


Tegningstittel: **PLAN 3. ETG.** Tegningsnr.: **A-PL-300** Rev. ind.: **Z**

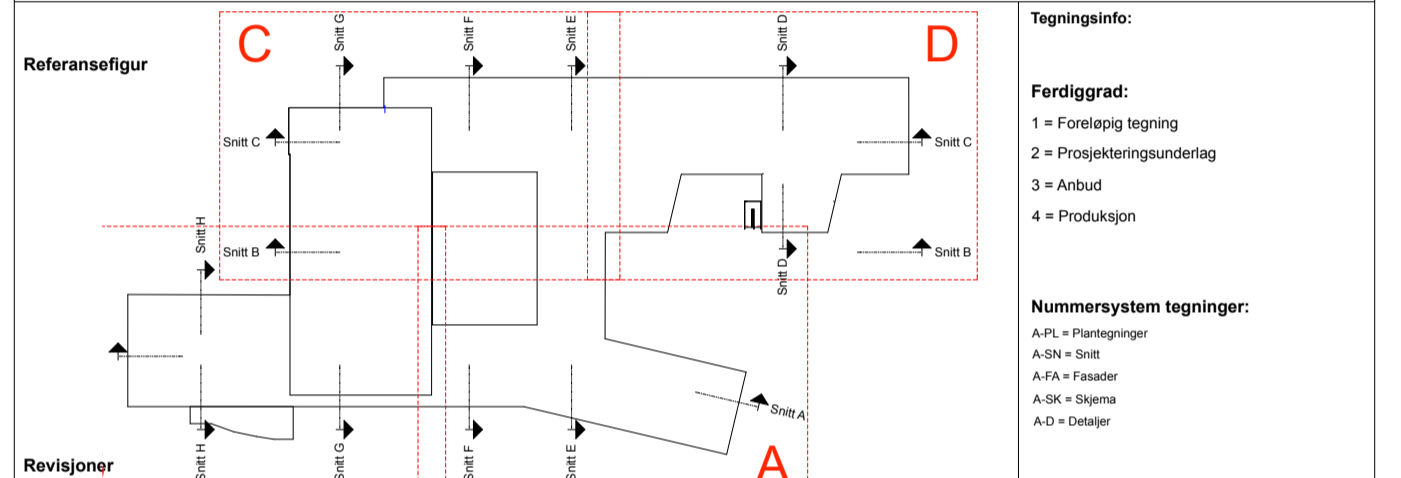

Ferdiggrad:

- 1 = Foreløpig tegning
- 2 = Prosjekteringsunderlag
- 4 = Produksjon

Nummersystem tegninger:

- A-PL = Plantegninger
- A-SN = Snitt
- A-FA = Fasader
- A-D = Detaljer

Oppdragsgiver: **Vågan Eiendom KF**

Oppdrag: **SVOLVÆR SKOLE**  
Oppdragets status: **As built**



Oppdragsansvarlig: **Siv. ark. MNAL Jan Vidar Monsen**  
Ansvarelig salgsbehandler: **Siv. ark. MNAL Sonja Raed**  
Tegnet av: **Siv. ark. MNAL Sonja Raed**  
Kontrollert dato: \_\_\_\_\_  
Dato: 22.12.2010 Målestokk: 1:200  
Ferdiggrad: **4**  
Oppdragsnr.: **1047**

Arkitektene **VIS-À-VIS**  
Sivilarkitekt MNAL -medl. Arkitektbedriftene  
Beddungen 14 N-7014 Trondheim  
Telefon: 7380 8750 Telefaks: 7380 8759 epostkasse@vav.no

Tegningstittel: **PLAN 3. ETG.** Tegningsnr.: **A-PL-300** Rev. ind.: **Z**