




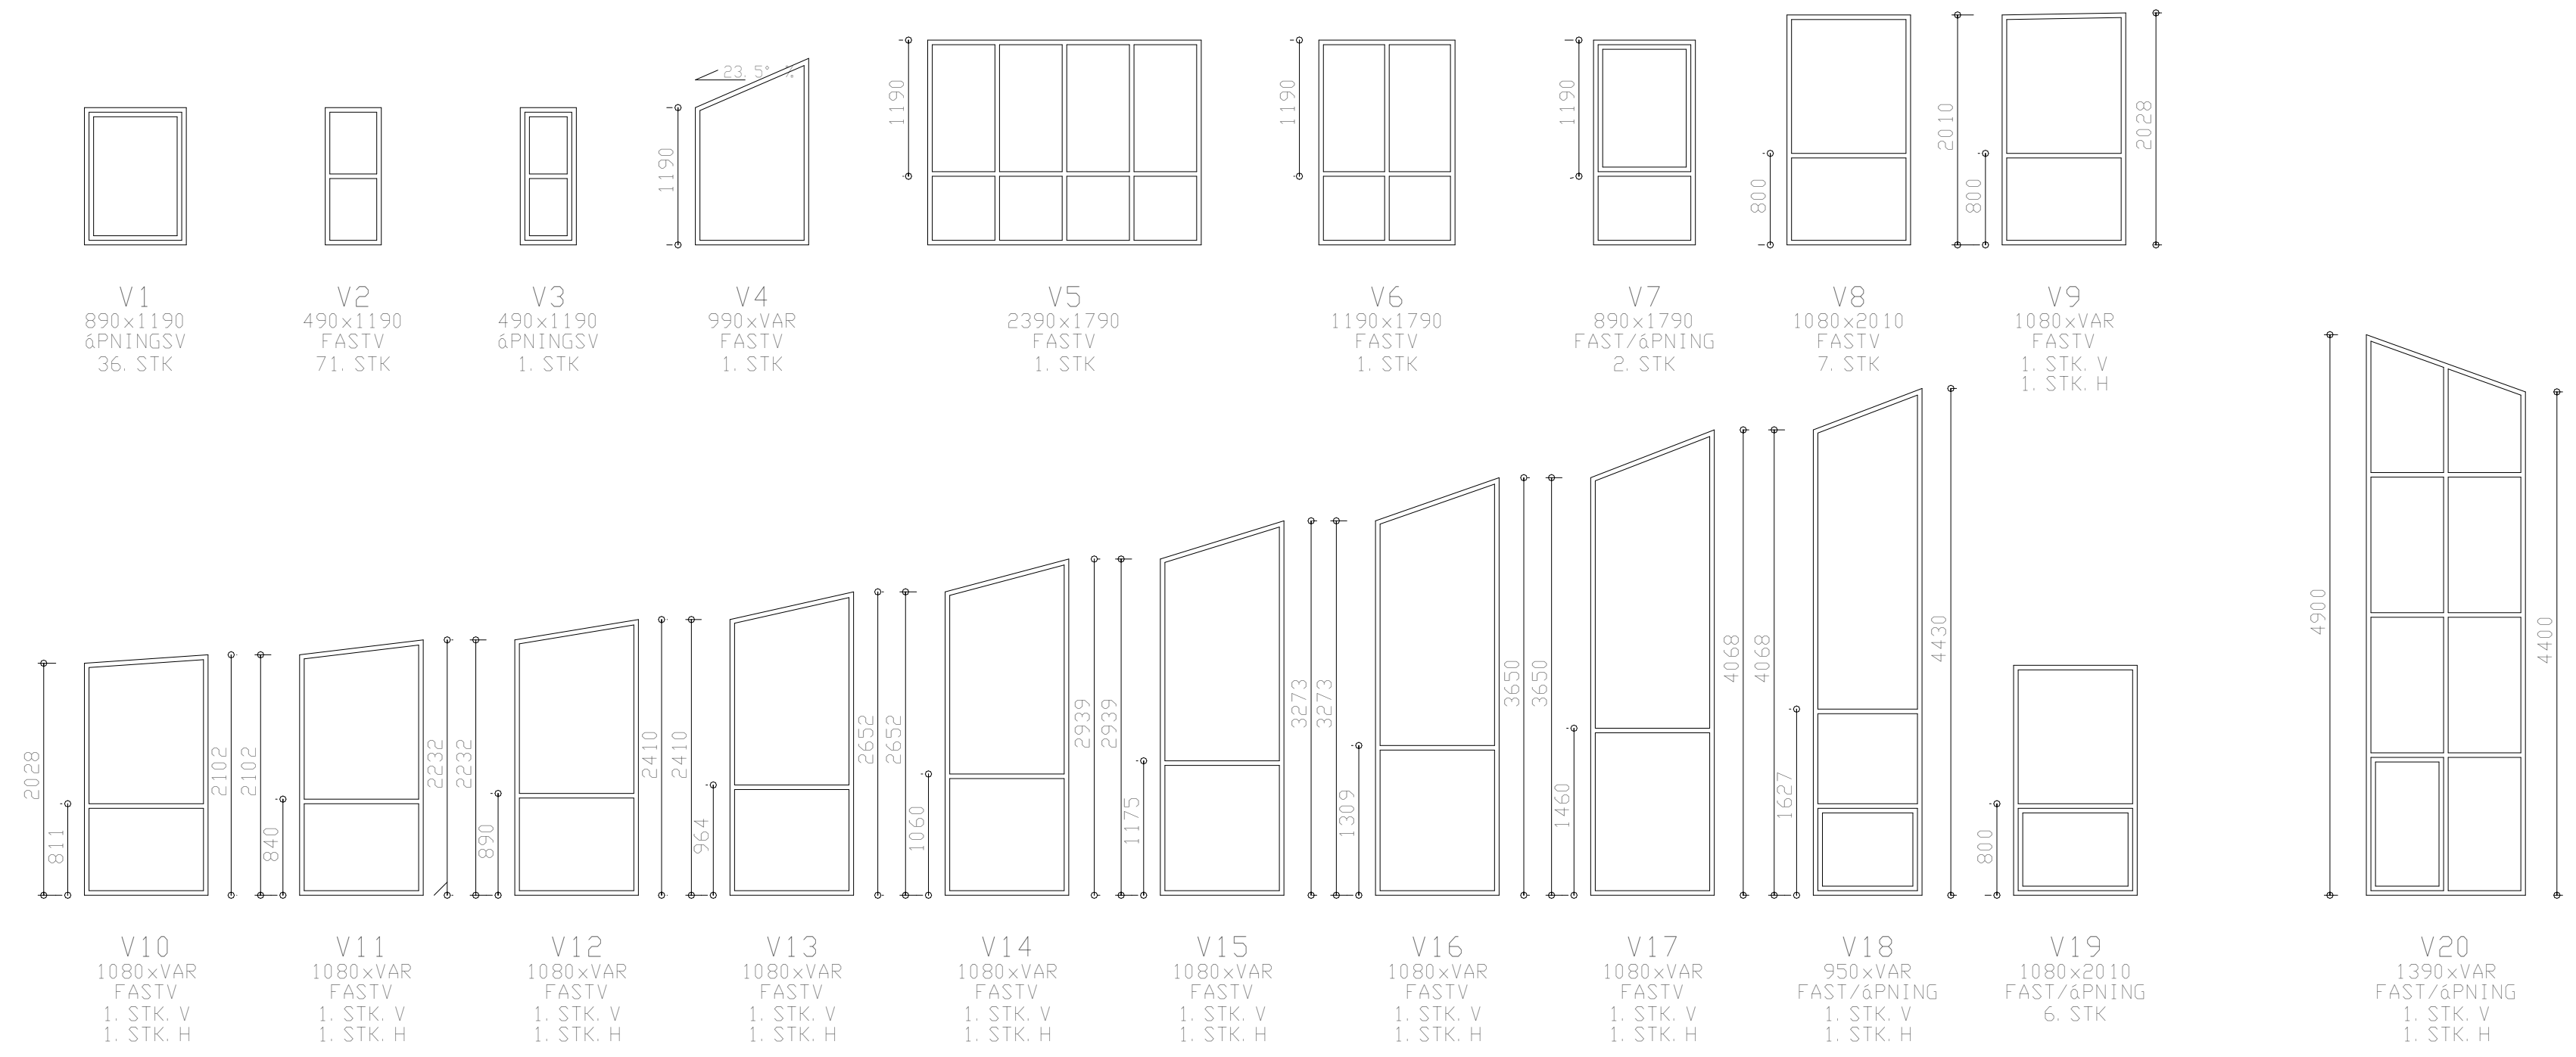


UTV. VINDUER

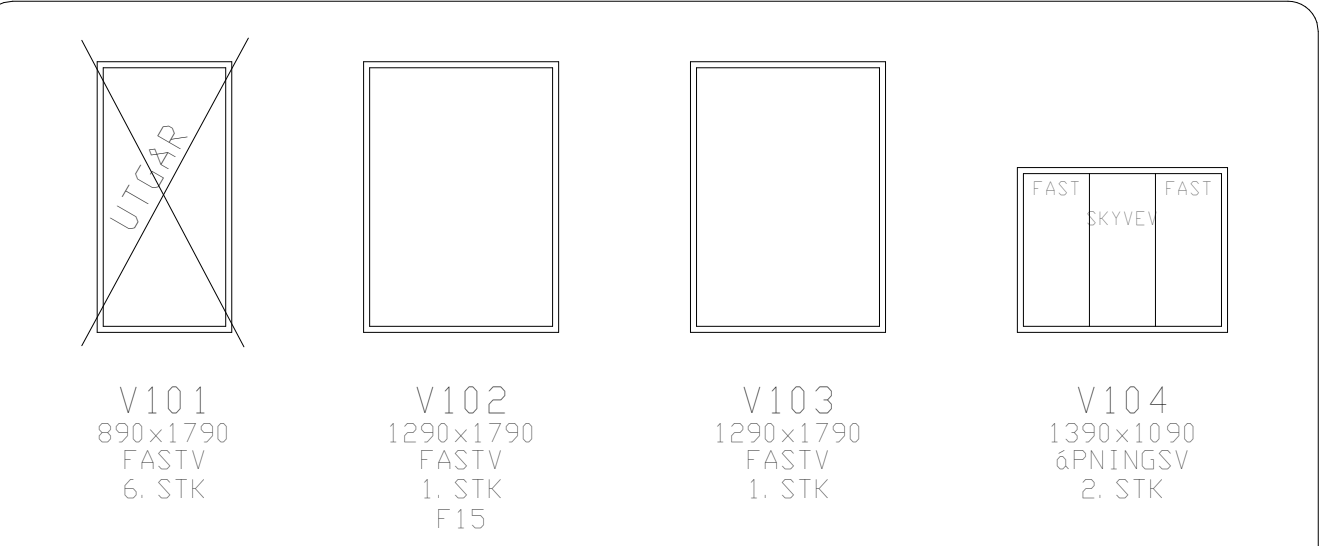

INN. VINDUER

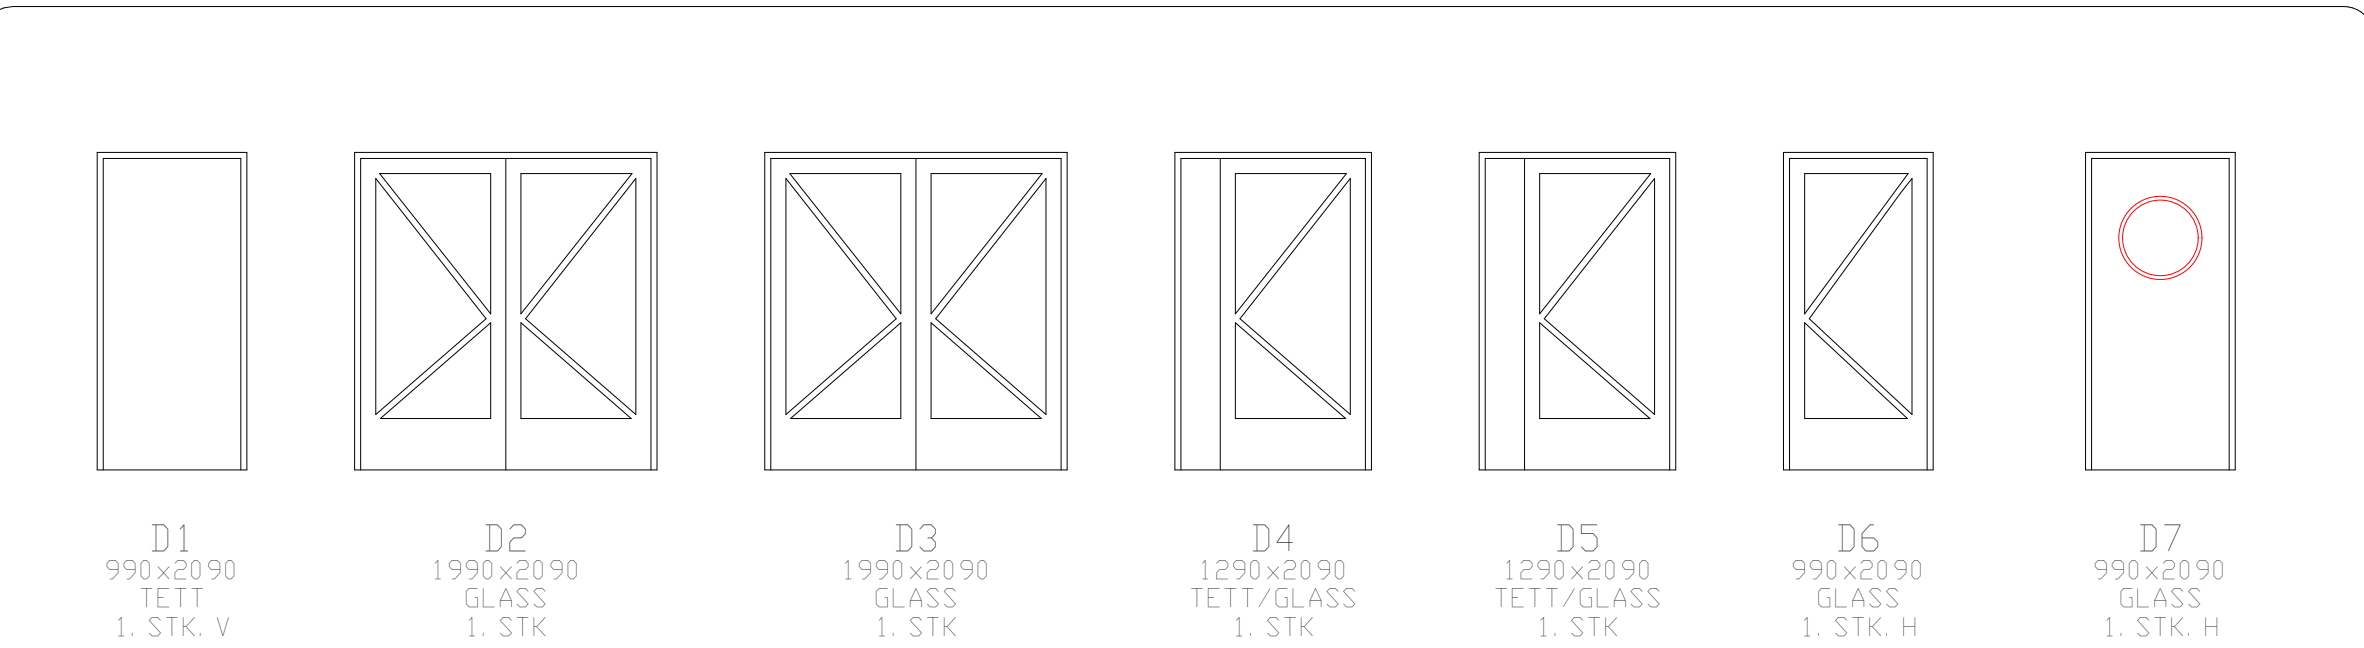

UTV. D&RER

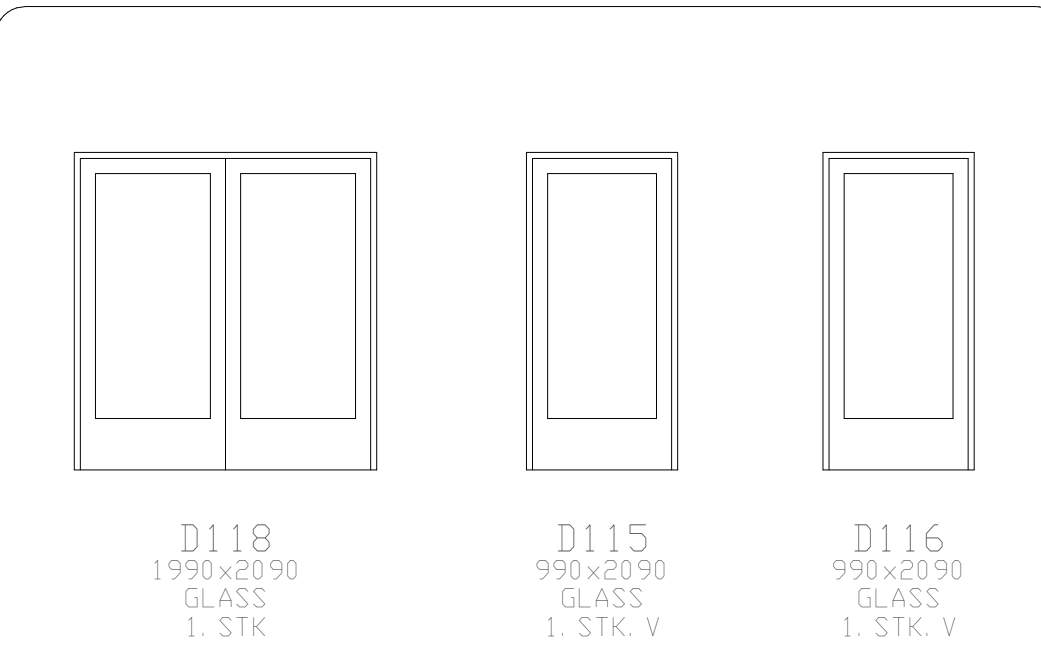

INN. GLASSD&RER

AS BUILT

REV.	DATO	KORREKSJON
A	25. 05. 94	ARBEIDSTEGNING
B	28. 11. 94	D&R 116
C	03. 10. 95	AS BUILT

KUNNSKAPSSENTERET INNDYR
NORDLAND FYLKE

A	ARKITEKTSTUDIO A. S. ARKITEKT SLEKK&SVEIEN 1, BOKS 6004, 8018 M&RKVED TLF. 75514022 FAX 75515815
B	BYGGCON A. S. R&DGIVENDE INGENI&RER BYGGETEKNIKK SLEKK&SVEIEN 1, 8018 M&RKVED TLF. 75514055 FAX 75515373
E	ELEKTOR&DGIVERNE A. S. R&DGIVENDE INGENI&RER EL. TEKNIKK INGENI&RG&RDEN, 8018 M&RKVED TLF. 75514200 FAX 75514091
V	G. FLATHEIM A. S. R&DGIVENDE INGENI&RER VVS-TEKNIKK POSTBOKS 1883 BODIN, 8017 BOD& TLF. 75583000 FAX 75583013
L	NORDLANDSKAP A. S. LANDSKAP&ARKITEKT M&RKVEDG&RDEN, BOKS 6001, 8018 M&RKVED TLF. 75514090

TEGNING
D&R OG VINDUSSKJEMA

M&LEST&KK 1: 50	ALLE M&L I MM	DATO 28. 02. 94
SAKS&EH. R. B	TEGNET AV AB	KONTROLL
PRO&JEKTNR. 093039		
REF. A	TEGNNR. 23	REV. C