


- F1 leperforbånd, stussfuger 12mm, Eggefuger 12mm
- F2 leperforbånd, stussfuger 30mm, Eggefuger 12mm
- F3 liggende stableforbånd, stussfuger 20mm, Eggefuger 12mm
- F4 perforert felt med 120mm åpning, Eggefuger 12mm
- F5 stående stableforbånd stussfuger 12mm Eggefuger 20mm

1998
F1 222 x 9
410
62mm x 221 + 1 stak

0000000000 A XX 200 40 021 05 B4 0 058

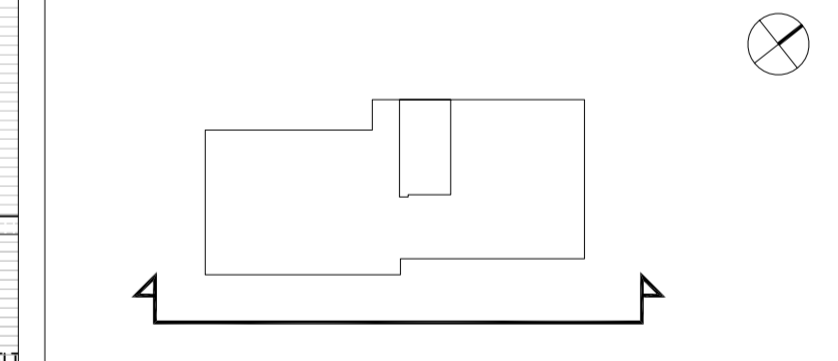

SOM BYGGET

ERSTATTER TIDLIGERE TEGNING AXX 200 40 012

RE	04.06.04	Prosjekt levert til utvalgte tegl	REV	KH
RE	07.05.04	Revisert detaljtegning	REV	KH
RE	08.03.04	Modifisering av 5. etg. nytt leperforb.	REV	KH
RE	04.07	REVISJONEN OMFATTER	REV	KH


STATSBYGG PROSJEKTNR. SB-97022

HÅLOGLAND TEATER
Fasade est. søndre del
Detaljprosjekt

0000000000 A XX 200 40 021 05 B4 0 058