


- F1 leperforbånd, stussfuger 12mm, Eggeluger 12mm
- F2 leperforbånd, stussfuger 30mm, Eggeluger 12mm
- F3 liggende stableforbånd, stussfuger 20mm, Eggeluger 12mm
- FA perforert felt med 120mm åpning, Eggeluger 12mm
- FB stående stableforbånd stussfuger 12mm Eggeluger 20mm

0000000000 A XX 200 40 024 05 B6 0 058

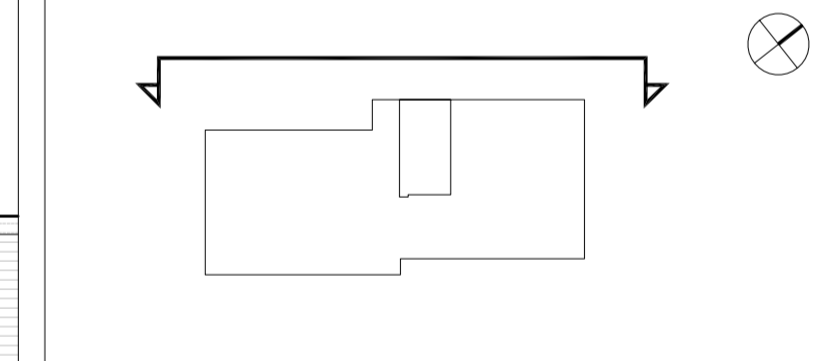

SOM BYGGET

ERSTATTER TIDLIGERE TEGNING AXX 200 40 014

BE 01.07.04	Ryddet til oppbygg til 20mm	AV, KH
BE 14.06.04	Partisjonsmønstret ryddet	LH, KH
BE 04.08.04	Presens åpninger rettes inn. Komplettert noe innstilling	LH, KH
BE 07.05.04	Revidert del fuge, netter, ryddet vindus	LH, KH
BE 05.03.04	Modifisering av IS, alle nytt kopperer.	LH, KH
REV 04.03	REVISJONEN OMFATTER	UT, KR


STATSBYGG 97022

HÅLOGLAND TEATER
 Fasade vest, nordre del
 Detaljprosjekt

0000000000 A XX 200 40 024 05 B6 0 058