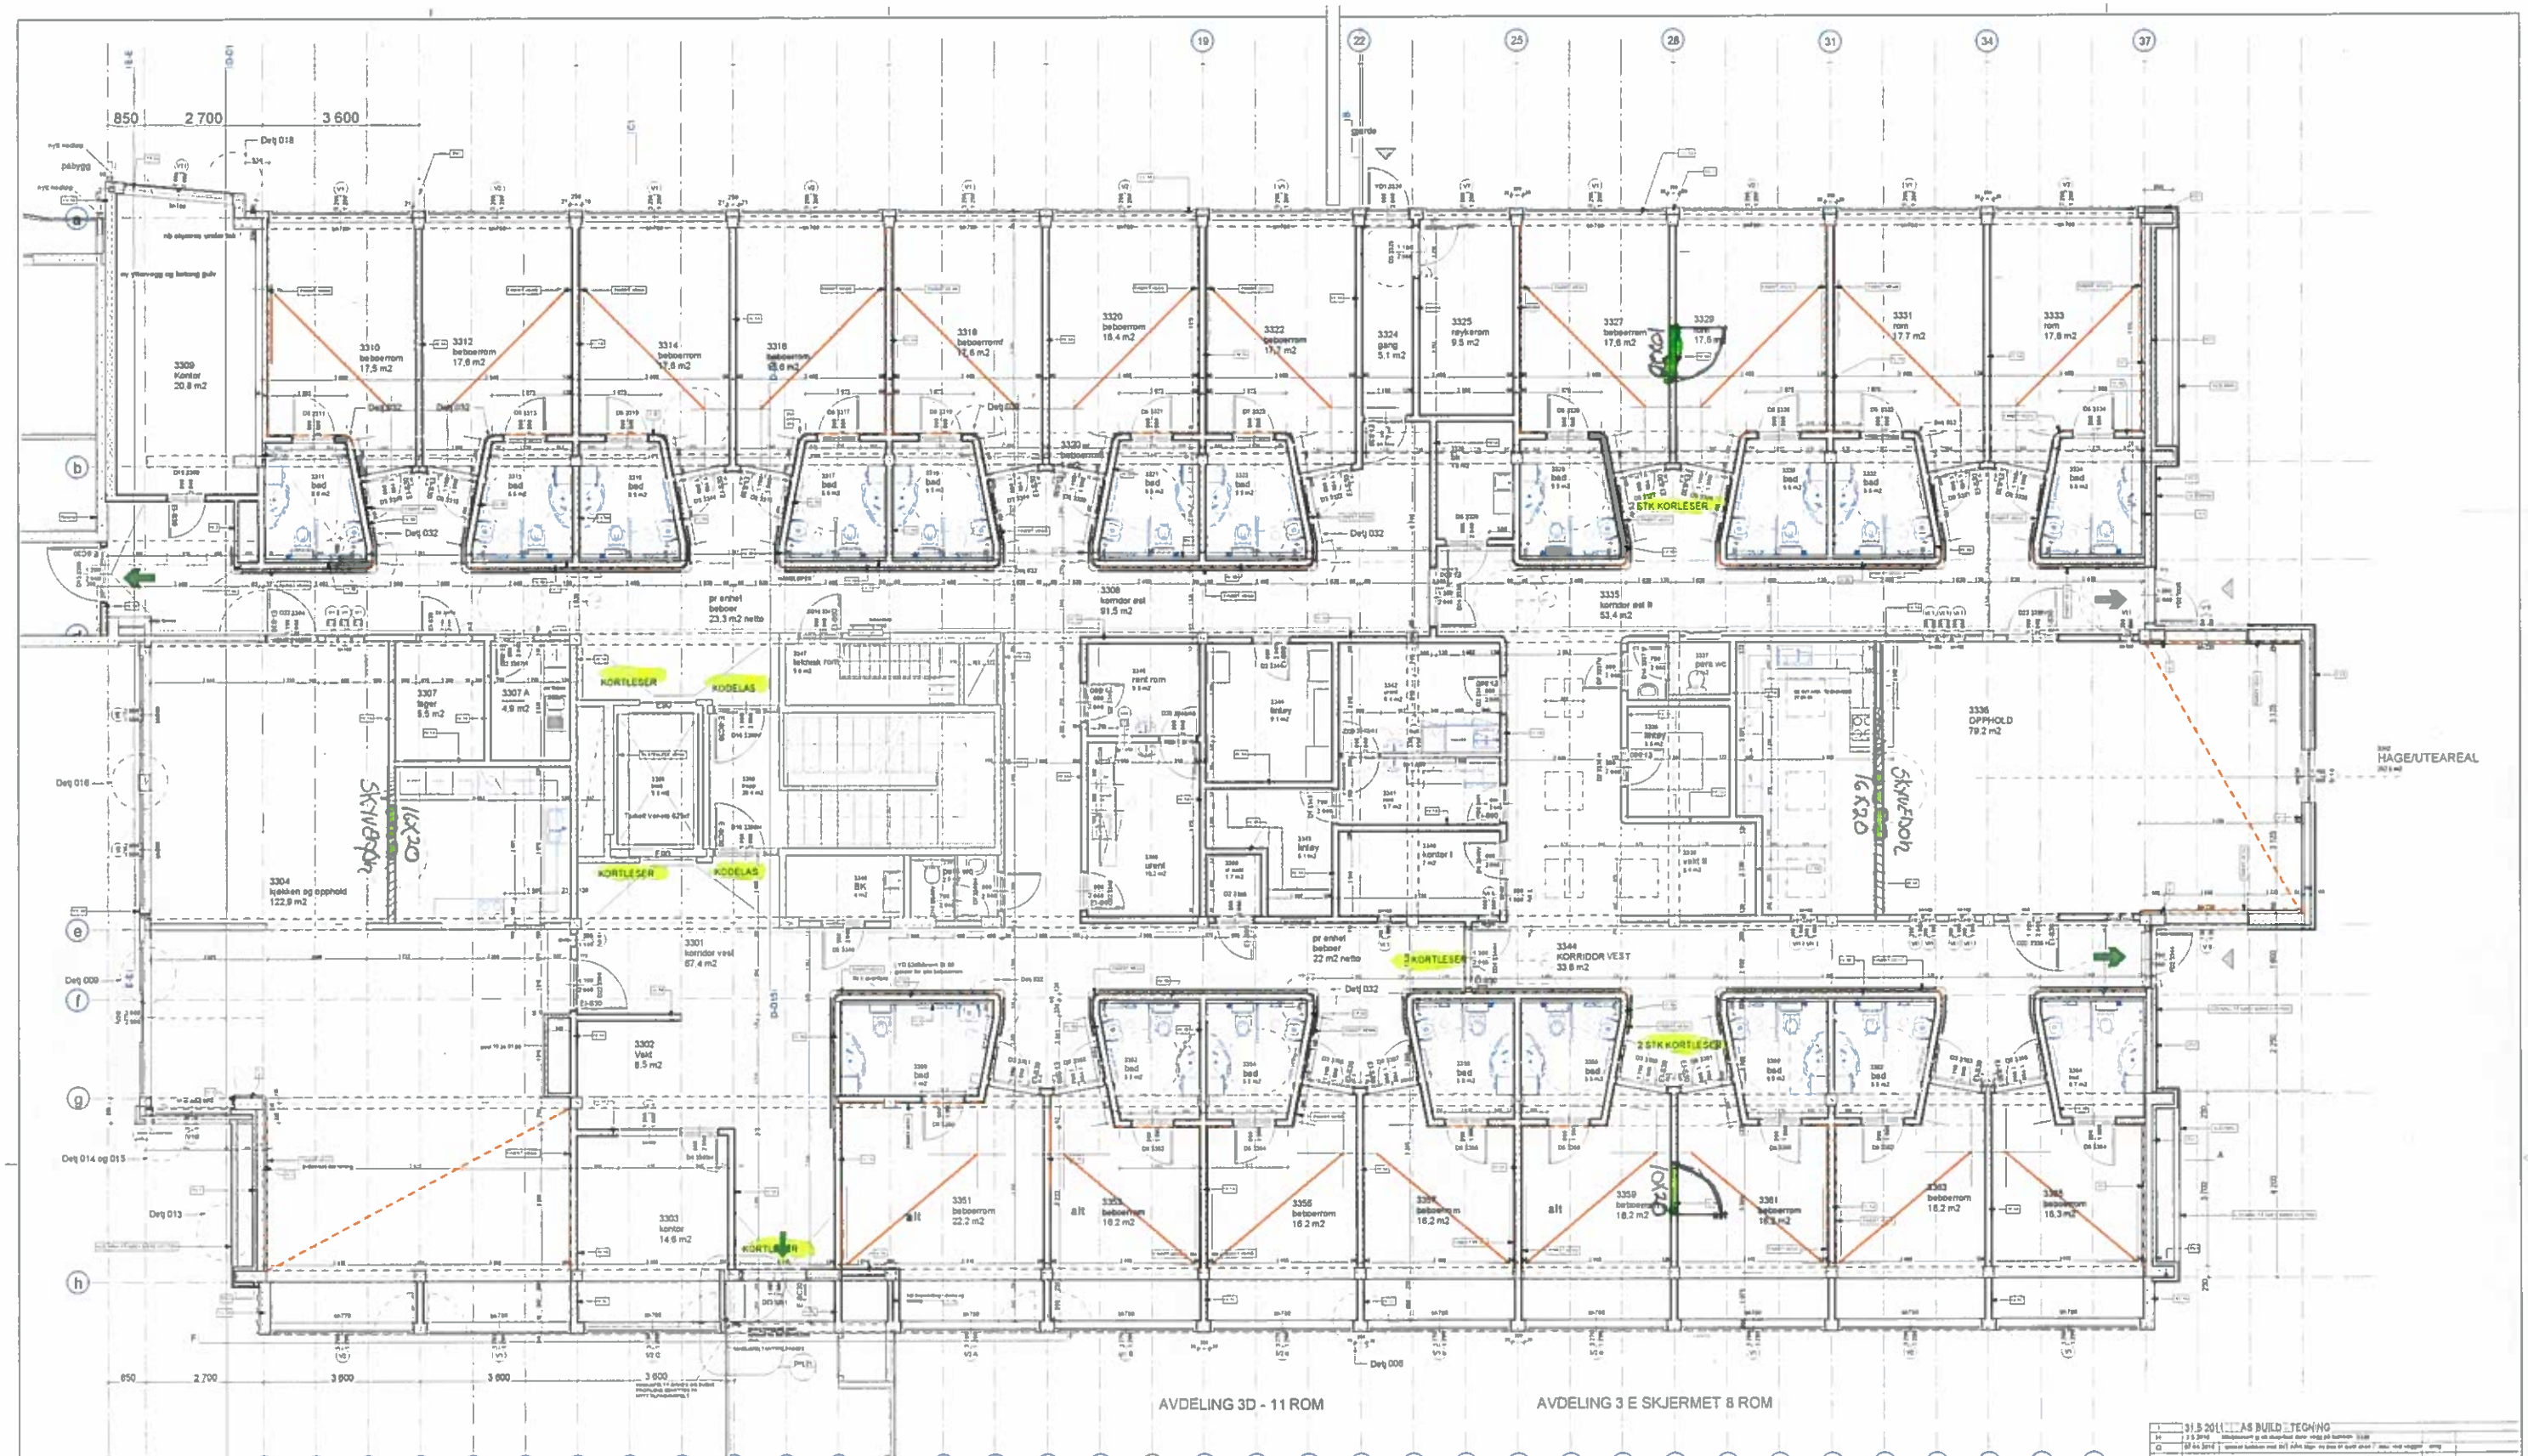

YV yttervegg

YV 1A

48x148=68 stenderverk 200mm varmeisolasjon gipsplate innvendig og dobbelgjerne vindsperre

YV 1B

2x48x148=68 stenderverk 200mm varmeisolasjon 13mm gipsplate innvendig og 2 3mm dobbelgjerne 3mm vindsperre

YV 1C vegger vaskerom/rene

48x148 stenderverk 150mm varmeisolasjon 13mm gipsplate innvendig og 3 3mm dobbelgjerne 3mm vindsperre

PV påforing

PV 1

48x148 stenderverk 150mm varmeisolasjon 9mm vindsperre

PV 3

48x148 stenderverk 50mm varmeisolasjon 9mm vindsperre

IV påforing - vegg

IV 5

48x48 stenderverk 50mm varmeisolasjon 13mm gipsplate

IV 2 - 2 eg. mot trappehus

48x98 stenderverk 100mm varmeisolasjon 9mm vindsperre

IV 4

Systemvegg/vindu

IV 7

48x48 stenderverk 50mm varmeisolasjon 13mm brystfilter

IV innvendig vegg

IV 1A

120 stålstenderverk 120mm varmeisolasjon 2 lag gipsplate bygge sone - Rw 52dB - EI 60

IV 1B asbestfrisk

120 stålstenderverk 120mm varmeisolasjon 2 lag gipsplate bygge sone - Rw 52dB - EI 60

IV 1C - 8 etg.

70 stålstenderverk - 2x70mm varmeisolasjon 2 lag gipsplate bygge sone - Rw 52dB - EI 60

I	31.5.2011 AS BUILT TEGNING		
H	15.3.2010 tilleggsarbeid og ny dusjrom over vegg på kjøkken 3.etg		
G	09.04.2010 generell tekniske revisjon del 3E1 Åvs tilgjr. ny gang til dusjrom 7. etasje mot vestfløy	emg	
F	nytt dusjrom, ny dør, sanitar	13.10.09	emg
E	overgang mot omsorgsbolig kommune/emg - ønsk gå mot nordsiden trappeomlegg	13.10.09	emg
D	diverse vindusmål / 3316-06 vinduet endret	30.10.09	
C	endre vegger i sone b - ny pos	25.10.09	emg
B	rettet dørradier satt brystdørgjerde og innsetting	13.10.09	emg
A	ARBEIDSTEGNING rettet veggtykkelse	30.06.09	emg
Rev.	Utført	Kontr.	Godkj.

Prosj. ARBEIDSTEGNING

Ramboll Norge AS
DIVISJON ARKITEKTKTUR

RAMBØLL

Region Vest
Tengvy Sagerødveien 27 - Postboks 3785 Fyllingsdalen - 5845 Bergen
Tel 55 17 58 00 - Fax 55 17 58 10

Rehabilitering Askøy Sykehjem

Plan 3.etg.

3090067

emg

1:50, 1:57.43

A 200 20 203

1