
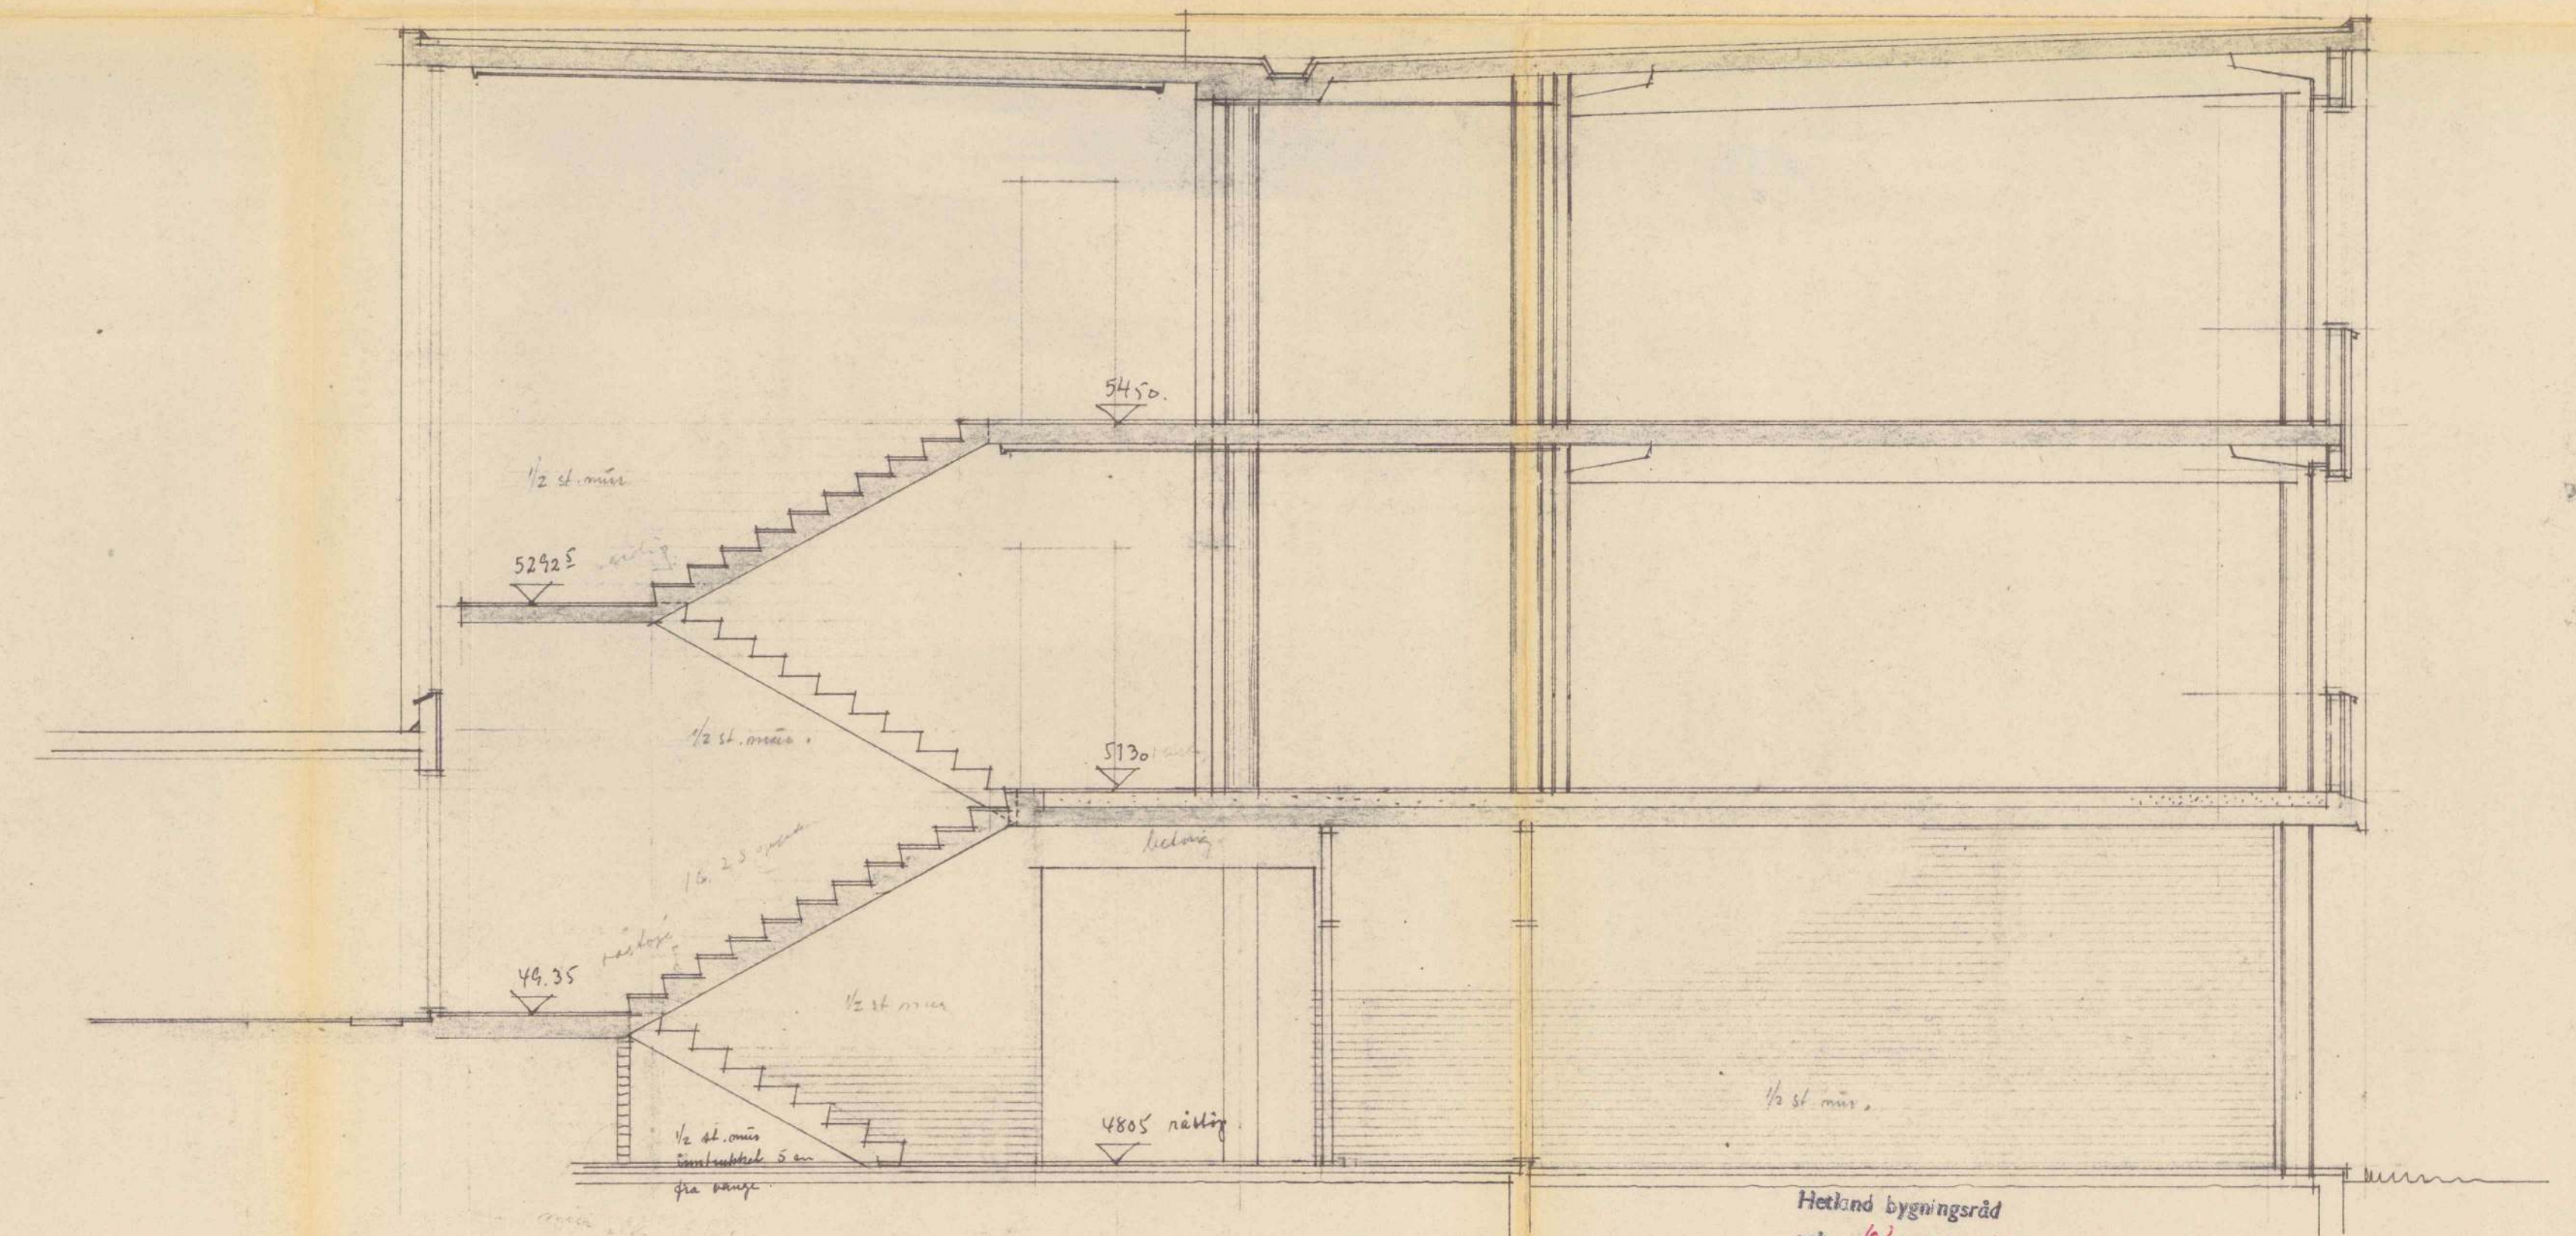


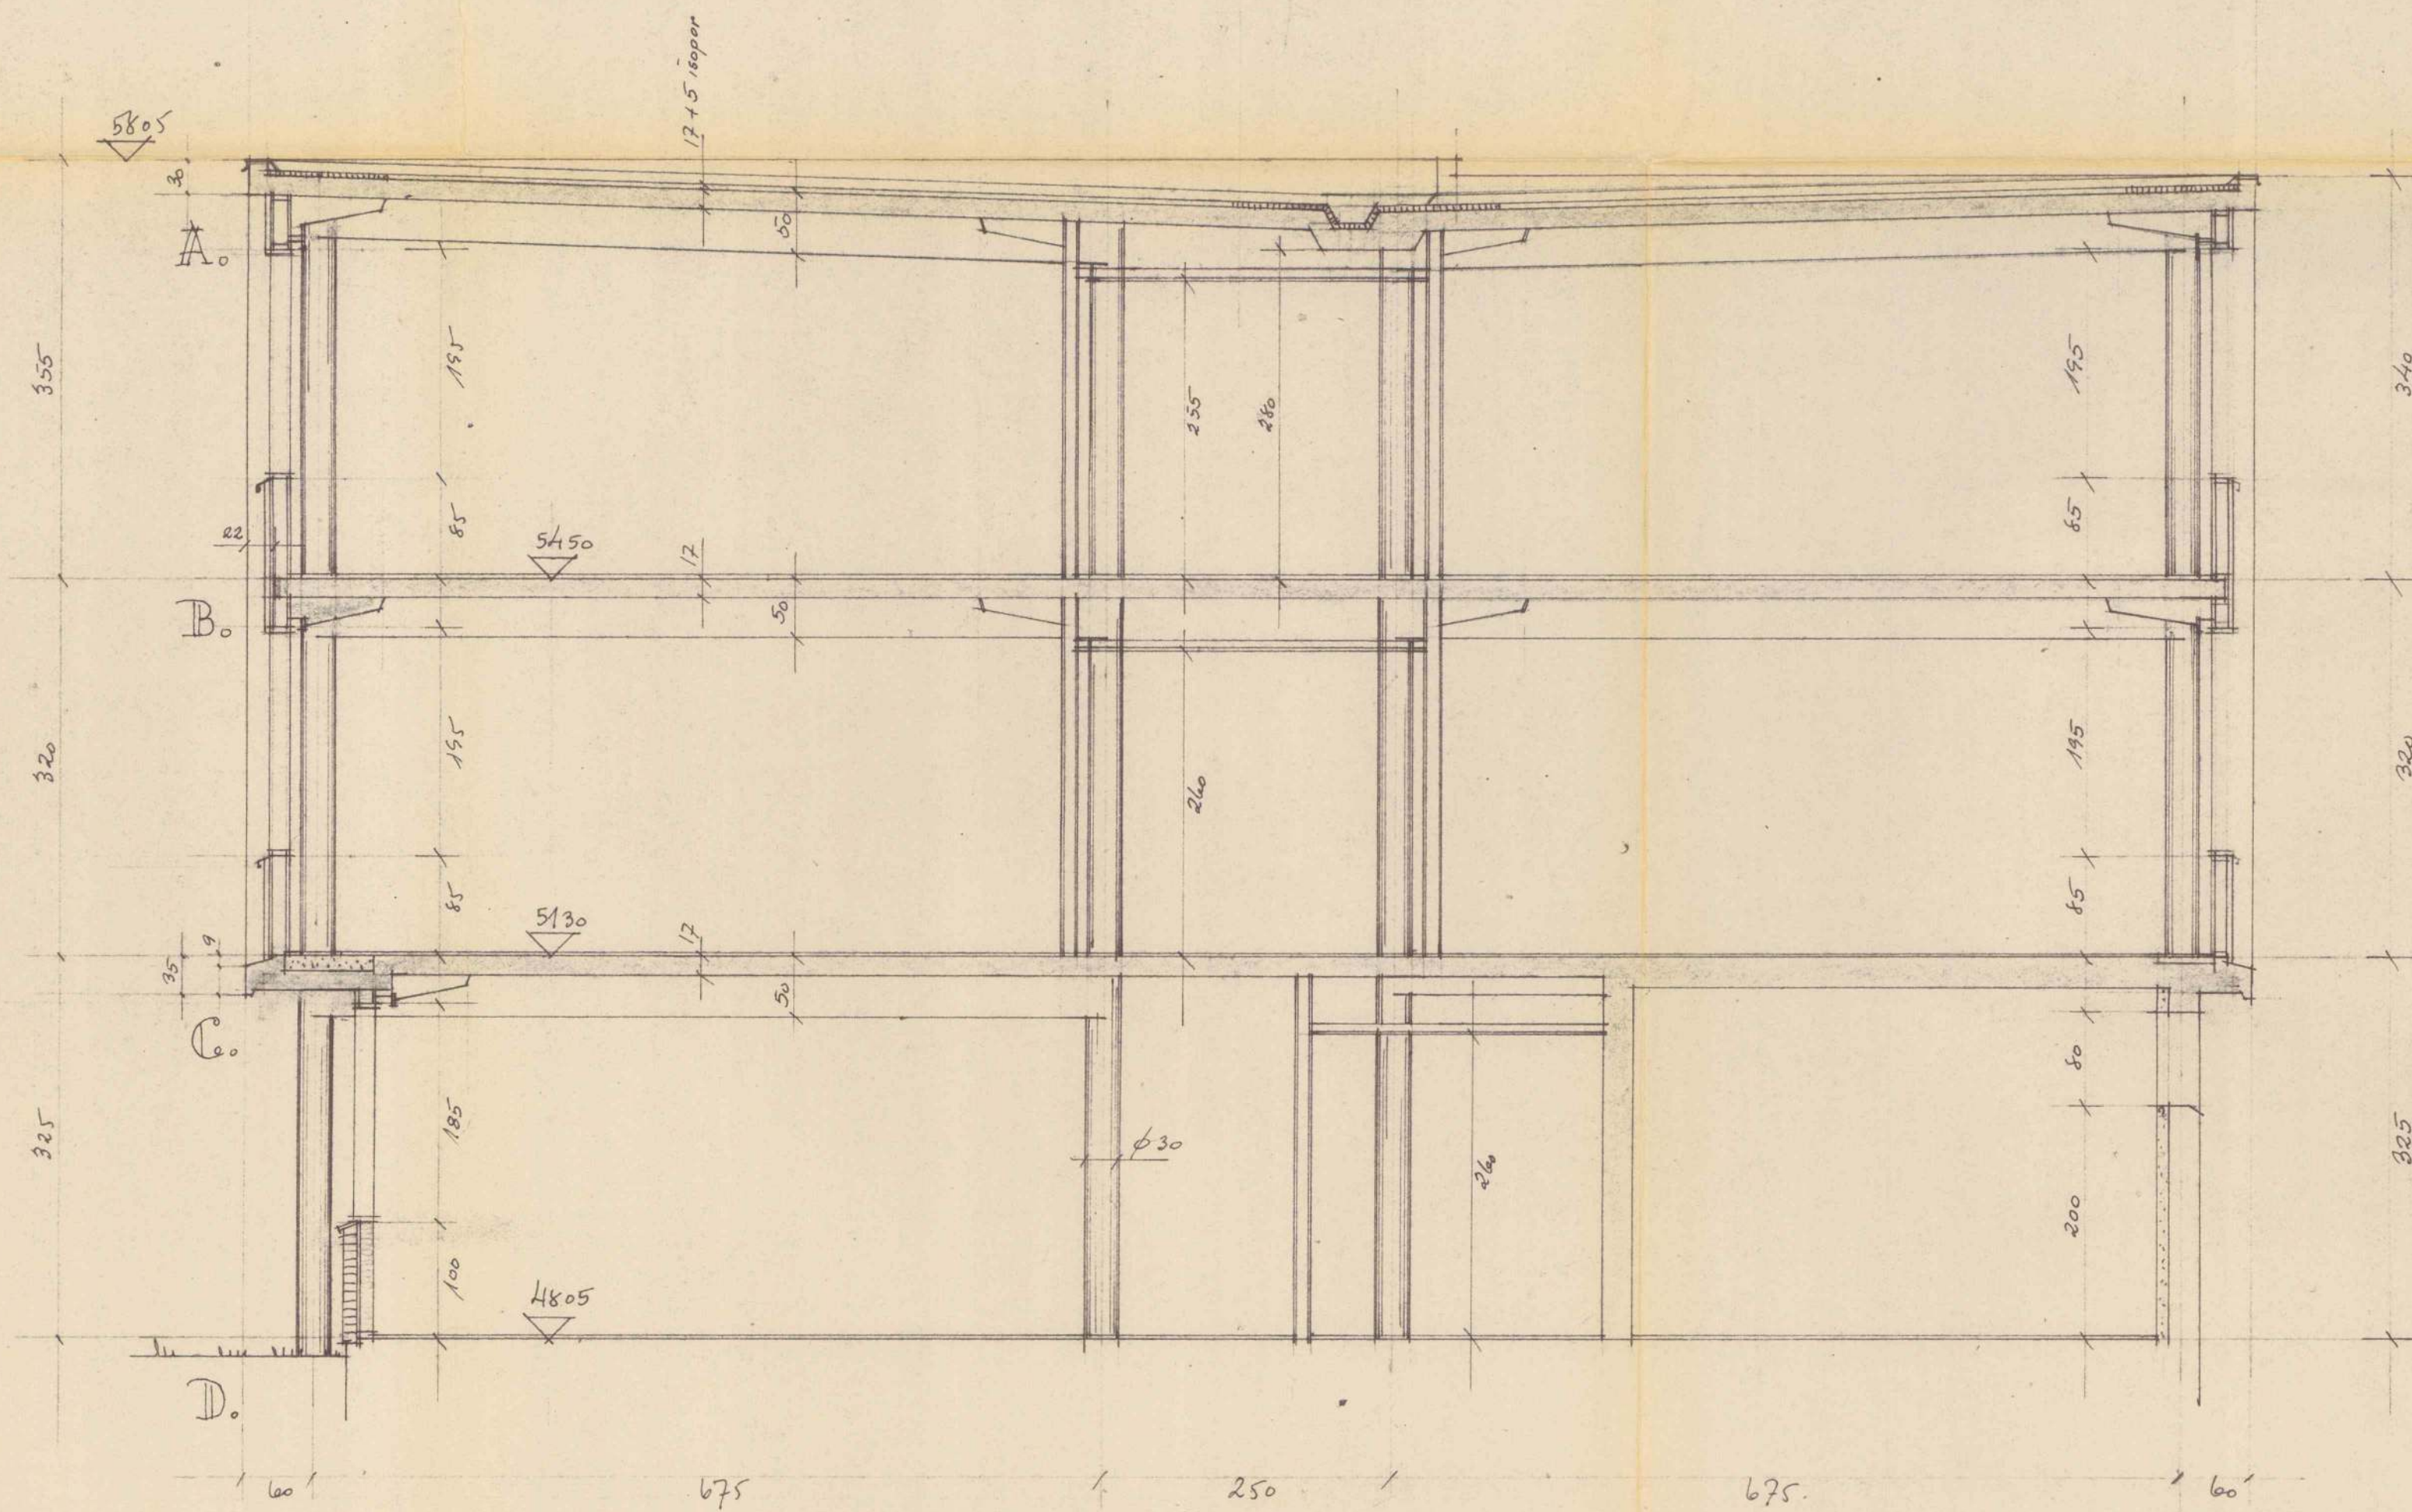

Hetland bygningsråd
sak. 62 119 62
dato: 6/3 119 62
Kudmunt forfang

Snitt gj. hovedtrapp.

Foreløpig ligning
Rettet 29/6-61. L

Tasta Lindelle ungdomsskule.	TAKST NR. 46.
K. Høy, Smith.	MÅLESTOKK 1:70
D.F. S. BRANDSBERG-DAHL ARKITEKT M.N.A.L. STAVANGER	376-61.