



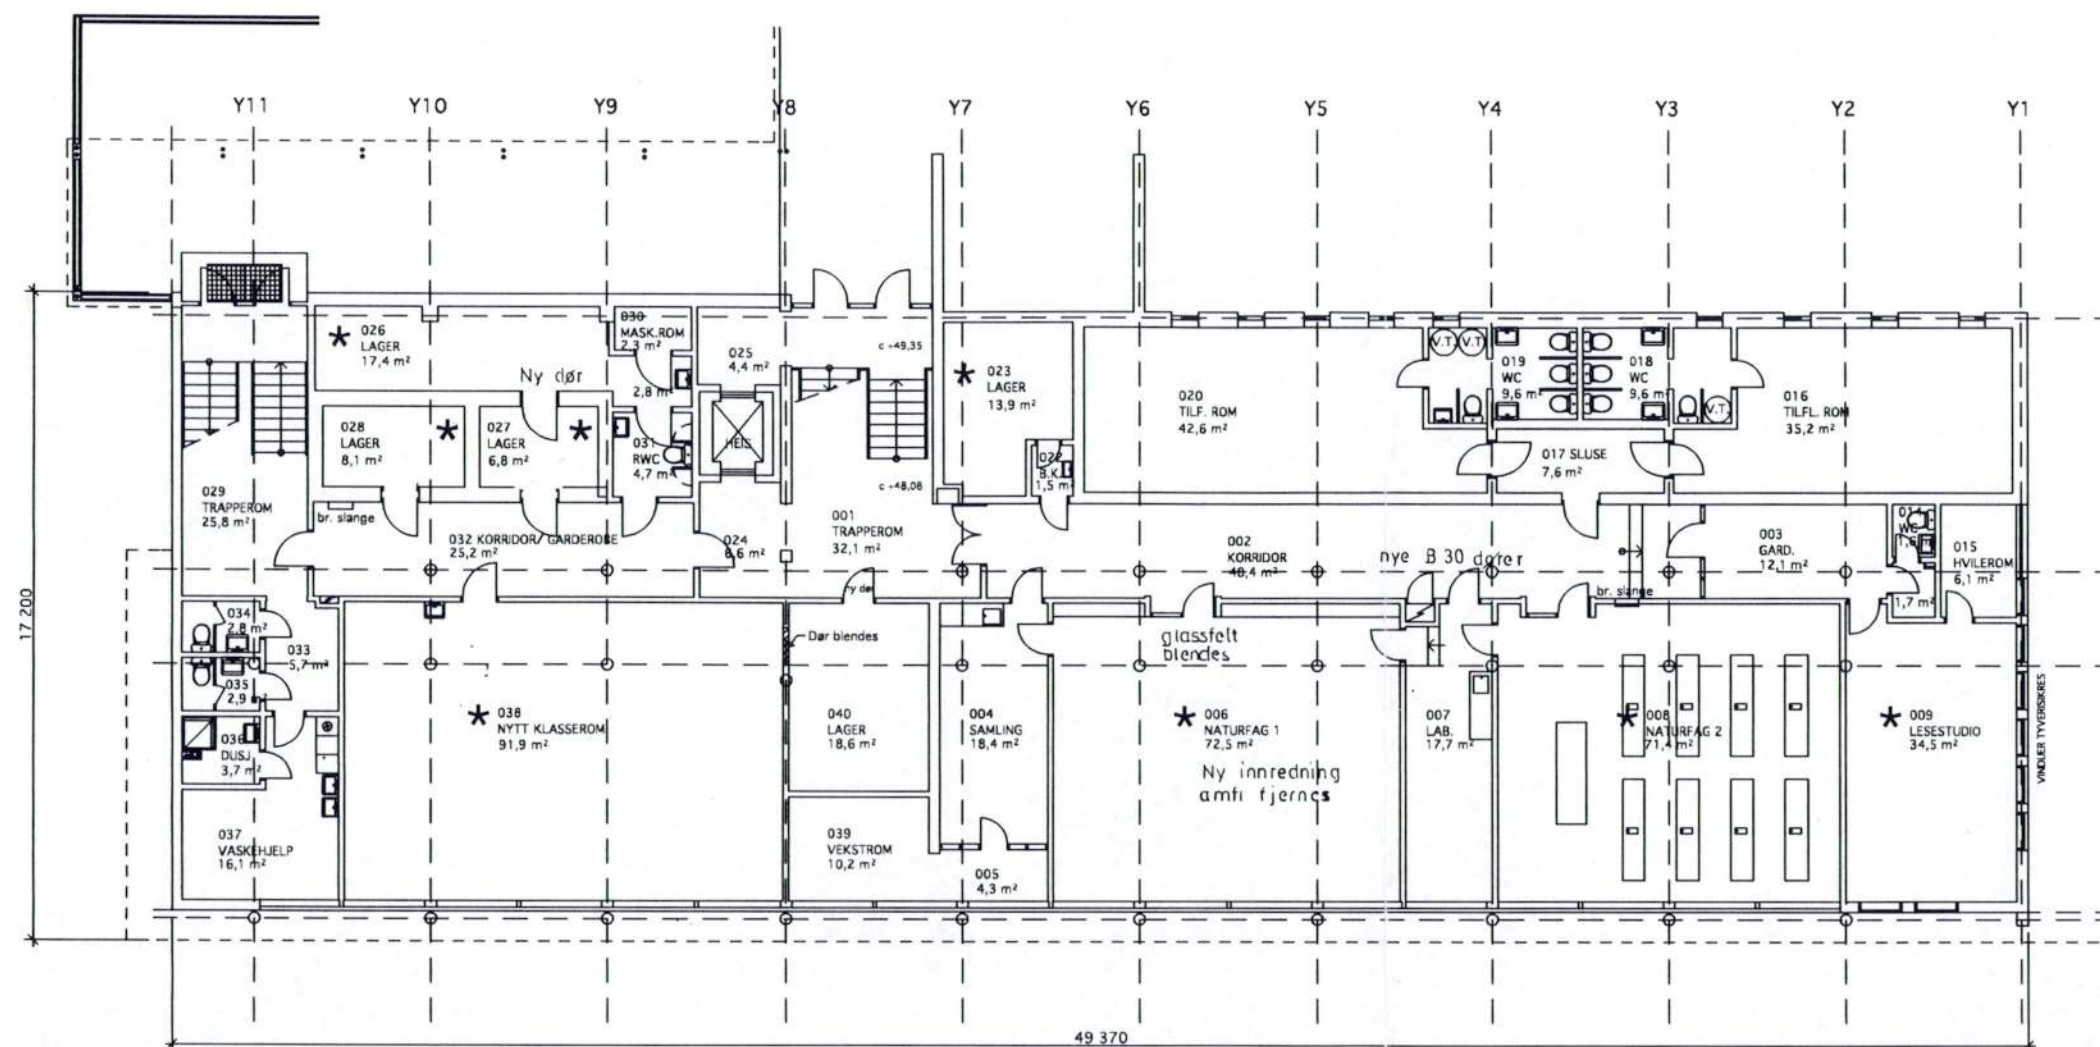

B.T.A. sokkeletasje, bygg 3 : 790 m2

Nye B 30 dører

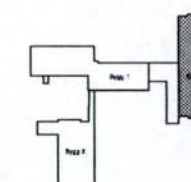

\* Rom med bruksendring/bygn.messige endringer  
Forprosjekttegning



BRANDSBERG-DAHL'S  
ARKITEKTKONTOR AS  
VERKSGT.62 - 4013 STAVANGER  
TELEFON: 51 89 36 90  
TELEFAX: 51 89 37 50

TASTAVEDEN SKOLE

Bygg 3 - Sokkeletasje

Rehabilitering

Ajourført 15.10.98

M = 1: 200

206

04.09.98

ktr. K.L