


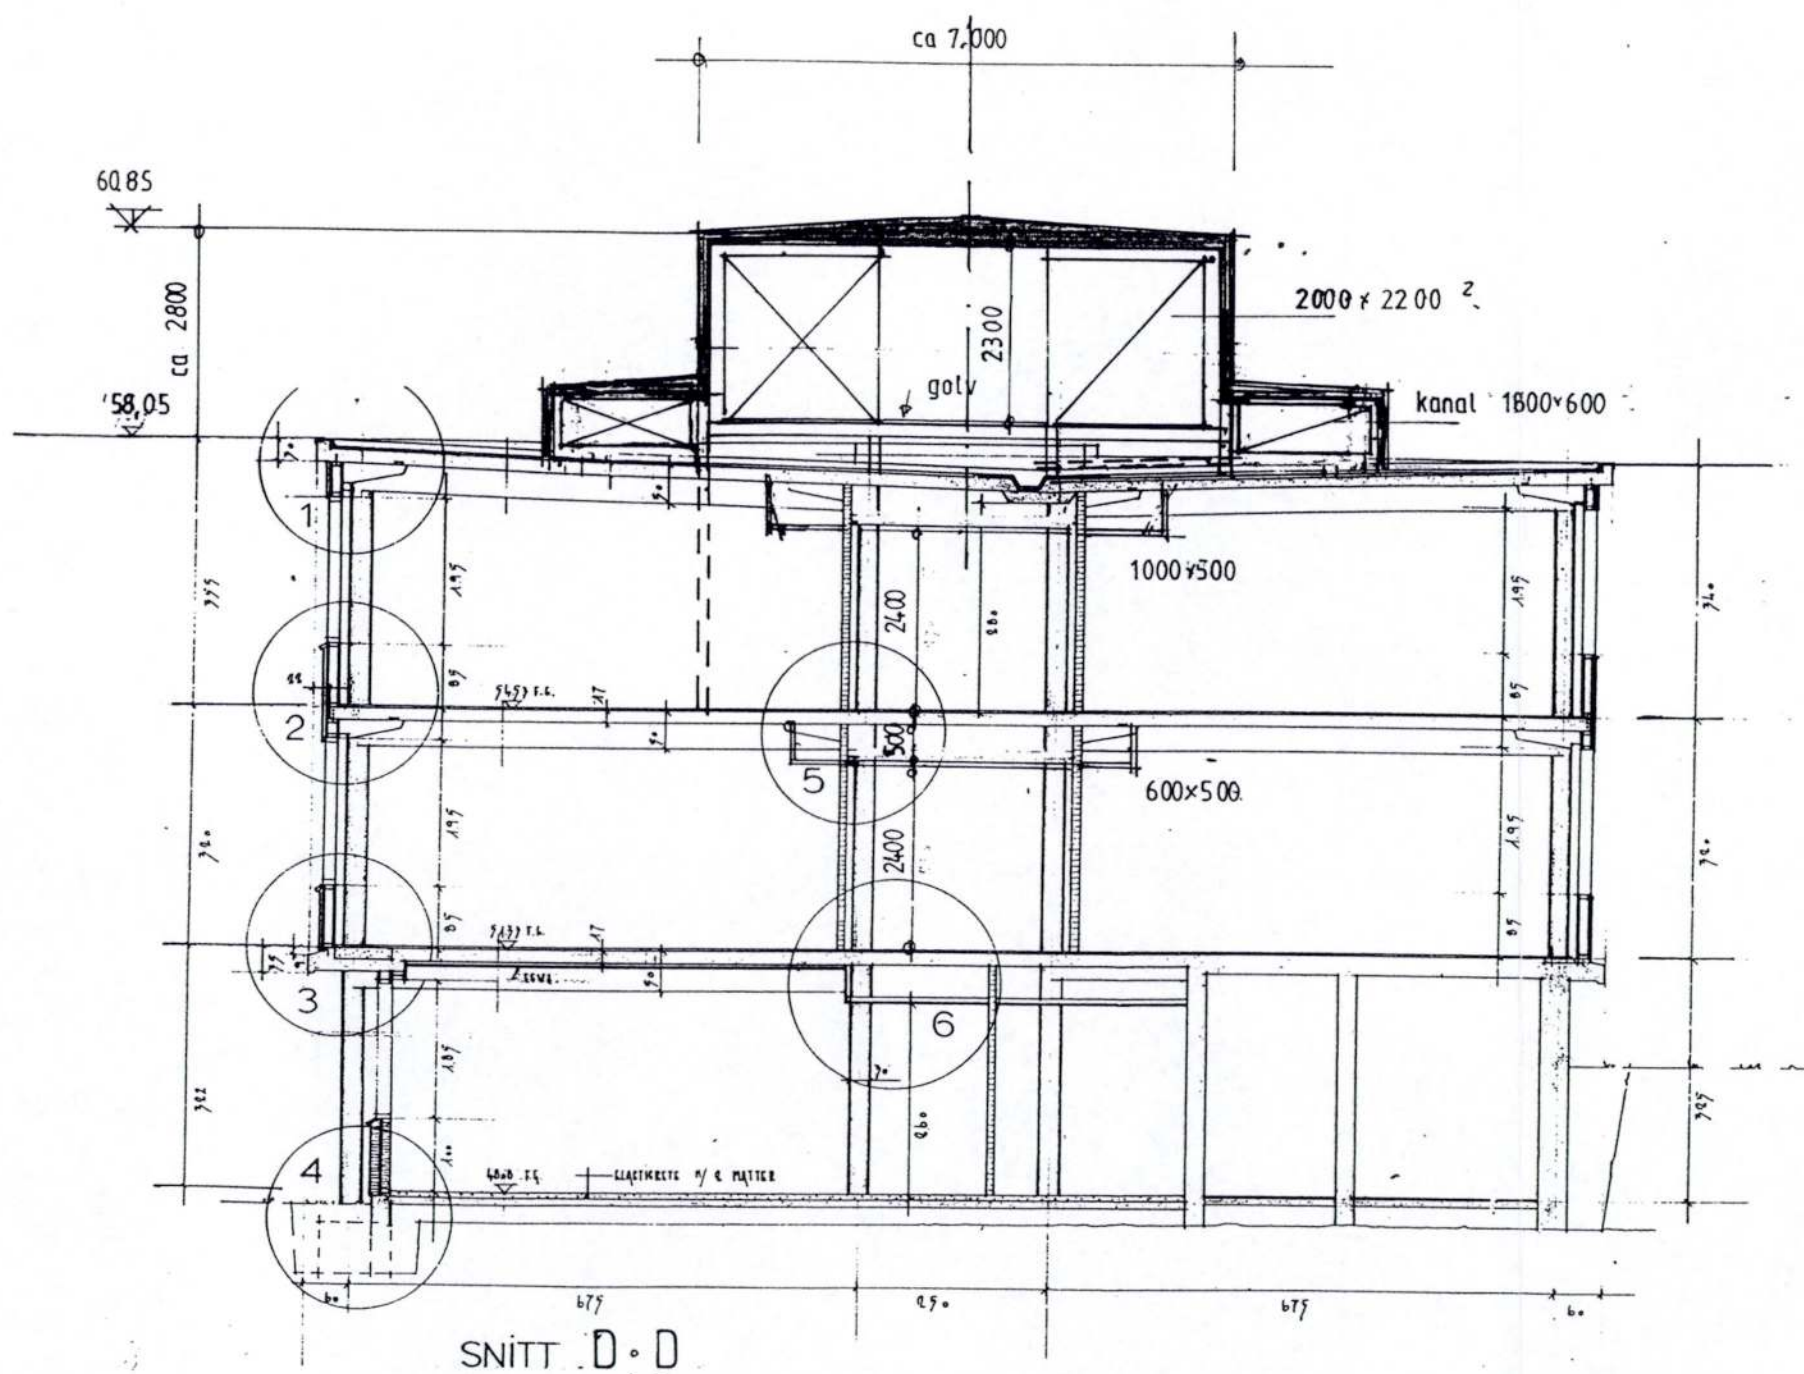


kanal dimensjoner

24.09.98

INDEKS

DATO SIGN.

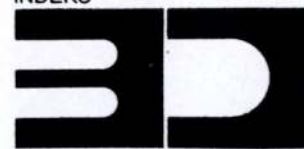

**BRANDSBERG-DAHL'S
ARKITEKTKONTOR AS**
VERKSGT. 62 - 4013 STAVANGER
TELEFON: 51 89 36 90
TELEFAX: 51 89 37 50

TASTAVEDEN SKOLE

Bygg 3 Snitt vifterom på tak

214

TEGN. NR.

SIGN. KL

DATO 21.09.98

MÅL 1:100

ORDRE NR.