



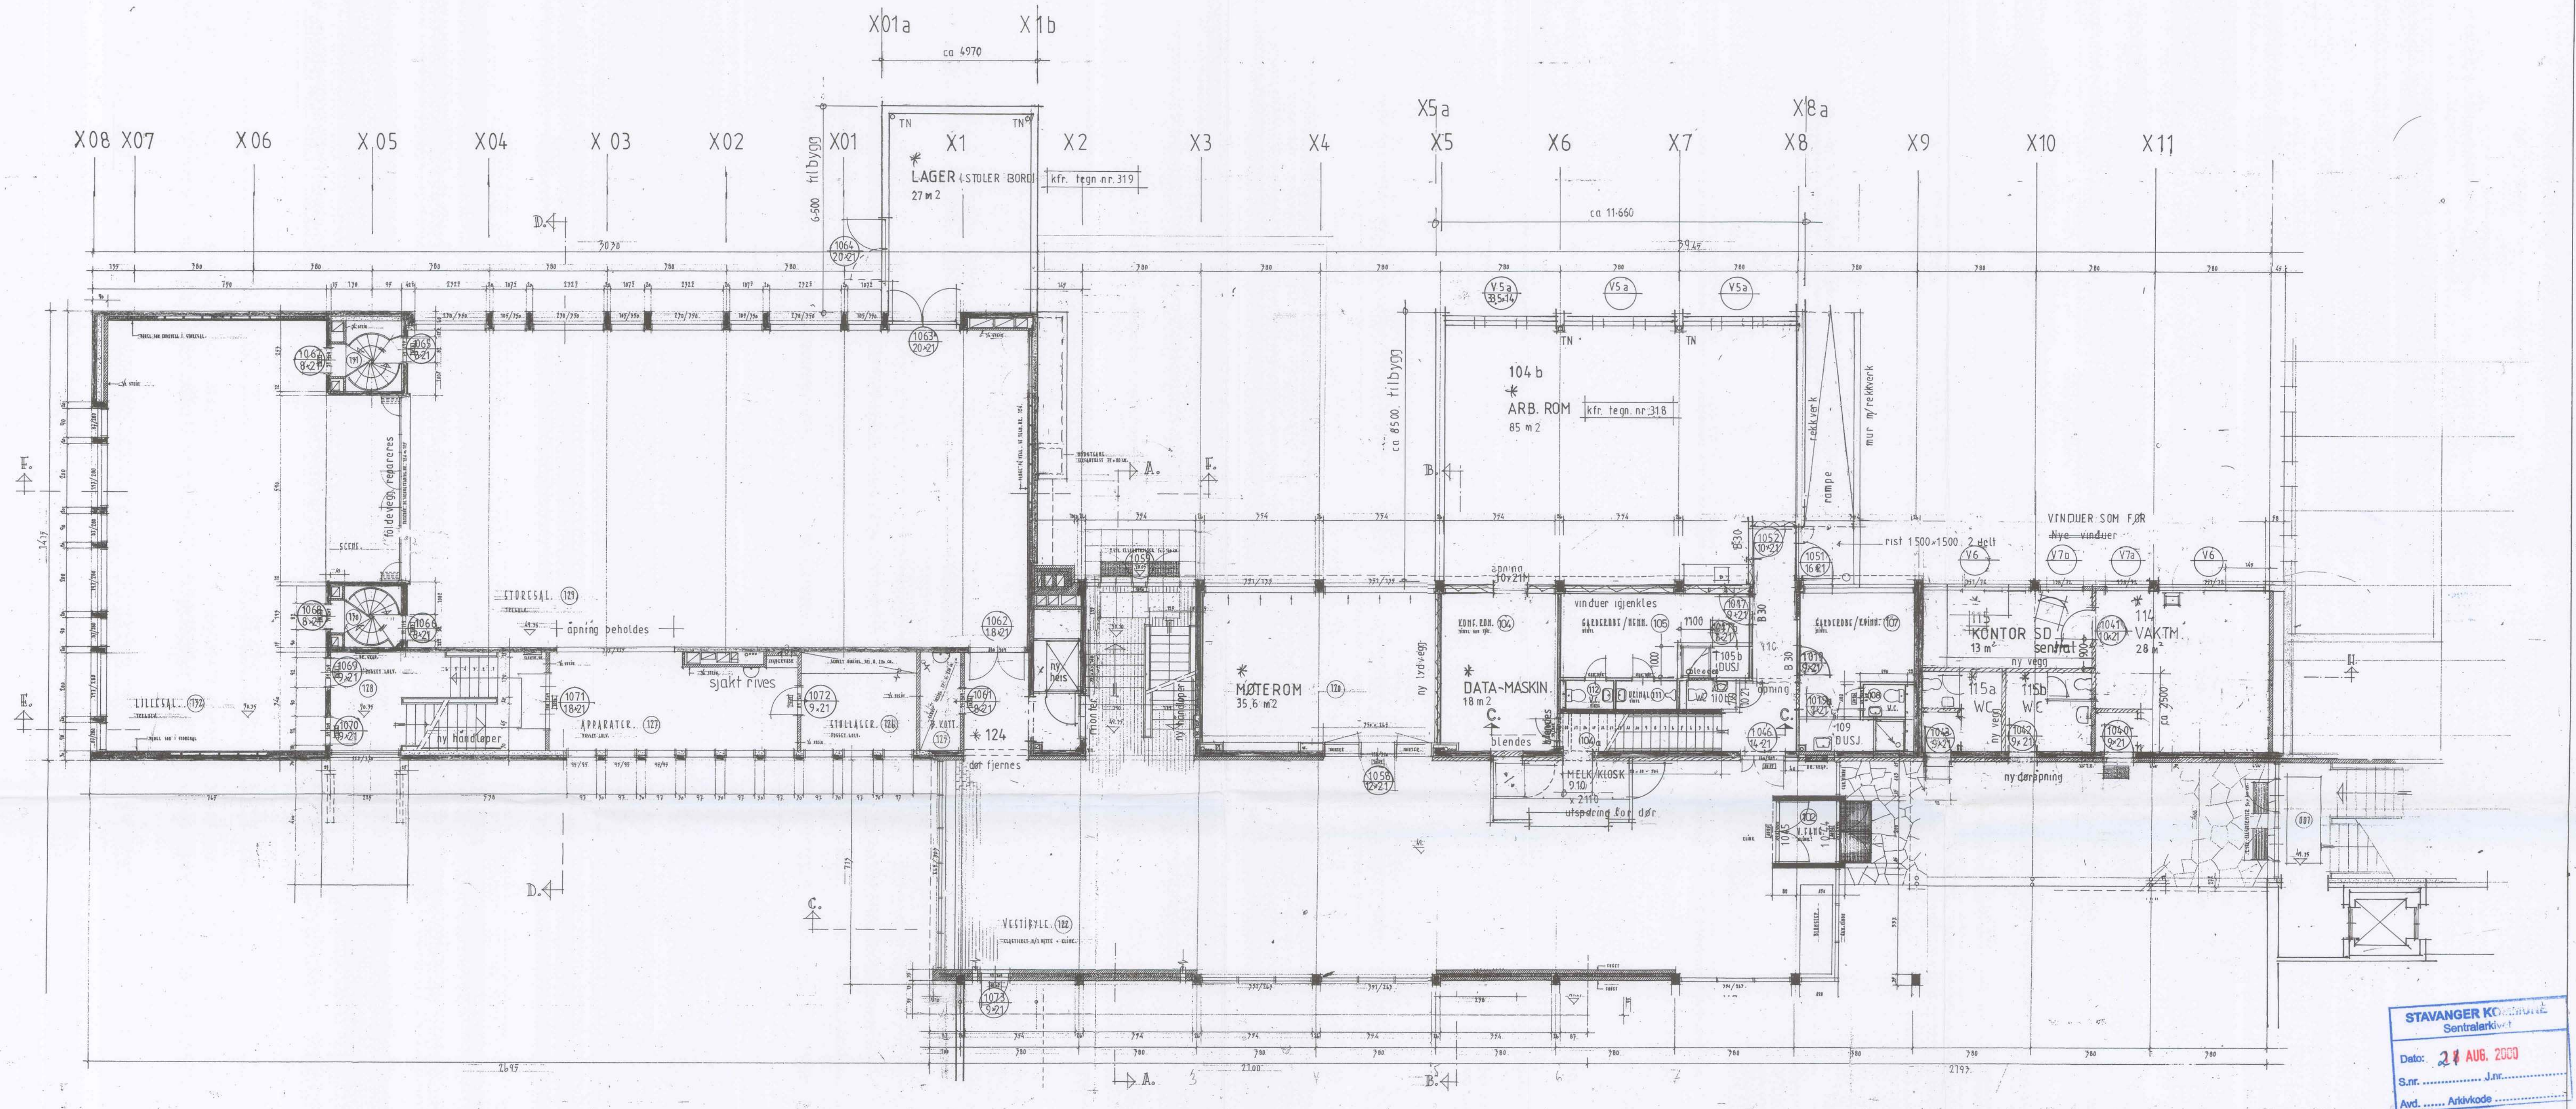

STAVANGER KOMMUNE
Sentralkontor
Dato: 24 AUG. 2000
S.nr.: J.nr.:
Avd.: Arkivkode:

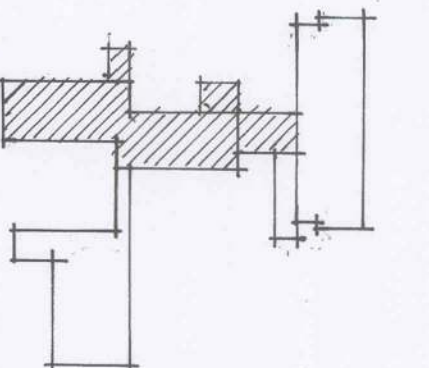

TILBYGG STOLLAGER ca 32.5 m² BTA
ARB. ROM 99.5
132.0 m²

INNTEGNET NY HEIS-MELKUTSALG/KIOSK	15.08.00
MÅL DØR NR 1017 b og 1019 (7x21M)	14.03.00
INNREDET NY DUSJ OG WC ROM NR 105 b, 110 b og 110. FORSKJØVET DØRER	08.03.00
VINDUER V5 a og DØR 1051 RETTET MÅL, VINDUER V6 og V7 SOM FØR	04.01.00
	20.05.99
KONTOR SD, ANLEGG ROM 115	13.04.99
DØR NR. KONSTRUKSJONER	06.04.99

Vedlegg nr. D7

BETONGVEGGER
1/2 ST. TEGL. FUGET PUSSET
REVEGG
NYE DØRER

INDEKS
BRANDSBERG-DAHL'S
ARKITEKTKONTOR AS
VERKSGT. 82-4013 STAVANGER
TELEFON: 51 89 36 80
TELEFAX: 51 89 37 50

TASTAVEDEN SKOLE rehabilitering
bygg 1 endringer plan 1. etasje
TEGN. NR. 302
SIGN. kl DATO 15.05.98 MÅL 1:100 ORDRE NR.