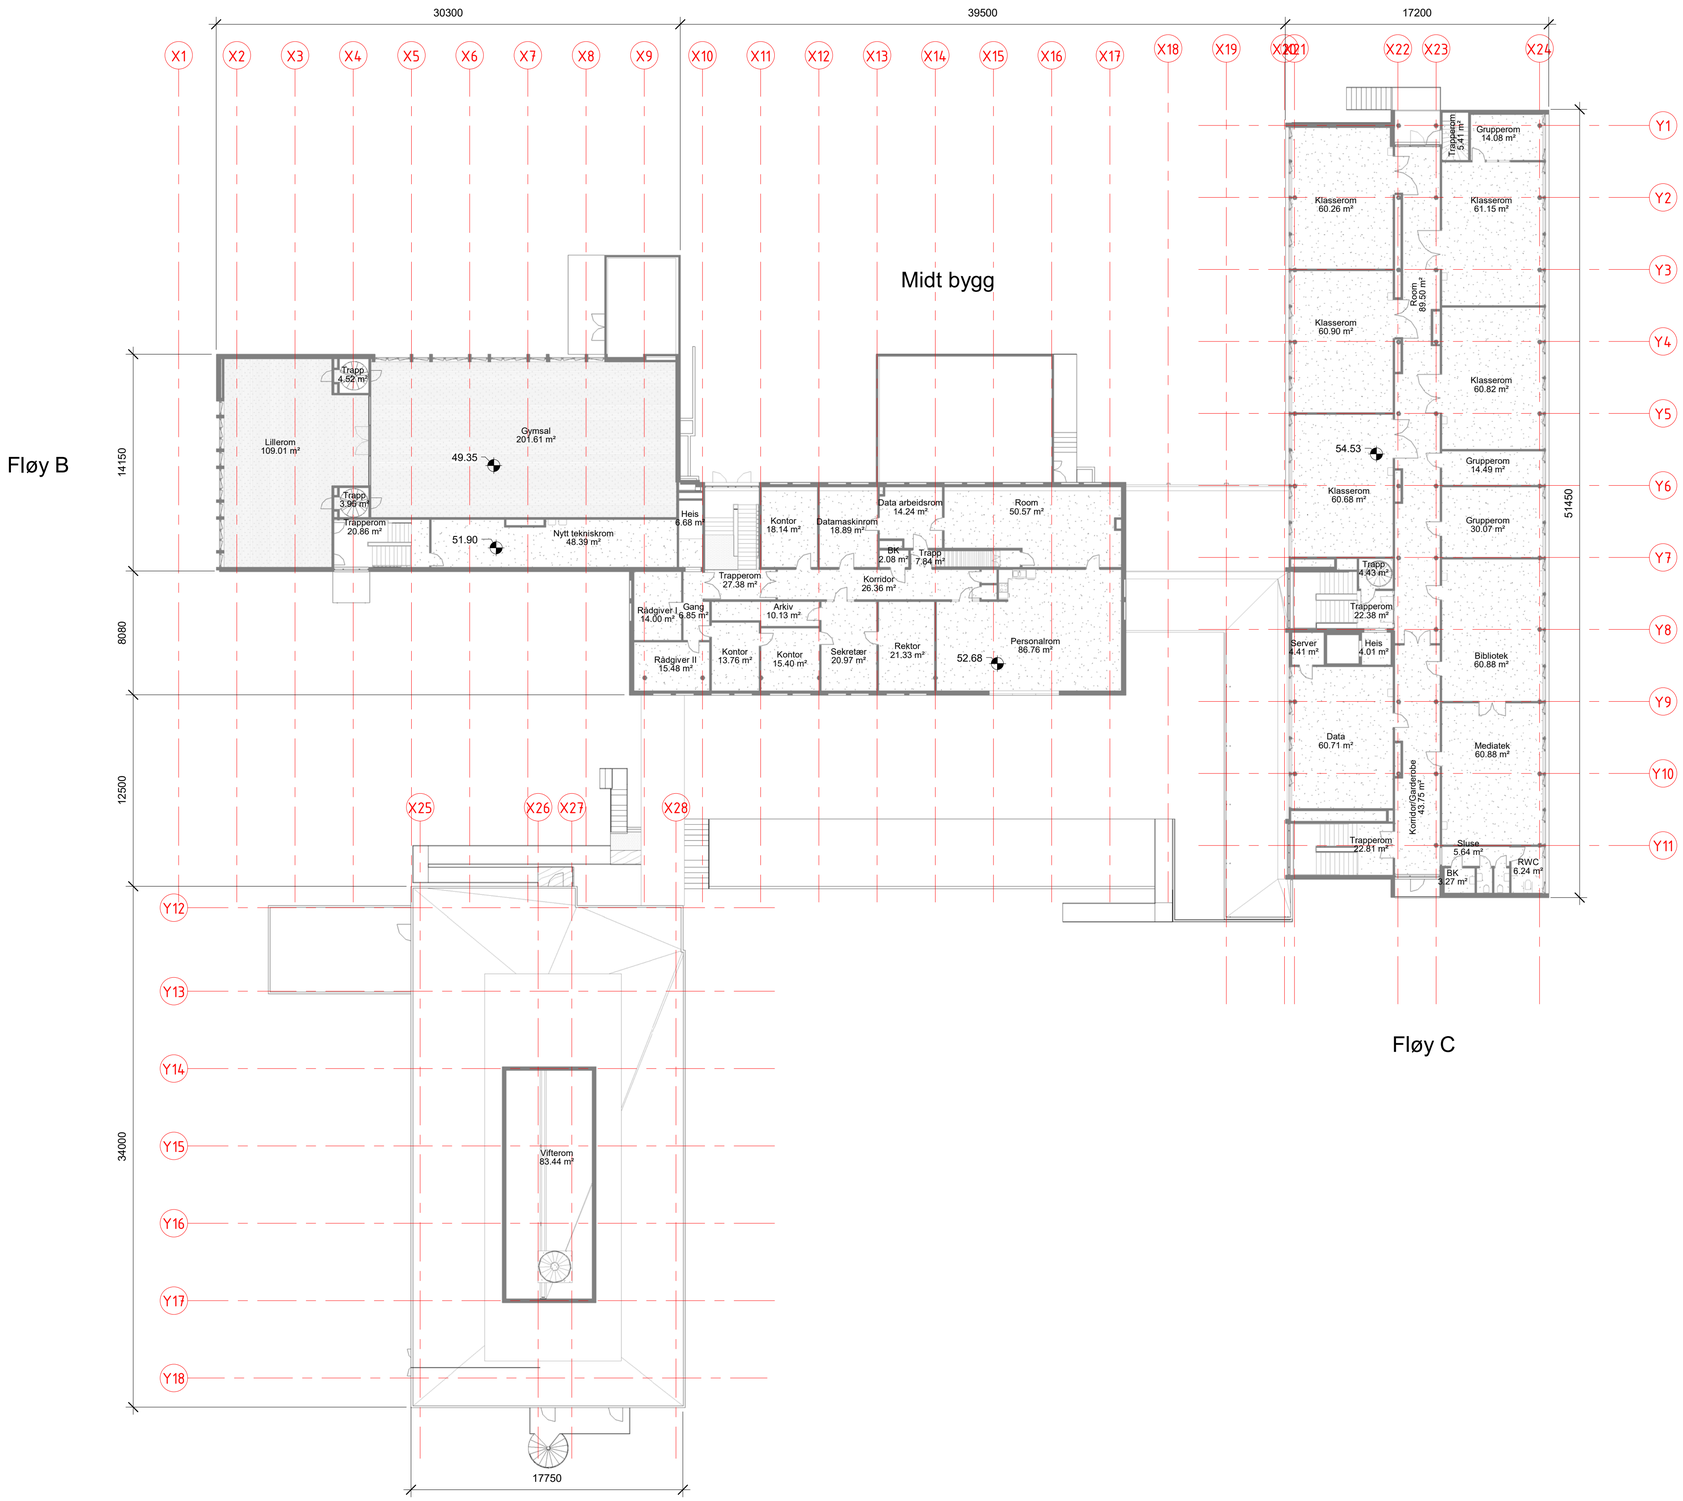

Plan 3.Etasje
1 : 200

STAVANGER KOMMUNE

Bymiljø og utbygging
Stavanger eiendom

Postboks 8001, 4068 Stavanger
Telefon 04005
www.stavanger.kommune.no
Org.nr. NO 964 965 226

NB! Tegningen kan inneholde feil og mangler. Ved videre bruk må bruker selv kontrollere i den grad som er nødvendig for brukerens behov.

Prosjekt
Tastaveden skole

Tegning:
Plan 3. Etasje

Dato:	Tegnet av:	Prosjektnr.:	Rev.:
05.06.2018	MPF	3844013	
Målestokk:	Kontrollert av:	Tegningsnr.:	Rev. dato:
1:200 i A1	-	A21.003	
Status:			
Som bygget pr. juni 2018			

18.12.2018 14:05:24 U:\BMU Stavanger eiendom\2 PROSJEKTER\2 Arkivet\ARK_PROSJEKTERING SKOLER\TASTAVEDEN\7. Arkitektegninger\1. Rev\Tastaveden.rvt