




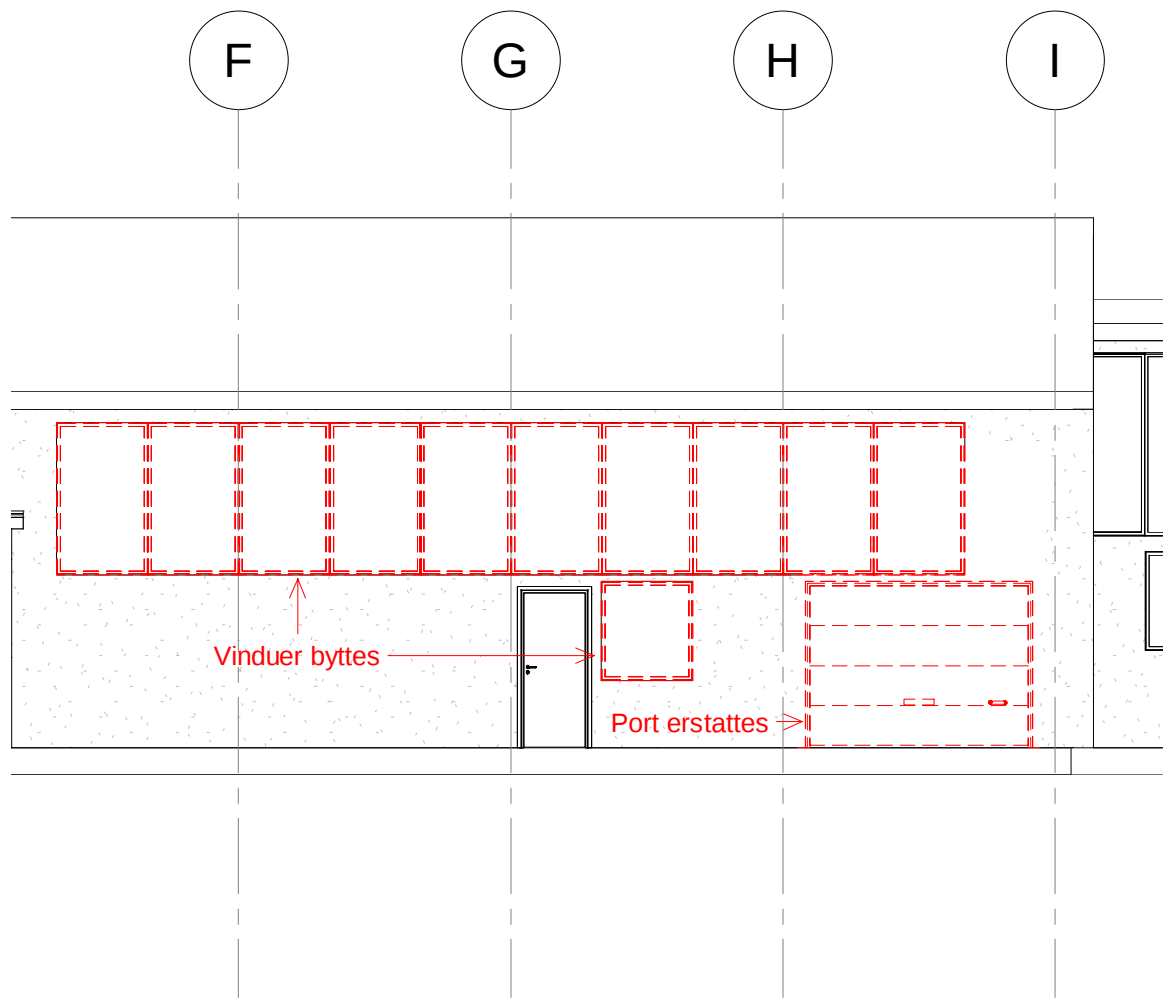


1 Oppriss 1 - Riving
1 : 100

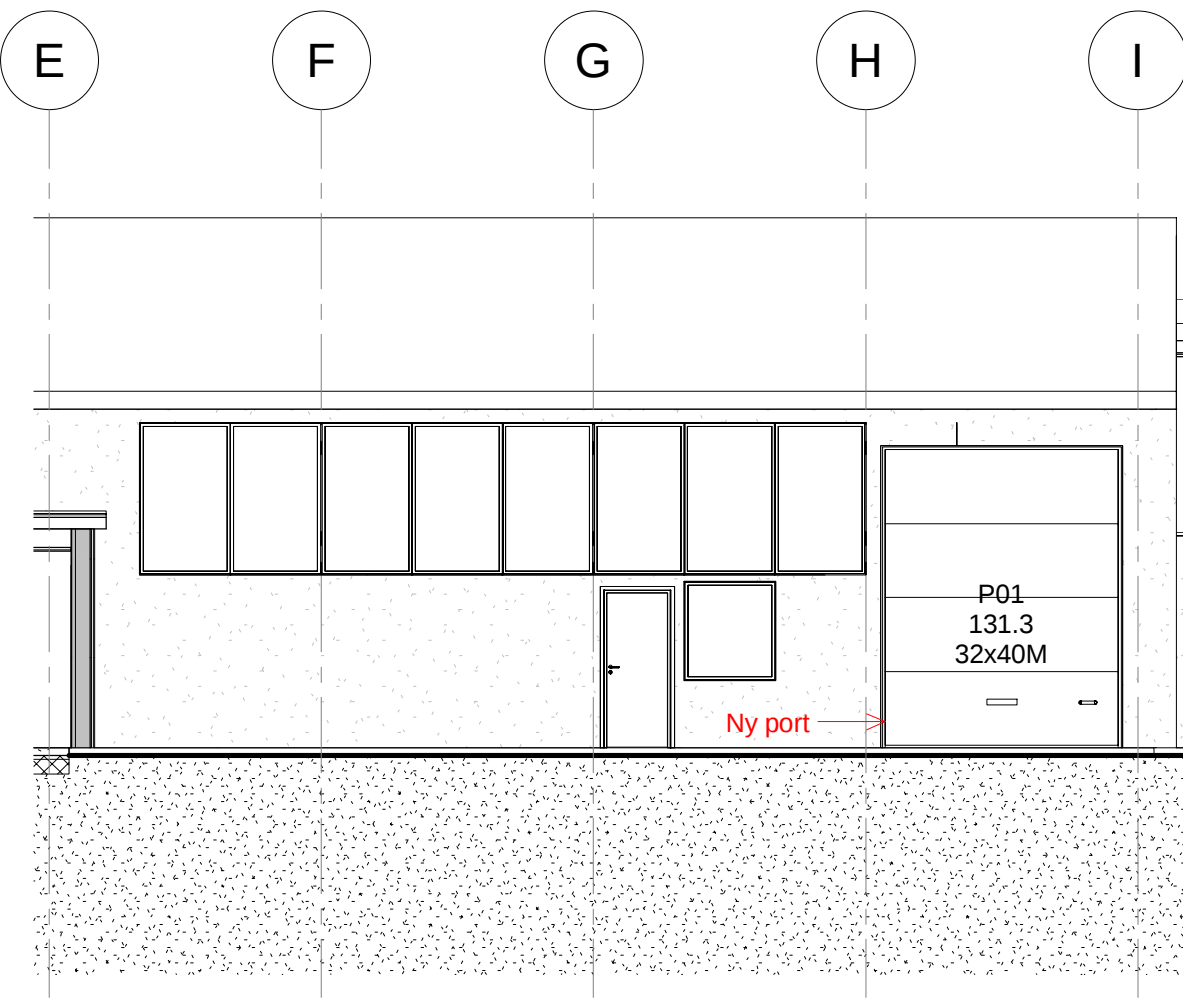

2 Oppriss 1 - Ny fase
1 : 100

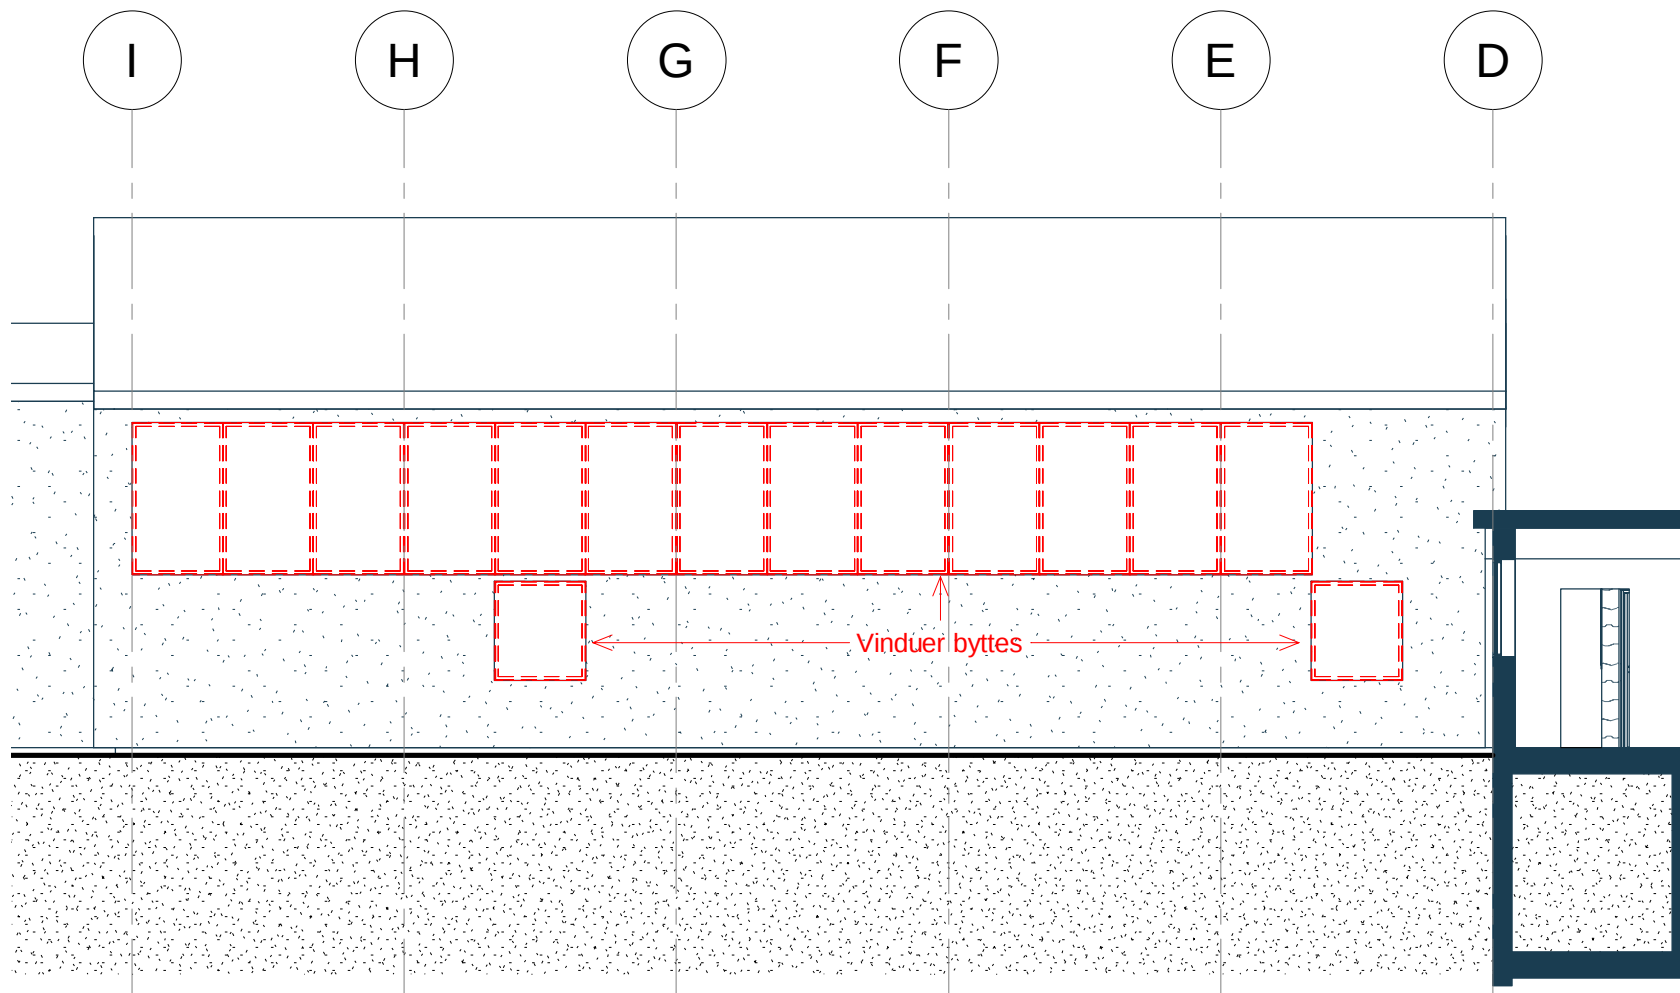

3 Oppriss 2
1 : 100

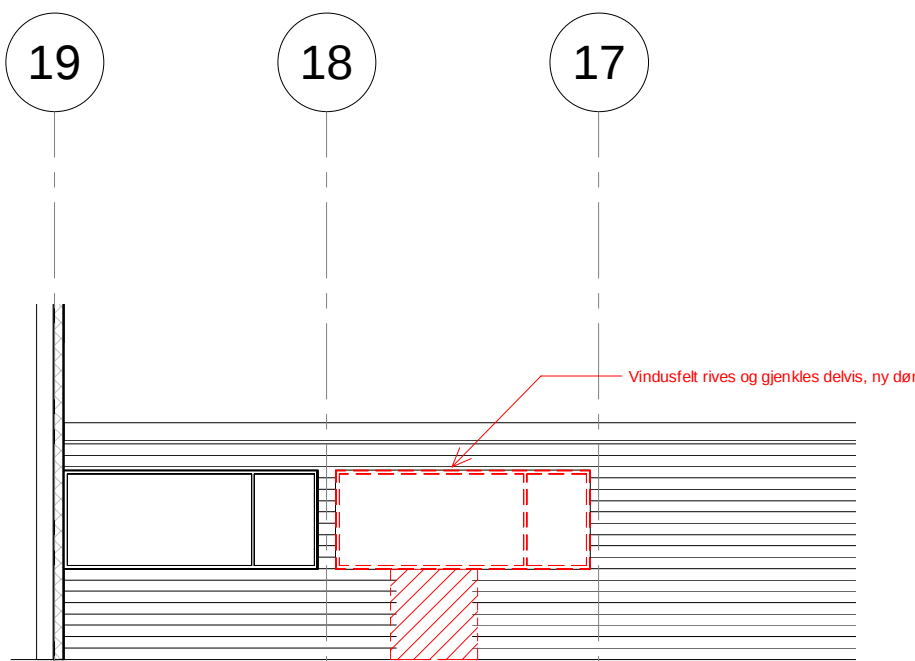

4 Oppriss 3
1 : 100

Tegn.nr: A32-01
Rev:
Status: Anbudsgrunnlag

Revisjon:	Retting:	Dato:	Sign.:	Kir.:
Oppdragsgiver: Trøndelag fylkeskommune				
Prosjekt: Olav Duun vgs.			Prosj.ansv: EM	
Tegningstittel: Fasader			Tegn: GOT	
Riving			Kontr: Godkj:	
Prosjektnr: 3786-101			Dato: 01.03.19	
Tegn.nr: A32-01		Rev:	Format: A1	Målestokk: 1 : 100
27.02.2019 08:19:11				



ARKITEKTER OG
RÅDGIVENDE INGENIØRER
NAMSOS | VERDAL | TRONDHEIM
Telefon: 74 21 65 65
E-post: arcon@arcon.no
Web: www.arcon.no