

Rapport fra inspeksjon / Inspeksjon: 2018-uke-44

Dato: 29.10.2018	Oppdragsgivers referanse: Morten Johnsen	Avrenning Ingen avrenning	Operatør Jon Kristian Alsethau	Strekkenummer: 2	Ledningsidentitet: 184353
Tilstede Kristian Pedersen	Inspeksjonsbil Tv-Bil 050-348	Kameratype SR50	Temperatur: -5	Standard: 145/2005	Skadepoeng: 8

Fra gate/vei : Neptunvegen	Kamera type : SR50	Oppstrøms: 2557
Beliggenhet : Boligate	Lagringsmedie: Flyttbar disk	Nedstrøms: 2554
Ledningstype: Overvann		Insp. retning: Medstrøms
		Insp lengde (m) : 51,04 m
Rengjort: Ikke rengjort	Insp metode: Rørinspeksjon med videokamera	
Formål: Utskifting av vannledning	Vannreg tiltak: sirkulært 200 mm	
Type foring : Foringsmateriale :	Dimensjon: Betong	
	Rørmateriale: Betong	

Anmerkning :

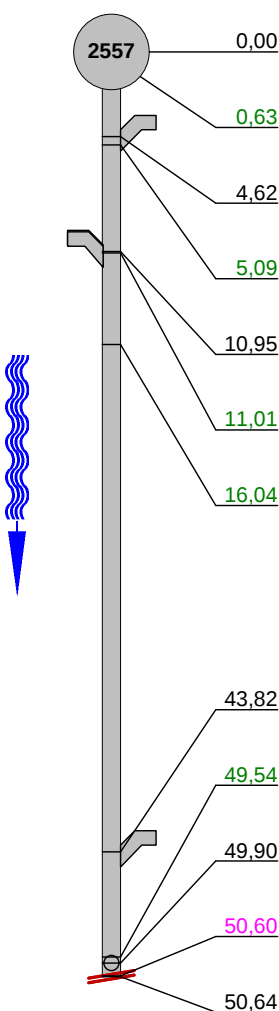
1:414	Posisjon	Kode	Observasjon	MPEG	Foto	Vann
	0,00	SI	Start inspeksjon, 10% Vannivå	00:00:33		10%
	0,63	S1 KO1	Korrosjon/Slitasje, Økende ruhet (rørveggen er noe påvirket), fra Kl. 5 til Kl. 7 , START	00:01:05		10%
	4,62	TK	Tilkobling, prefabrikkert grenrør, Kl. 9 , Korrosjon i gren	00:01:52	2_3A	10%
	5,09	FS1	Forskyvningen er mindre enn halve rørtykkelsen, fra Kl. 11 til Kl. 4, tverrforskjøvet	00:02:51		10%
	10,95	TK	Tilkobling, sadelgren med kjerneboret hull, fra Kl. 2 til Kl. 3	00:04:54		10%
	11,01	IR	Innstukket rør, innstikk reduserer tverrsnittsarealet 5% Reduksjon, fra Kl. 2 til Kl. 3	00:04:13	2_6A	10%
	16,04	FS1	Forskyvningen er mindre enn halve rørtykkelsen, fra Kl. 6 til Kl. 11, vinkelforskjøvet Svakt på røra.	00:06:01		10%
	43,82	TK	Tilkobling, prefabrikkert grenrør, Kl. 9 ,	00:10:11	2_8A	10%
	49,54	UB	Utfelling/Belegg, reduksjon i tverrsnittsarealet 5% Reduksjon, fra Kl. 7 til Kl. 5, utfellig	00:11:20		10%
	49,90	TK	Tilkobling, prefabrikkert grenrør, fra Kl. 12 til Kl. 1	00:11:42	2_10A	10%
	50,60	UB	Utfelling/Belegg, reduksjon i tverrsnittsarealet 20% Reduksjon, fra Kl. 8 til Kl. 2, utfellig	00:12:28	2_11A	10%
	50,64	AV	Inspeksjon avbrutt, hindring, fra Kl. 9 til Kl. 1, 10% Vannivå Stopper i utfelling	00:17:10		10%

Foto fra inspeksjon / Inspeksjon: 2018-uke-44

Dato :
29.10.2018

Oppdragsgivers referanse :
Morten Johnsen

Fra gate/vei:
Neptunvegen

Streknummer :
2

Ledningsidentitet:
184353



Foto: 184353_4,62_29102018_092847_A.JPG, 00:01:52
4,62m, Tilkobling, prefabrikkert grenrør, Kl. 9 , Korrosjon i gren



Foto: 184353_11,01_29102018_093329_A.JPG, 00:04:13
11,01m, Innstukket rør, innstikk reduserer tverrsnittsarealet 5% Reduksjon, fra Kl. 2 til Kl. 3



Foto: 184353_43,82_29102018_093919_A.JPG, 00:10:11
43,82m, Tilkobling, prefabrikkert grenrør, Kl. 9 ,

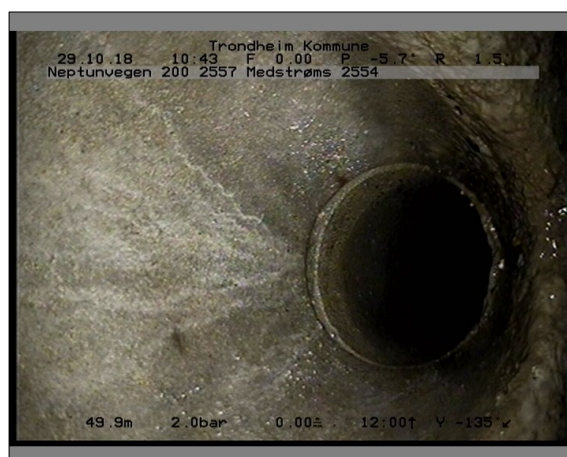


Foto: 184353_49,9_29102018_094132_A.JPG, 00:11:42
49,9m, Tilkobling, prefabrikkert grenrør, fra Kl. 12 til Kl. 1

Foto fra inspeksjon / Inspeksjon: 2018-uke-44

Dato :
29.10.2018

Oppdragsgivers referanse :
Morten Johnsen

Fra gate/vei:
Neptunvegen

Streknummer :
2

Ledningsidentitet:
184353



Foto: 184353_50,6_29102018_094456_A.JPG, 00:12:28
50,6m, Utfelling/Belegg, reduksjon i tverrsnittsarealet 20%
Reduksjon, fra Kl. 8 til Kl. 2, utfellig



Foto: 184353_50,81_29102018_094616_A.JPG, 00:12:54
50,81m, Rørbiten har løsnet eller mangler/teglstein mangler fra sin opprinnlige posisjon,, fra Kl. 12 til Kl. 12 kompleks



Foto: 184353_51,03_29102018_095036_A.JPG, 00:16:25
51,03m, Tilkobling, innhugget tilkobling, fra Kl. 10 til Kl. 11