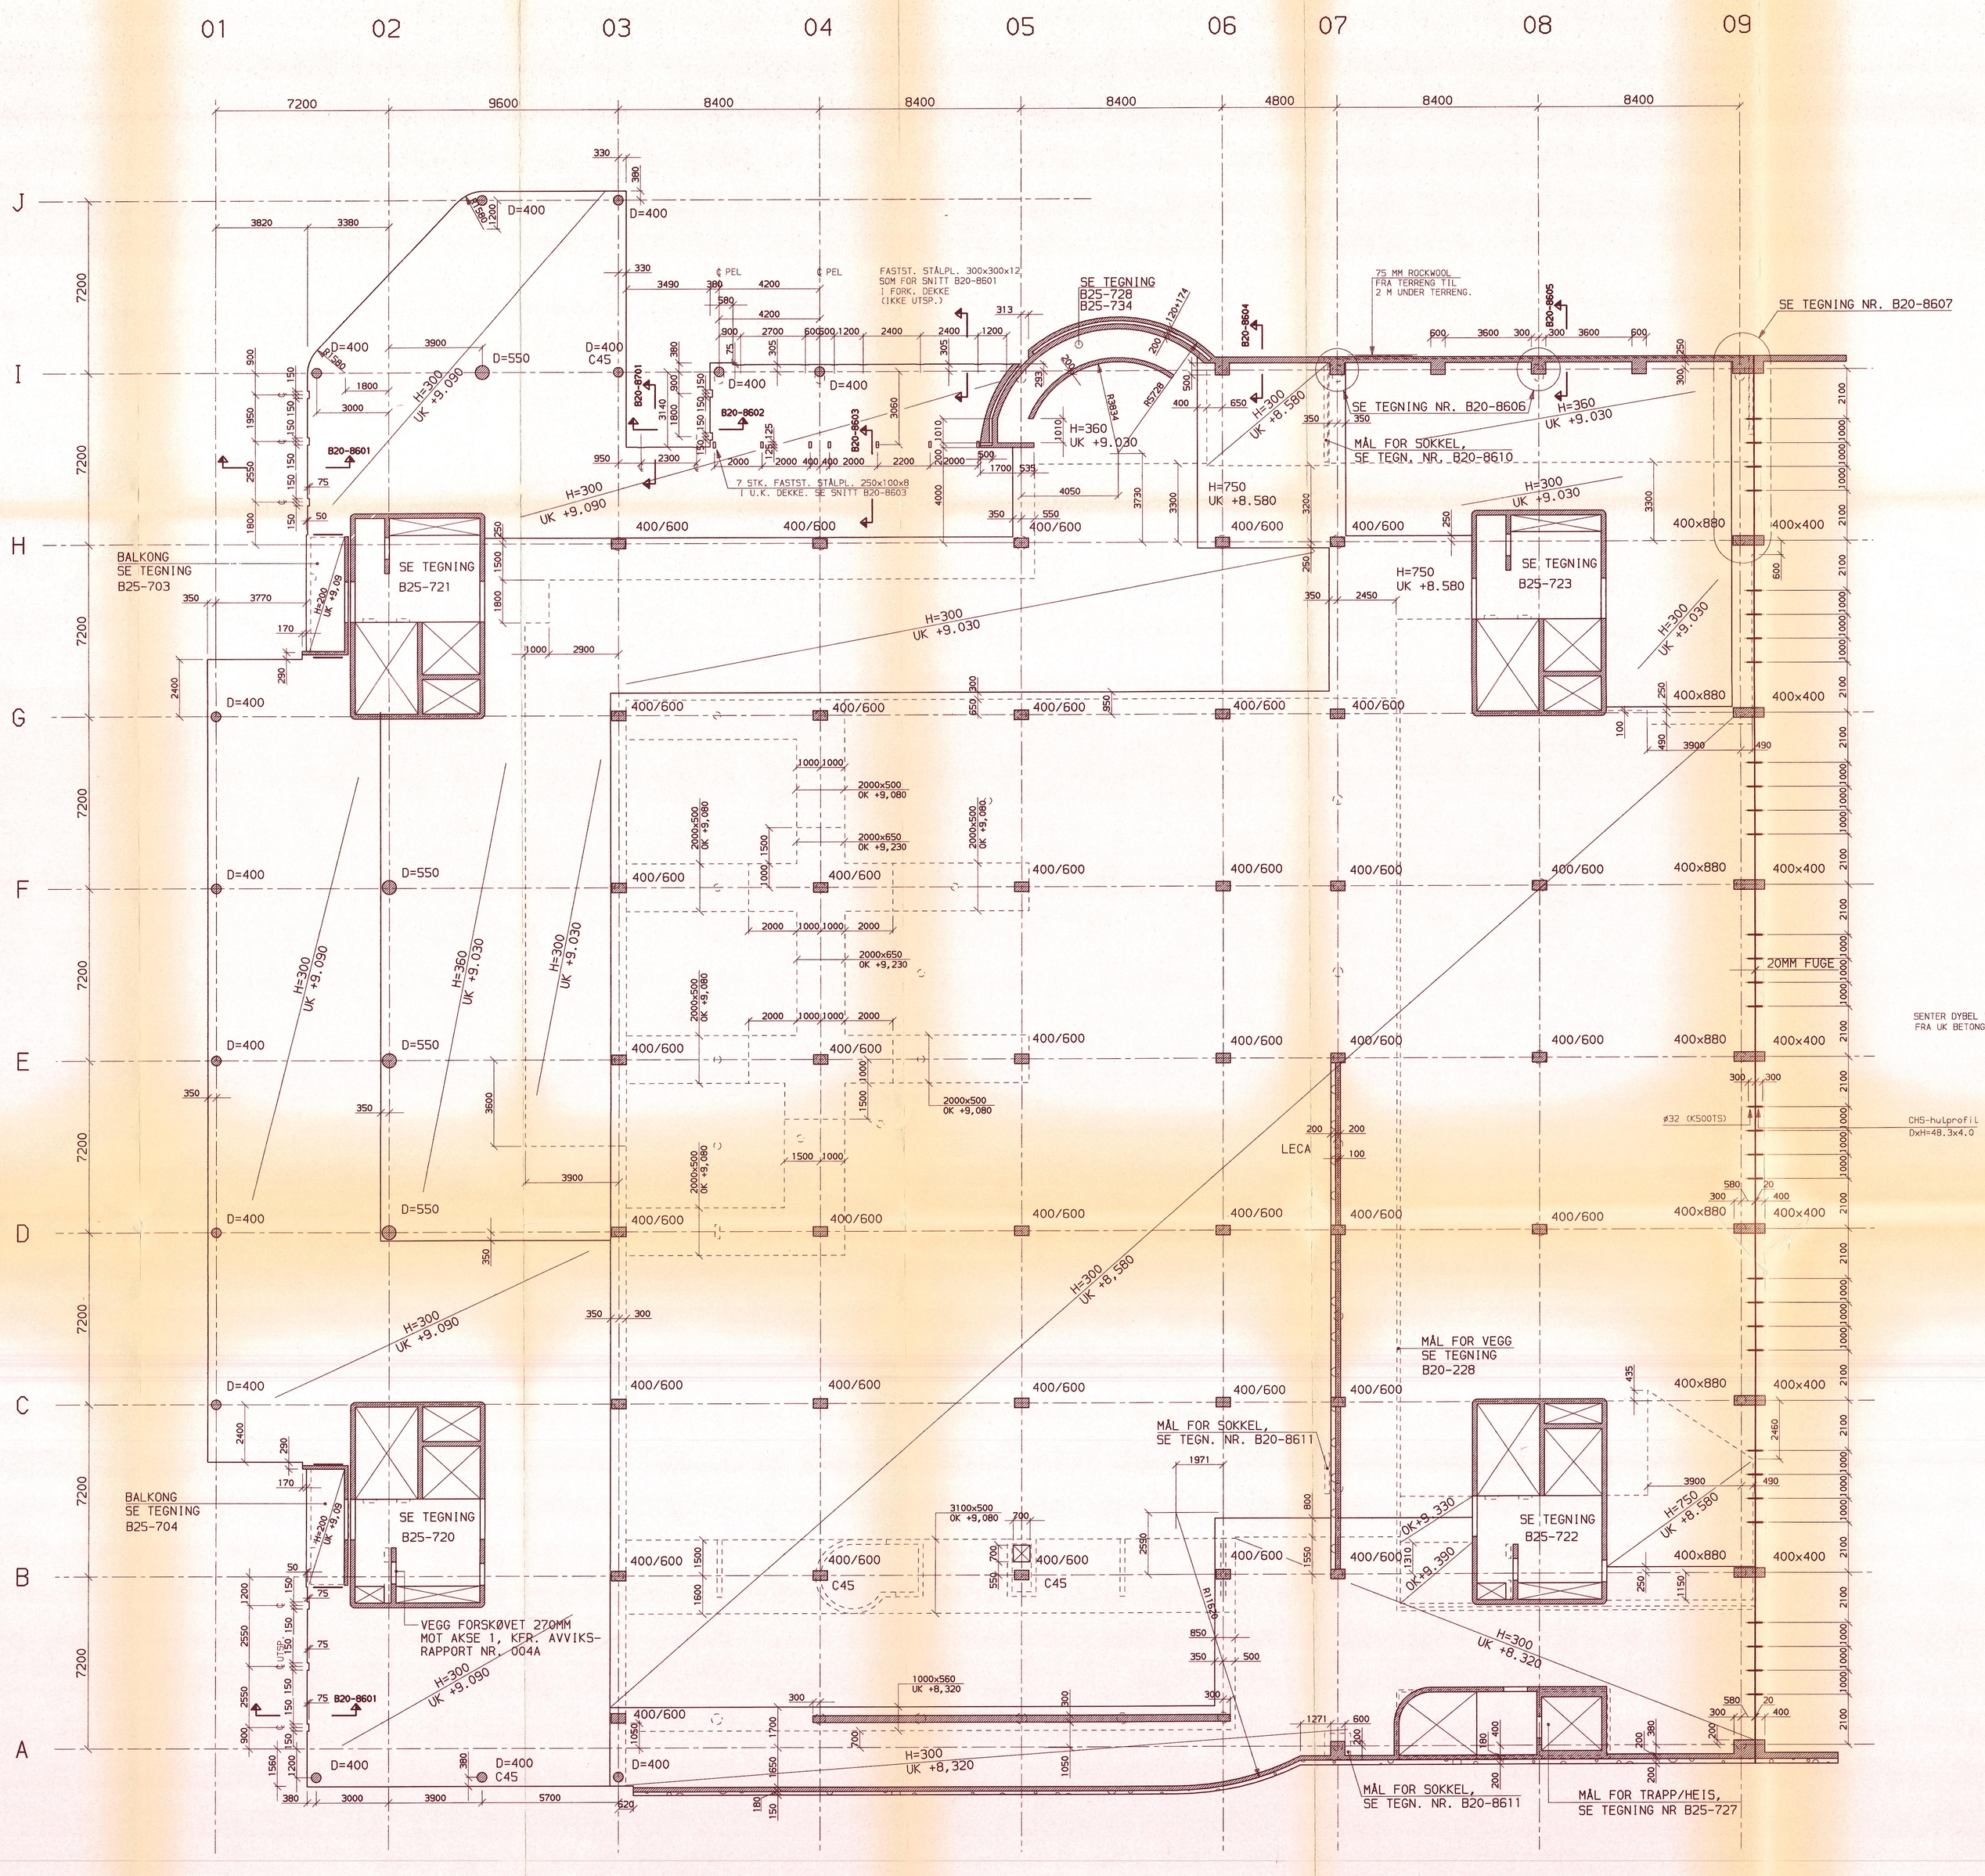


LAGOVERSIKT

| | | |
|---|---|---|
| 2. RAMME | 015. GRAVEPLAN | 028. FUNDAMENT |
| 14. TITTELFELT | 016. GRAVEPLAN | 029. PELER |
| 008. STANDARD | 017. GRAVEPLAN | 030. STÅLSØYLER |
| 001. AKSER | | 031. STÅLBJELKER |
| 004. UTENDØRHUS | 021. DEKKE | |
| | 022. SØYLER | |
| 007. KOTER | 023. BJELKER | |
| 008. SMITTEHVISNINGER | 024. VEGGER | |
| 009. PELELASTER | 025. ELEMENTER | |
| | 026. UTSPARINGER | |
| | 027. ISOLASJON | 040. ANMERKING |

DETTE FELTET VISER DEFINERTE OG PLOTTETE LAG. PLOTTETE ER SKRAVERT.

ANMERKNING

| RETTELSE | LAG ENDRET | DATO | SIGN | INDEKS |
|---|---|---|---|---|
| "SOM BYGGET" | - | 02.05.91 | ENY | G |
| SUPPL. SOKLER AKSE 07 | - | 07.07.89 | HHE | F |
| KORR./SUPPL. DIV. AKSE 07-09/B-C | - | 06.02.89 | HHE | E |
| DYBLER I AKSE 09, ENDRET | - | 09.01.89 | JBA | D |
| DYBLER AKSE 09 | - | 04.01.89 | JBA | C |
| DIVERSE | - | 12.12.88 | HHE | B |
| DIVERSE | - | 01.12.88 | HHE | A |
| ARBEIDSTEGNING | - | - | - | 0 |

| ADRESSE FOR PROSJEKT | INDEKS DATO | SIST BEVART |
|---|---|---|
| | 12.12.88 | 02/05/91 |

| TEGNINGSNUMMER | MÅLESTOKK | DATO | INDEKS |
|---|---|---|---|
| B20-006-A | 1:100 | 24.08.88 | G |

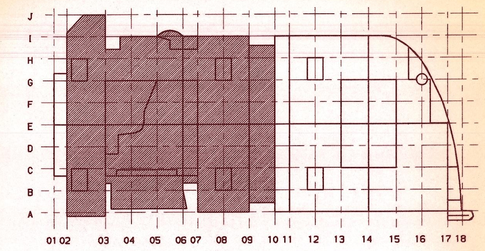

# ADMINISTRASJONSBYGG
# BÆRUM KOMMUNE

DEKKE OVER -1. ETASJE
KT. +9.4
DEL A

INGENIØRENE BONDE & CO AS
RÅDGIVENDE INGENIØRER I BYGGETEKNIKK
TRESCHOWSGATE 2b, 0477 OSLO 4. - TLF. 02/352010

BONDE&CO

TEGNET H. HEGGSET
KONTROLLERT BAKKELUND

| | | SAKNR | ARKIVNR |
|---|---|---|---|
| A ARKITEKT, | NARUD-STOKKE-WIIG A-S | 7102C | 82057 |
| B BYGGETEKNIKK, | INGENIØRENE BONDE & CO. A/S | | |
| E ELEKTRO-STERKSTRØM, | RÅD.ING. GUNNAR EIGIL STØLTUN A-S | | |
| E ELEKTRO-SVAKSTRØM, | RÅD.ING. PER RASMUSSEN A-S | | |
| V VVS-TEKNIKK, | SIV.ING. GAUTE FLATHEIM | | |

| TEGNINGSNUMMER | MÅLESTOKK | DATO | INDEKS |
|---|---|---|---|
| B20-006-A | 1:100 | 24.08.88 | G |

A0

PLOTTET 07/07/89 08:25:12 AV HHE