




PLOTTET 16/08/88 09:29:53 AV JBA

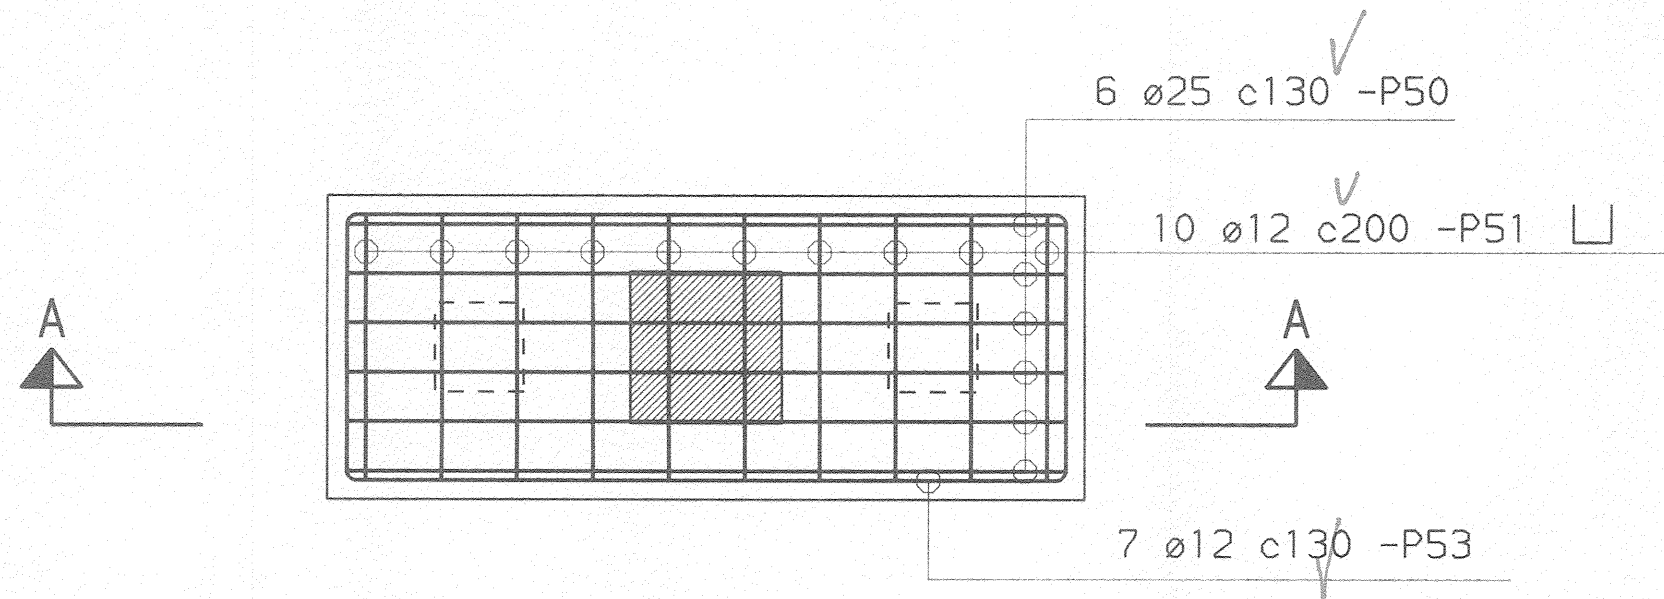

ARMERING I UNDERKANT PELEHODE

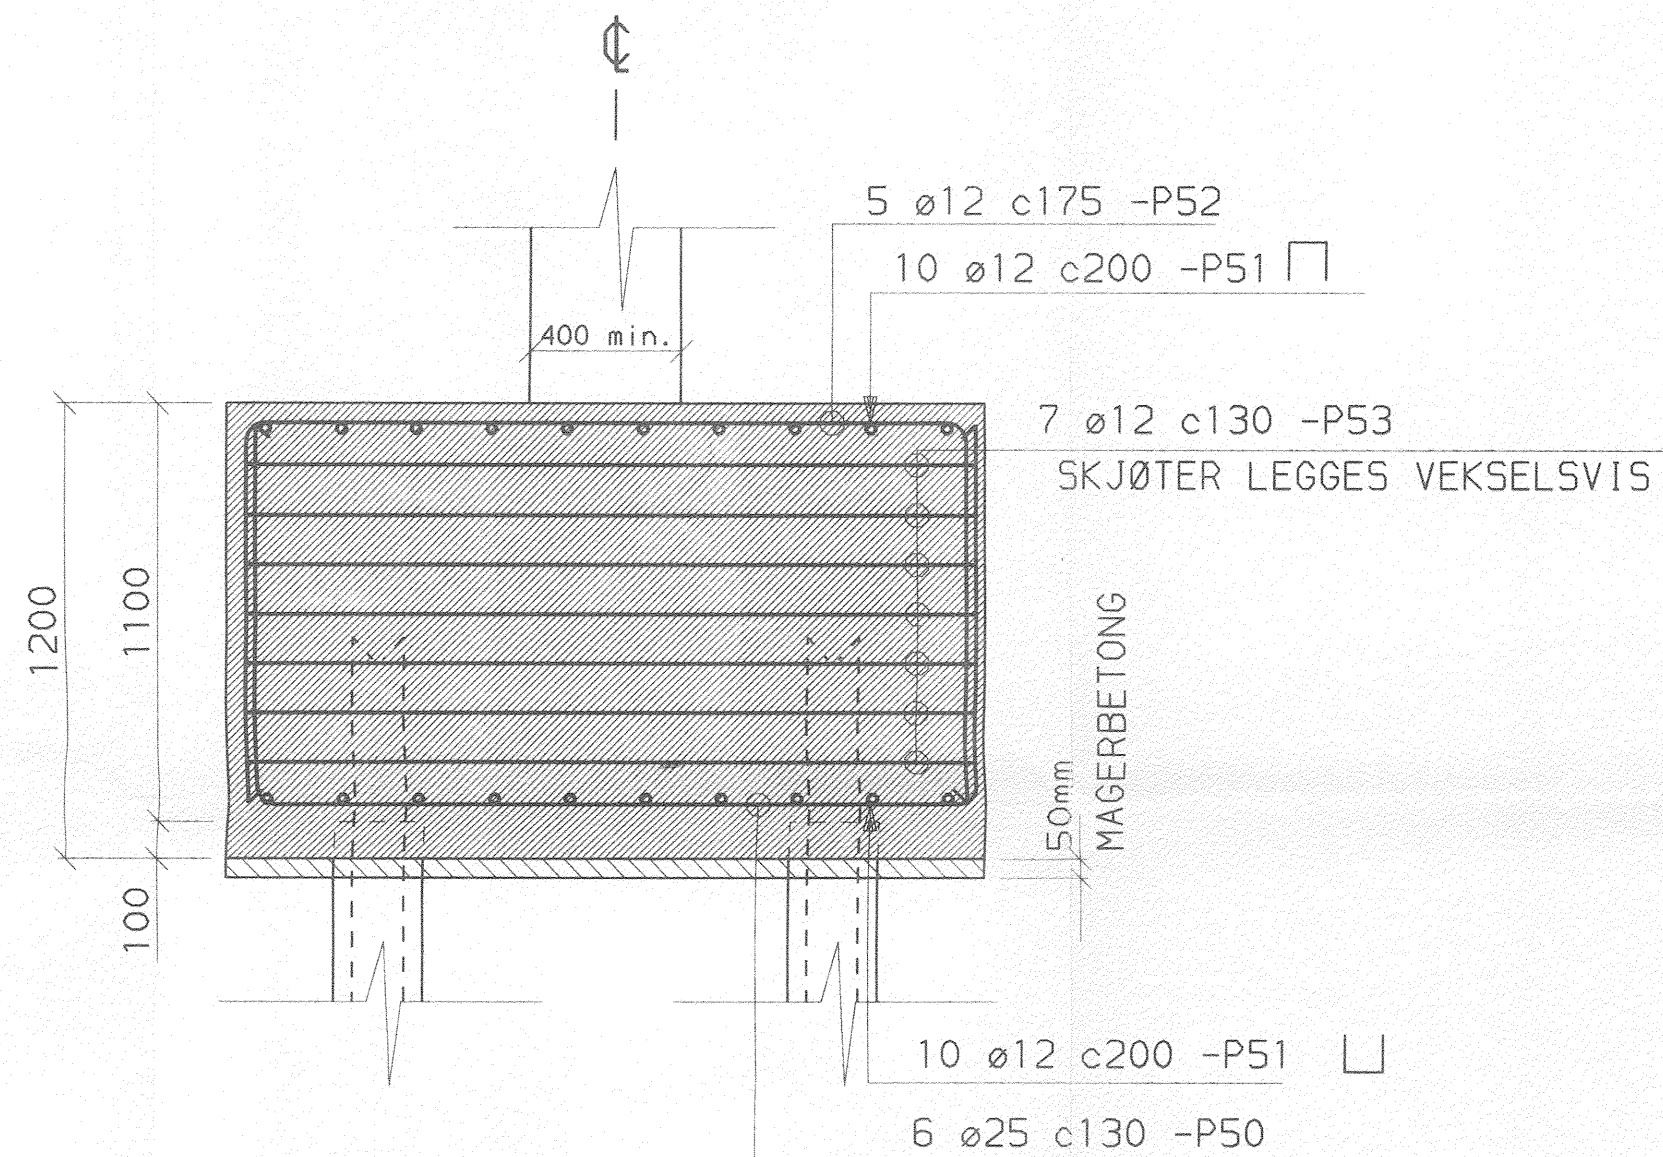


SNITT A-A

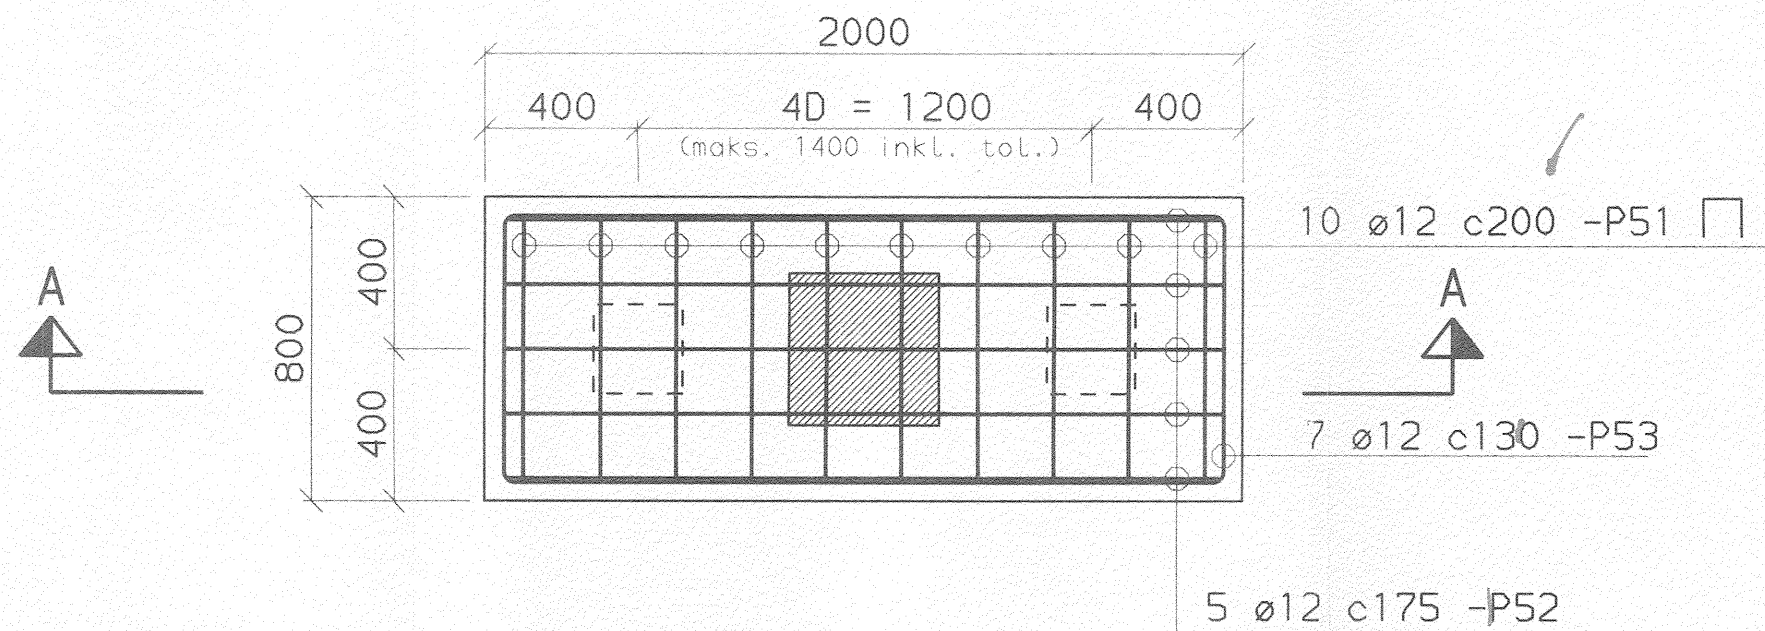


ARMERING I OVERKANT PELEHODE


PH5

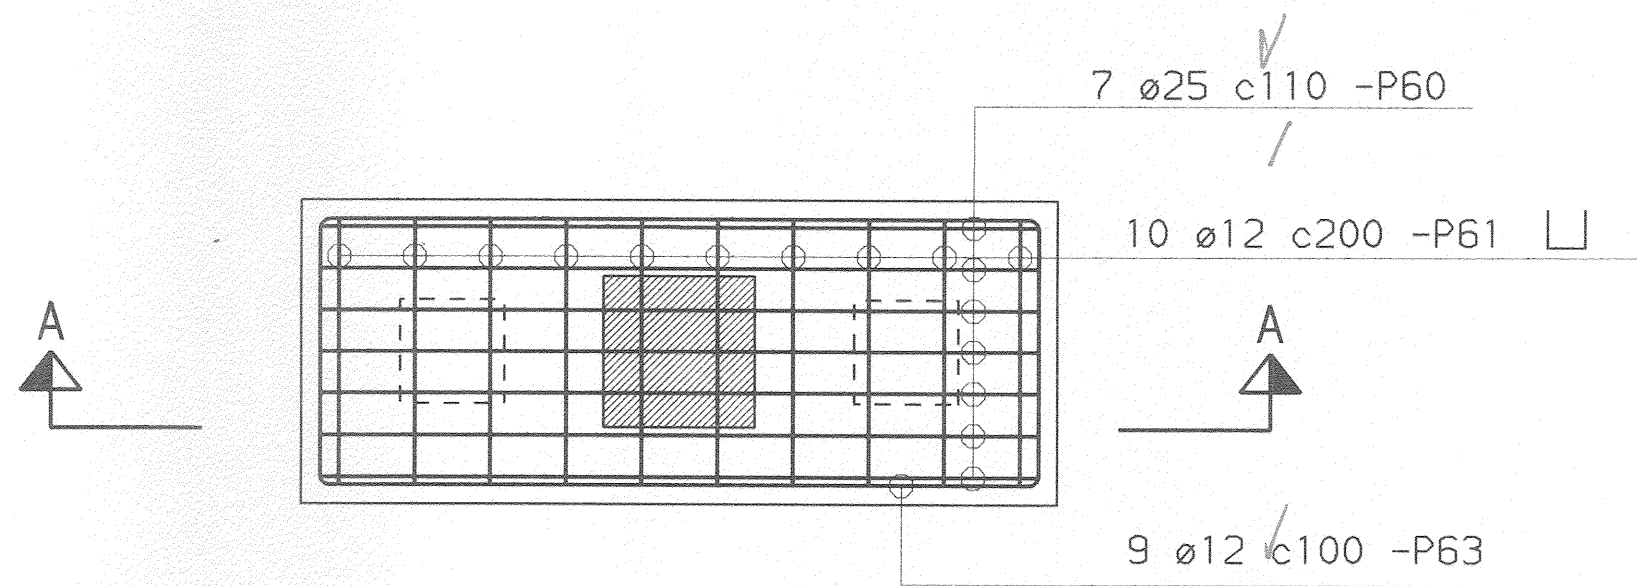

ARMERING I UNDERKANT PELEHODE

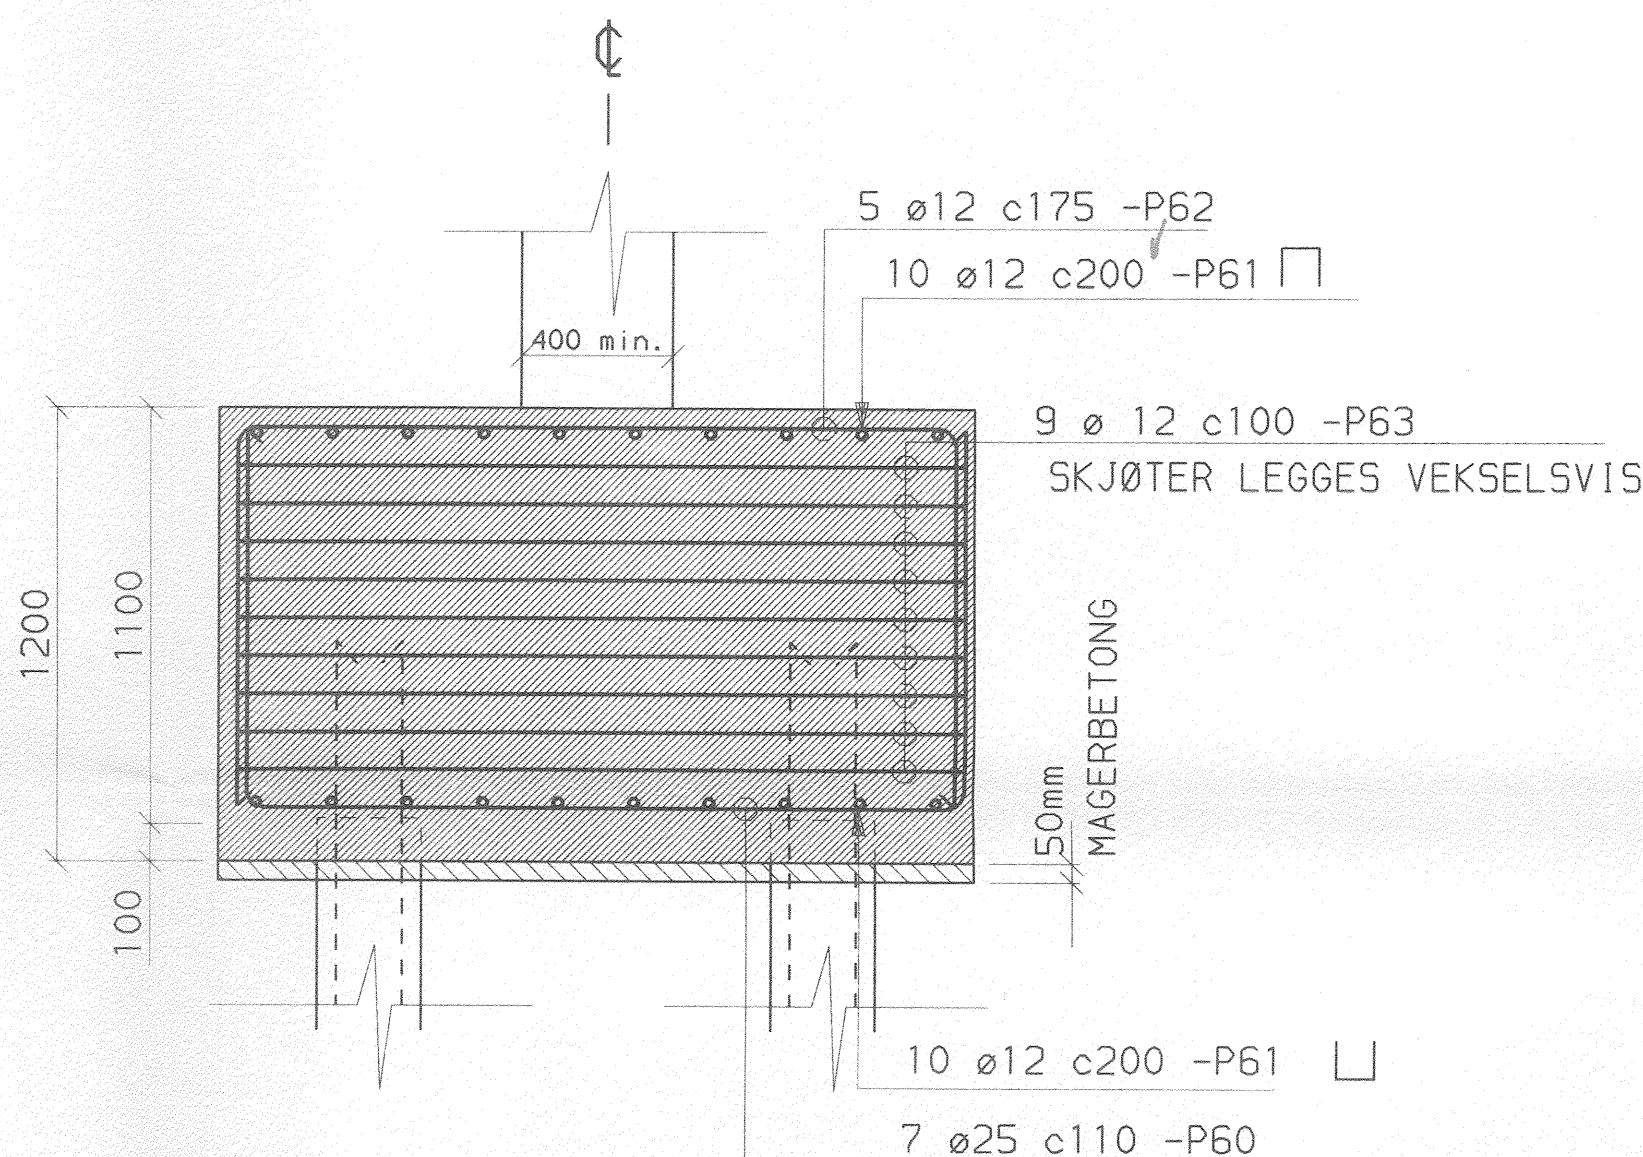

SNITT A-A

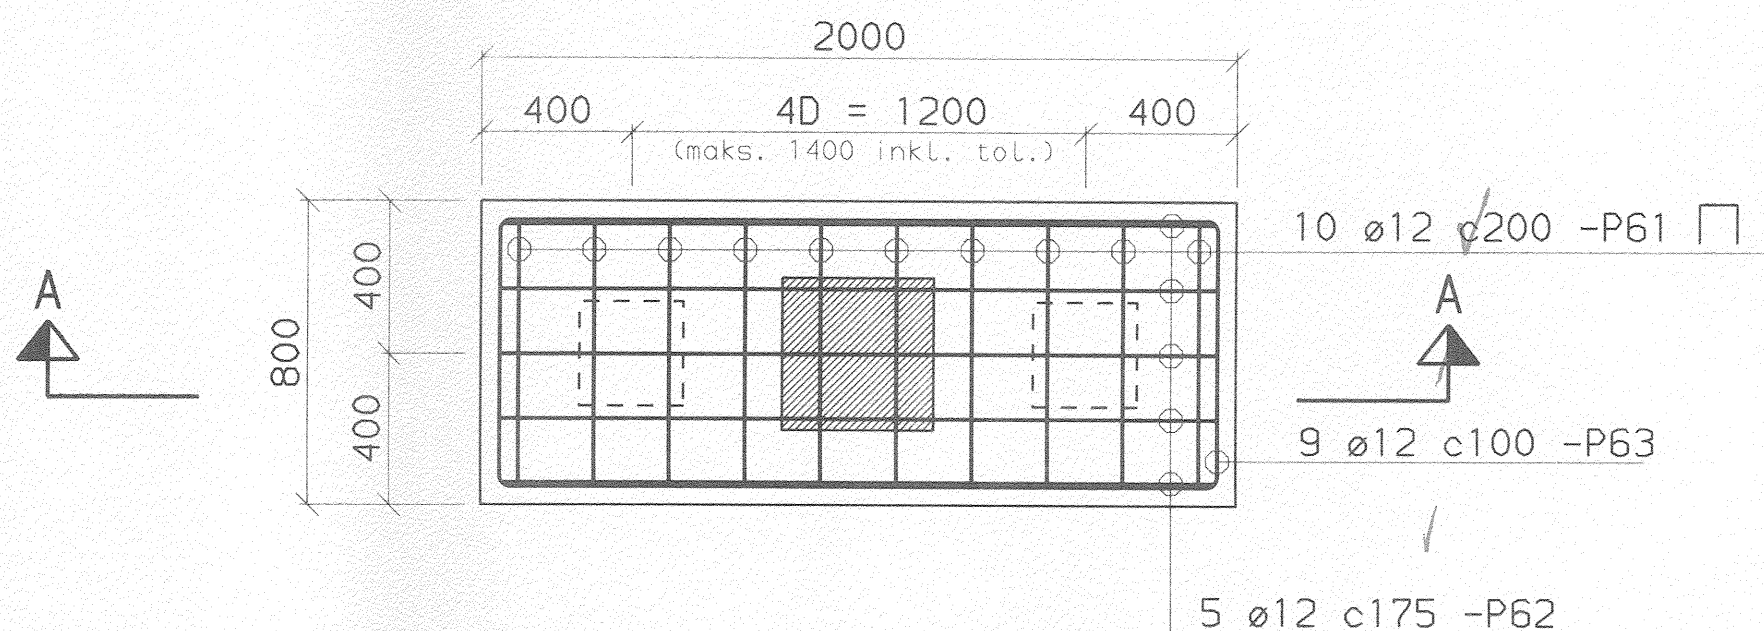

ARMERING I OVERKANT PELEHODE

PH6

LAGOVERSIKT

☐ 2. RAMME	☐ 815. GRAVEPLAN	☐ 828. FUNDAMENT
☐ 14. TITTELFELT	☐ 816. GRAVEPLAN	☐ 829. PELE
☐ 800. STANDARD	☐ 817. GRAVEPLAN	☐ 830. STÅLSØTTER
☐ 801. AKSER	☐	☐ 831. STÅLBELKER
☐	☐	☐
☐ 804. UTENOMHUS	☐ 821. DEKKE	☐
☐	☐ 822. SØYLER	☐
☐	☐ 823. ØJELKER	☐
☐ 807. KOTER	☐ 824. VEGGER	☐
☐ 808. SNITTRETNISNINGER	☐ 825. ELEMENTER	☐
☐ 809. PELELASTER	☐ 826. UTSPRINGER	☐
☐	☐ 827. ISOLASJON	☐ 840. ARMERING


DETTE FELTET VISER DEFINERTE OG PLOTTETE LAG. PLOTTETE ER SKRAVERT.

ANMERKNING

PELEPLASSERING: FORUTSATT STØRSTE AVVIK
FRA TEORETISKE SENTER, +/- 100mm.
BETONGKVALITET: C35, D₁₀₀ < 20mm.
ARMERING: K400TS OG K500TS.
OVERDEKNING 50mm.

RETTELSE	LAG ENDRET	DATO	SIGN	INDEKS
ADRESSE FOR PROSJEKT		INDEKS DATO		SIST BEVART
				08/08/88

TEGNINGSNUMMER	MALESTOKK	DATO	INDEKS
B21-703	1:20	02.08.88	-

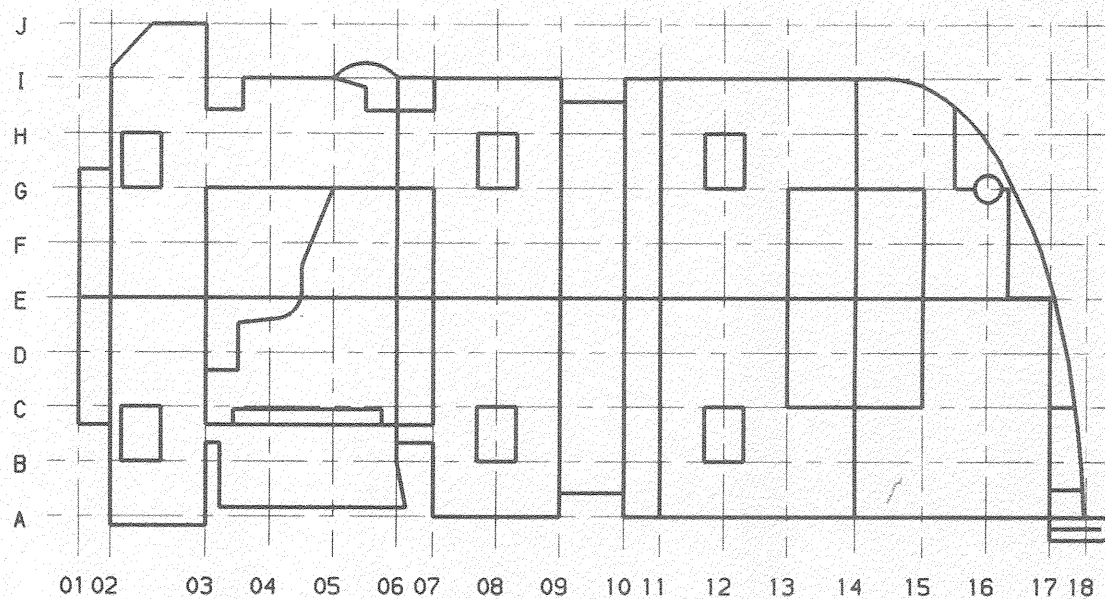

ARBEIDSTEGNING

ADMINISTRASJONSBYGG
BÅRUM KOMMUNE

PELEHODE TYPE PH5 OG PH6
MÅL- OG ARMERINGSTEGNING

BÅRUMBYGNINGSVESEN
J. nr. 246-88A
Bilag nr. 103
Mottatt 13 SEPT. 1988

INGENIØRENE BONDE&CO ANS RÅDGIVENDE INGENIØRER I BYGGETEKNIKK TRESCHOWSGATE 2b, 0417 OSLO 4-TLF. 021952810		TEGNET ASTRID	
A ARKITEKT, B BYGGETEKNIKK, E ELEKTRO-SØRSTØRØM, E ELEKTRO-SVAKSTØRØM, V VVS-TEKNIKK,		KONTROLLERT K. JACOBSEN	
NARUD-STØKKE-WIIG A-S INGENIØRENE BONDE & CO. A/S RÅD. ING. GUNNAR EIGIL STØLTUN A-S RÅD. ING. PER RASHUSSEN A-S SIV. ING. GAUTE FLATHEIM		SAKNR	ARKIVNR
		7102C	-
TEGNINGSNUMMER	MALESTOKK	DATO	INDEKS
B21-703	1:20	02.08.88	-