



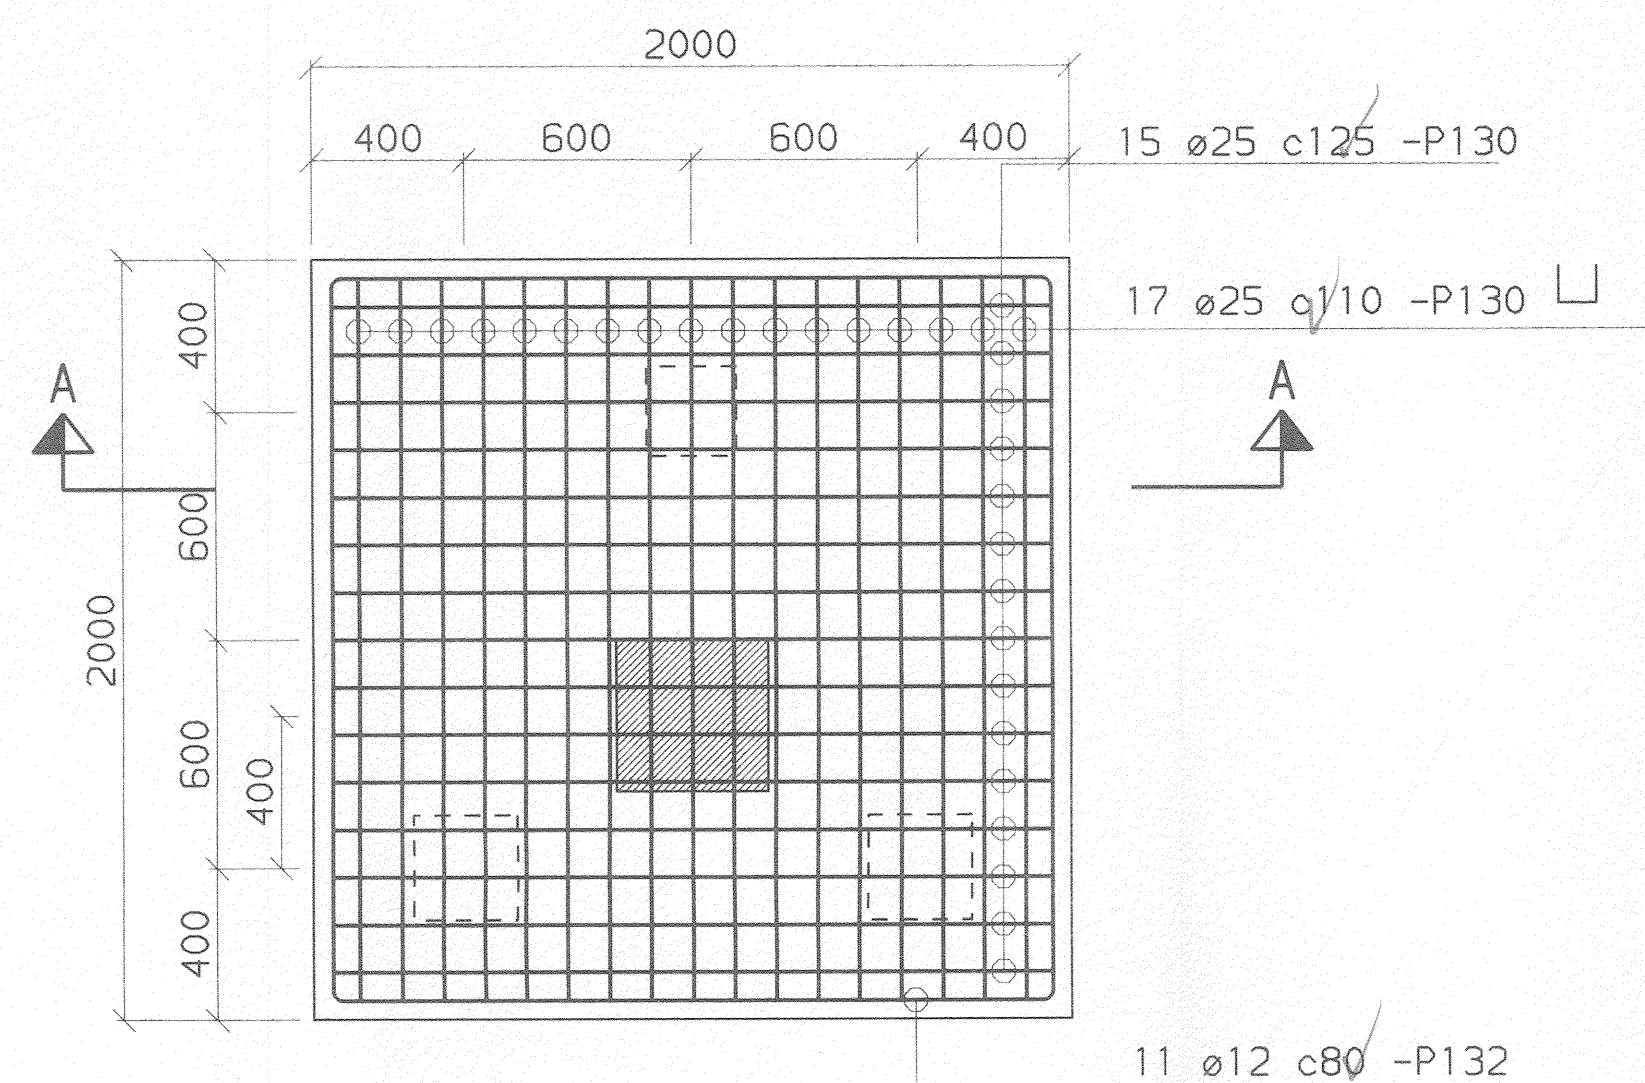


ARMERING I UNDERKANT PELEHODE

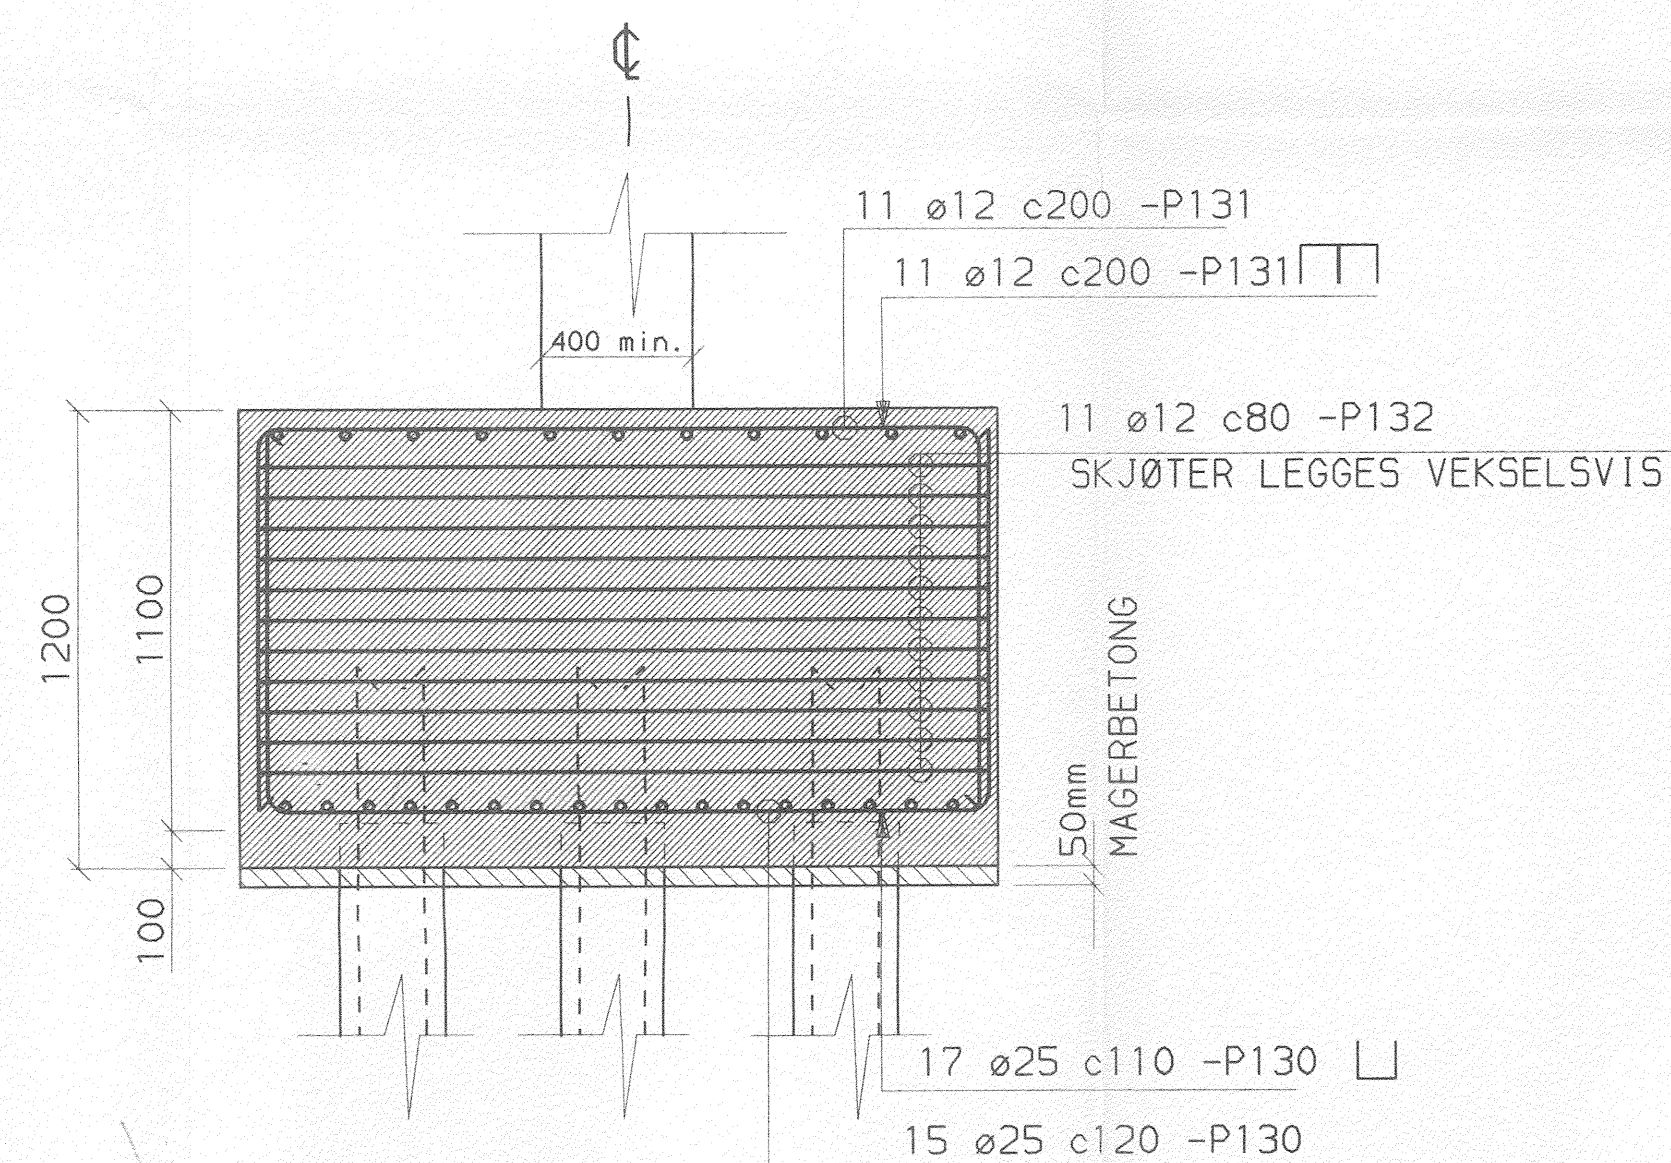


SNITT A-A

PH13

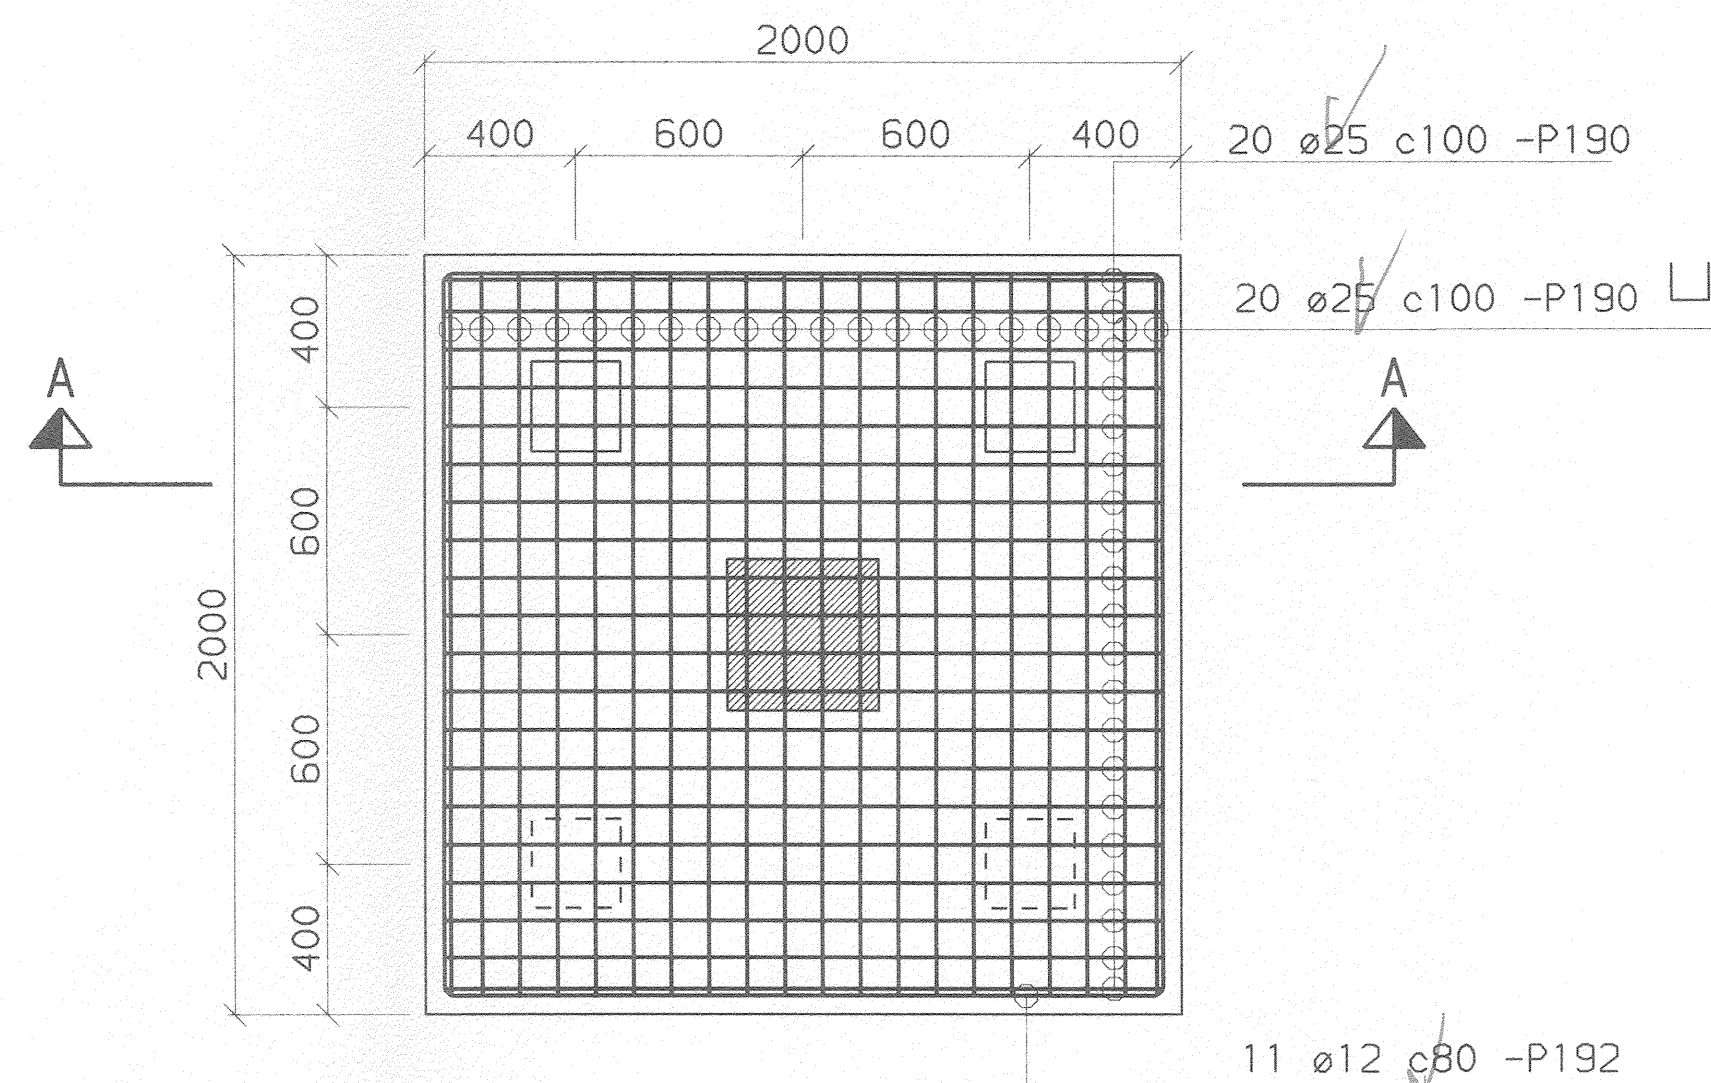

ARMERING I UNDERKANT PELEHODE

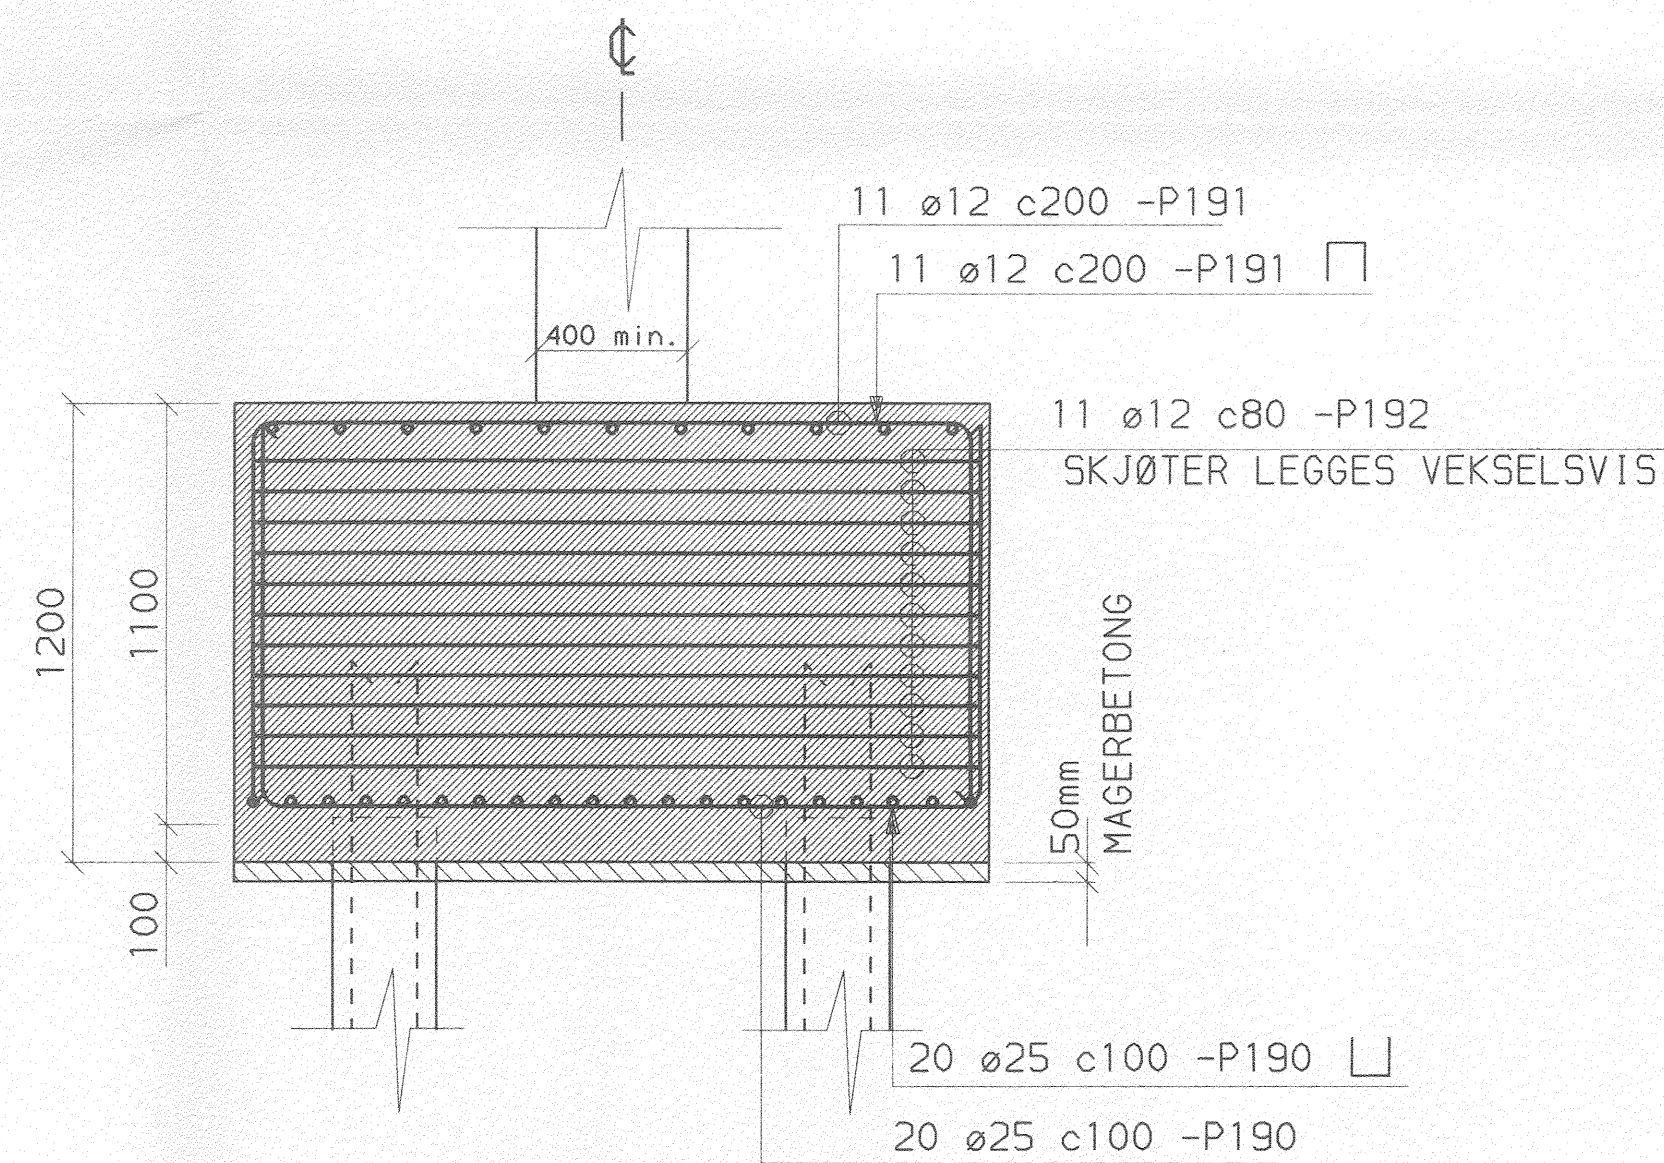

SNITT A-A

PH19

LAGOVERSIKT		
☐ 2. RAMME	☐ 815. GRAVEPLAN	☐ 828. FUNDAMENT
☐ 14. TITTELFELT	☐ 816. GRAVEPLAN	☐ 829. PELE
☐ 800. STANDARD	☐ 817. GRAVEPLAN	☐ 830. STÅLSØYLER
☐ 801. AKSER	☐ 821. DEKKE	☐ 831. STÅLBELKER
☐ 804. UTENOMHUS	☐ 822. SØYLER	☐ 840. ARMERING
☐ 807. NOTER	☐ 823. BELKER	
☐ 808. SNITTVEKSNINGER	☐ 824. VEGGER	
☐ 809. PELELASTER	☐ 825. ELEBENTER	
	☐ 826. UTSPRINGER	
	☐ 827. ISOLASJON	

DETTE FELTET VISER DEFINERTE OG PLOTTETE LAG. PLOTTETE ER SKRAVERT.

ANMERKNING

PELEPLASSERING: FORUTSATT STØRSTE AVVIK FRA TEORETISKE SENTER, +/- 100mm.
BETONGKVALITET: C35, D₁₀₀ < 20mm.
ARMERING: K400TS OG K500TS.
OVERDEKNING 50mm.

RETTELSE	LAG ENDRET	DATO	SIGN	INDEKS
ADRESSE FOR PROSJEKT		INDEKS DATO		SIST BEYART

TEGNINGSNUMMER	MALESTOKK	DATO	INDEKS
B21-709	1:20	02.08.88	-



ARBEIDSTEGNING

ADMINISTRASJONSBYGG
BÅRUM KOMMUNE

PELEHODE TYPE PH13 OG PH19
MÅL- OG ARMERINGSTEGNING

INGENIØRENE BONDE&CO ANS RÅDGIVENDE INGENIØRER I BYGGTEKNIKK TRESCHOWSGATE 2b, 0417 OSLO 4-TLF. 021952010		BÆRUM BYGNINGSVESEN J. nr. 246-88 A Bilag nr. 104 Mottatt 13 SEPT. 1988	
INGENIØRENE BONDE&CO ANS RÅDGIVENDE INGENIØRER I BYGGTEKNIKK TRESCHOWSGATE 2b, 0417 OSLO 4-TLF. 021952010		TEGNET ASTRID	KONTROLLERT K. JACOBSEN
A ARKITEKT; B BYGGTEKNIKK; E ELEKTRO-SYRKSTRØM; V VVS-TEKNIKK; NARUD-STOKKE-WIG A-S INGENIØRENE BONDE & CO. A/S RÅD. ING. GUNNAR EIGIL STØLTUN A-S RÅD. ING. PER RASMUSSEN A-S SIV. ING. GAUTE FLATHEIM		SAKNR 7102C	ARKIVNR 81915
TEGNINGSNUMMER	MALESTOKK	DATO	INDEKS
B21-709	1:20	02.08.88	-