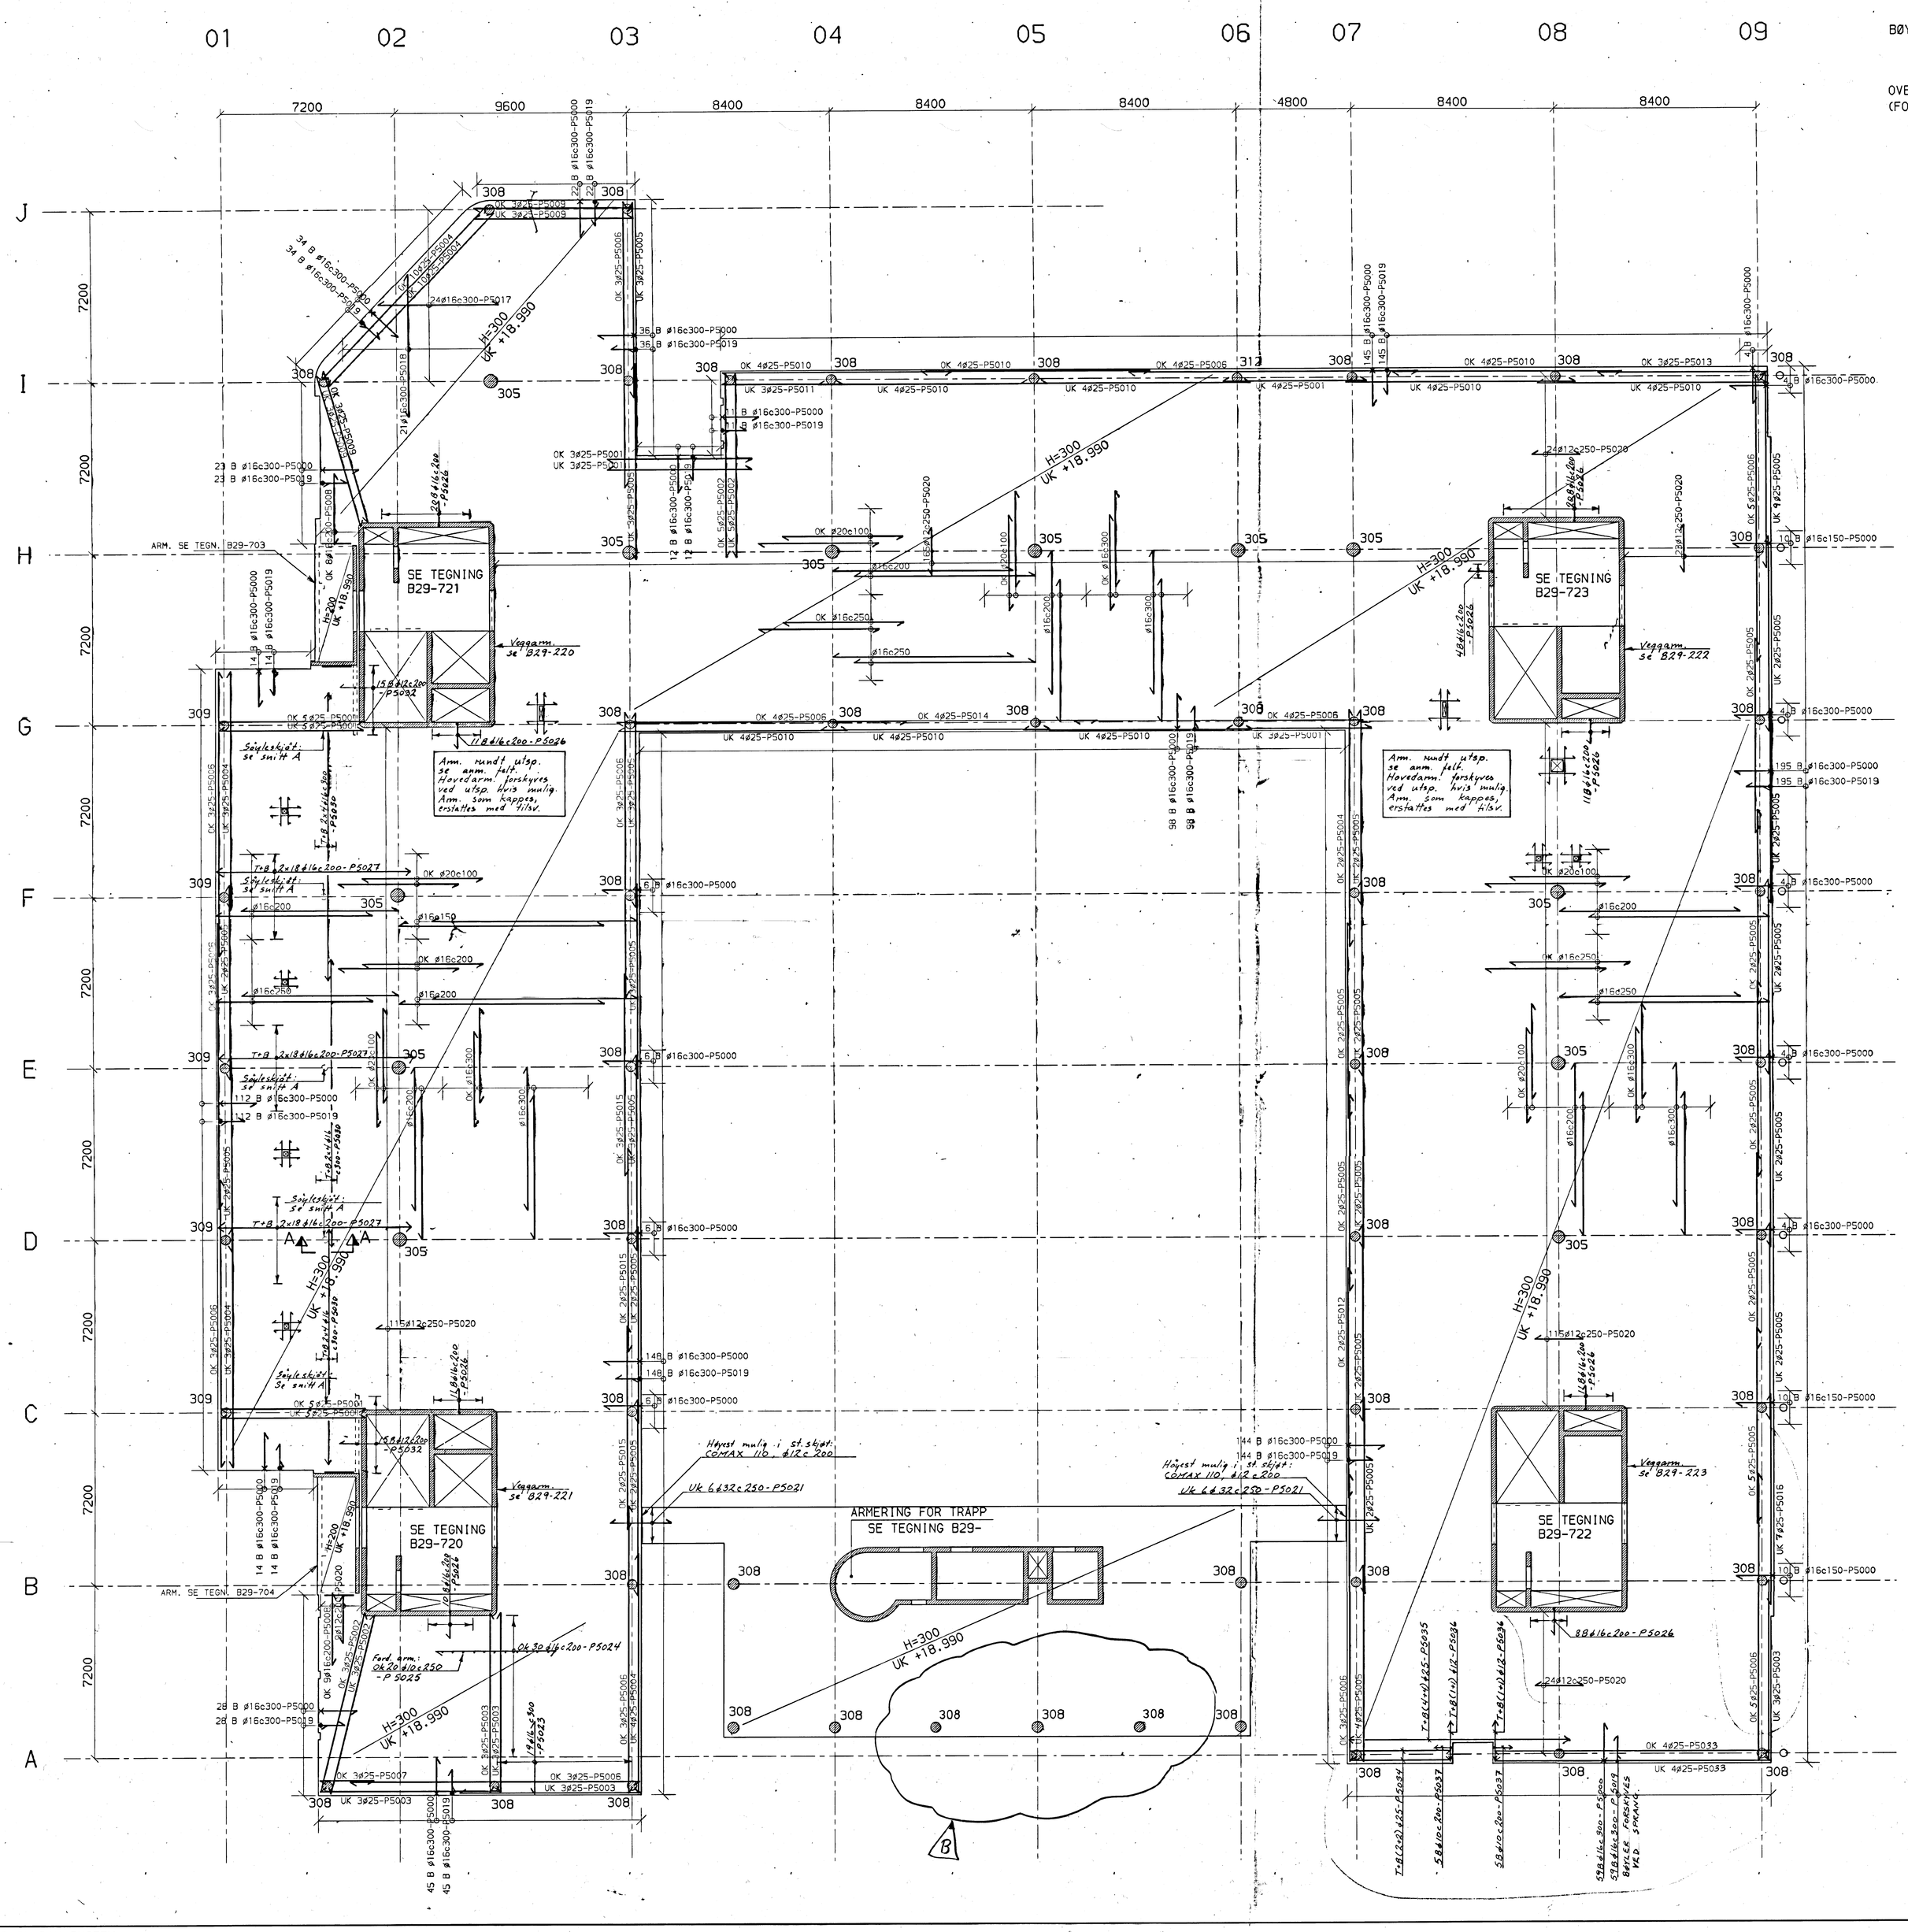

SØYLEVARIANTER

1:20

BØYLER: ø10c300

OVERDEKNING: 20 mm (FOR BØYLER)

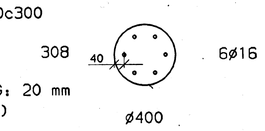

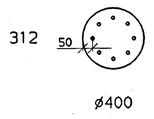

OVERDEKNING: 30 mm (FOR BØYLER)

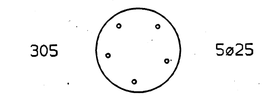

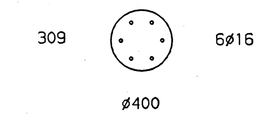

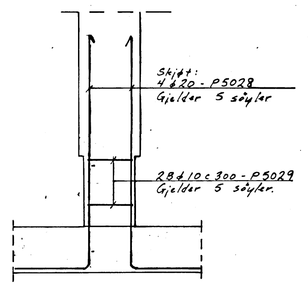

SNITT A

1:20

LAGOVERSIKT

- 2. RAMME
- 1A. TITTELFELT
- 600. STANDARD
- 601. AKSER
- 604. UTENDØRS
- 607. KOTER
- 608. SNITTHENVISNINGER
- 609. FELELASTER
- 615. GRAVEPLAN
- 616. GRAVEPLAN
- 617. GRAVEPLAN
- 621. DEKKE
- 622. SØYLER
- 623. BJELKER
- 624. VEGGER
- 625. ELEMENTER
- 626. HULLKJERNER
- 627. SOLAVSLØR
- 628. FUNDAMENT
- 629. PELER
- 630. STÅLSØYLER
- 631. STÅLBJELKER
- 640. ARMERING

DETTE FELTET VISER DEFINERTE OG PLOTTETE LAG. PLOTTETE ER SKRAVERT.

ANMERKNING

DENNE TEGNING GJELDER KUN ARMERING.
FOR ALLE MÅL OG DIMENSJONER HENVISES
TIL KORRESPONDERENDE MÅLTEGNING.

ARMERINGSKVALITET : KS00TS
BETONGKVALITET: C35 (DER IKKE ANNET ER ANGITT)

NB!

DENNE TEGNING VISER PRINSIPP FOR DEKKEARMERING OG SØYLEARMERING SAMT TILLEGGSARMERING.

INDUSTRIELL NETTARMERING ER VIST PÅ TEGNINGER FRA CHRISTIANIA SPIGERVERK.
TEGNINGENE SKAL PÅFØRES GODKJENNING FRA INGENIØRENE BONDE & CO AS FØR ARMERINGSPRODUKSJON

ARMERING RUNDT VVS- OG EL- UTSPARINGER I DEKKER: 1 ø12, T+B, RUNDT- P5022, OMFAR-500

BØYELISTER SIDE 500 T.O.M. 503

RETTELSE	LAG ENDRET	DATO	SIGN	INDEKS
Ekstra spyler-Møteromsfløy		31.05.89	H.H.	B
DIV. JUSTERINGER		06.02.89	R.F.	A
ARBEIDSTEGNING	-	-	-	0

ADRESSE FOR PROSJEKT	INDEKS DATO	SIST REVIDERT
	-	

TEGNINGSNUMMER	MÅLESTOKK	DATO	INDEKS
B29-003-A	1:100	05.01.89	B

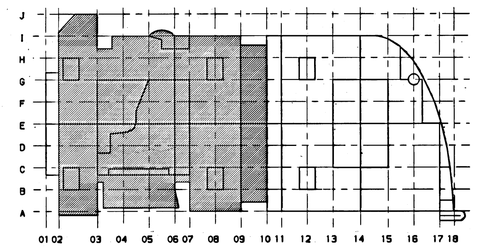

ADMINISTRASJONSBYGG BÆRUM KOMMUNE

DEKKE OVER 3.ETG.
KT. +19.3
DEL A ARMERING

INGENIØRENE BONDE & CO AS
RÅDGIVENDE INGENIØRER I BYGGETEKNIKK
TRESCHOWSGATE 2B, 0477 OSLO 4. TLF. (02)192010
BONDE&CO

TEGNET H. HEGGSET
KONTROLLERT R. Fjørven

A ARKITEKT,
B BYGGETEKNIKK,
E ELEKTRO-STERKSTRØM,
E ELEKTRO-SVAKSTRØM,
V VVS-TEKNIKK,

NARUD-STOKKE-WIIG A-S
INGENIØRENE BONDE & CO. A/S
RÅD.ING. GUNNAR EIGIL STØLTUN A-S
RÅD.ING. PER RASMUSSEN A-S
SIV.ING. GAUTE FLATHEIM

SAKNR	ARKIVNR
7102C	83879

TEGNINGSNUMMER	MÅLESTOKK	DATO	INDEKS
B29-003-A	1:100	05.01.89	B

A0

PLOTTET 23/01/89 14:28:44 AV REF
BONDE & CO's PRIME MEDUSA DAK-SYSTEM