


All rights reserved. Passing on and copying of this document, use and communication of its contents not permitted without written authorization.

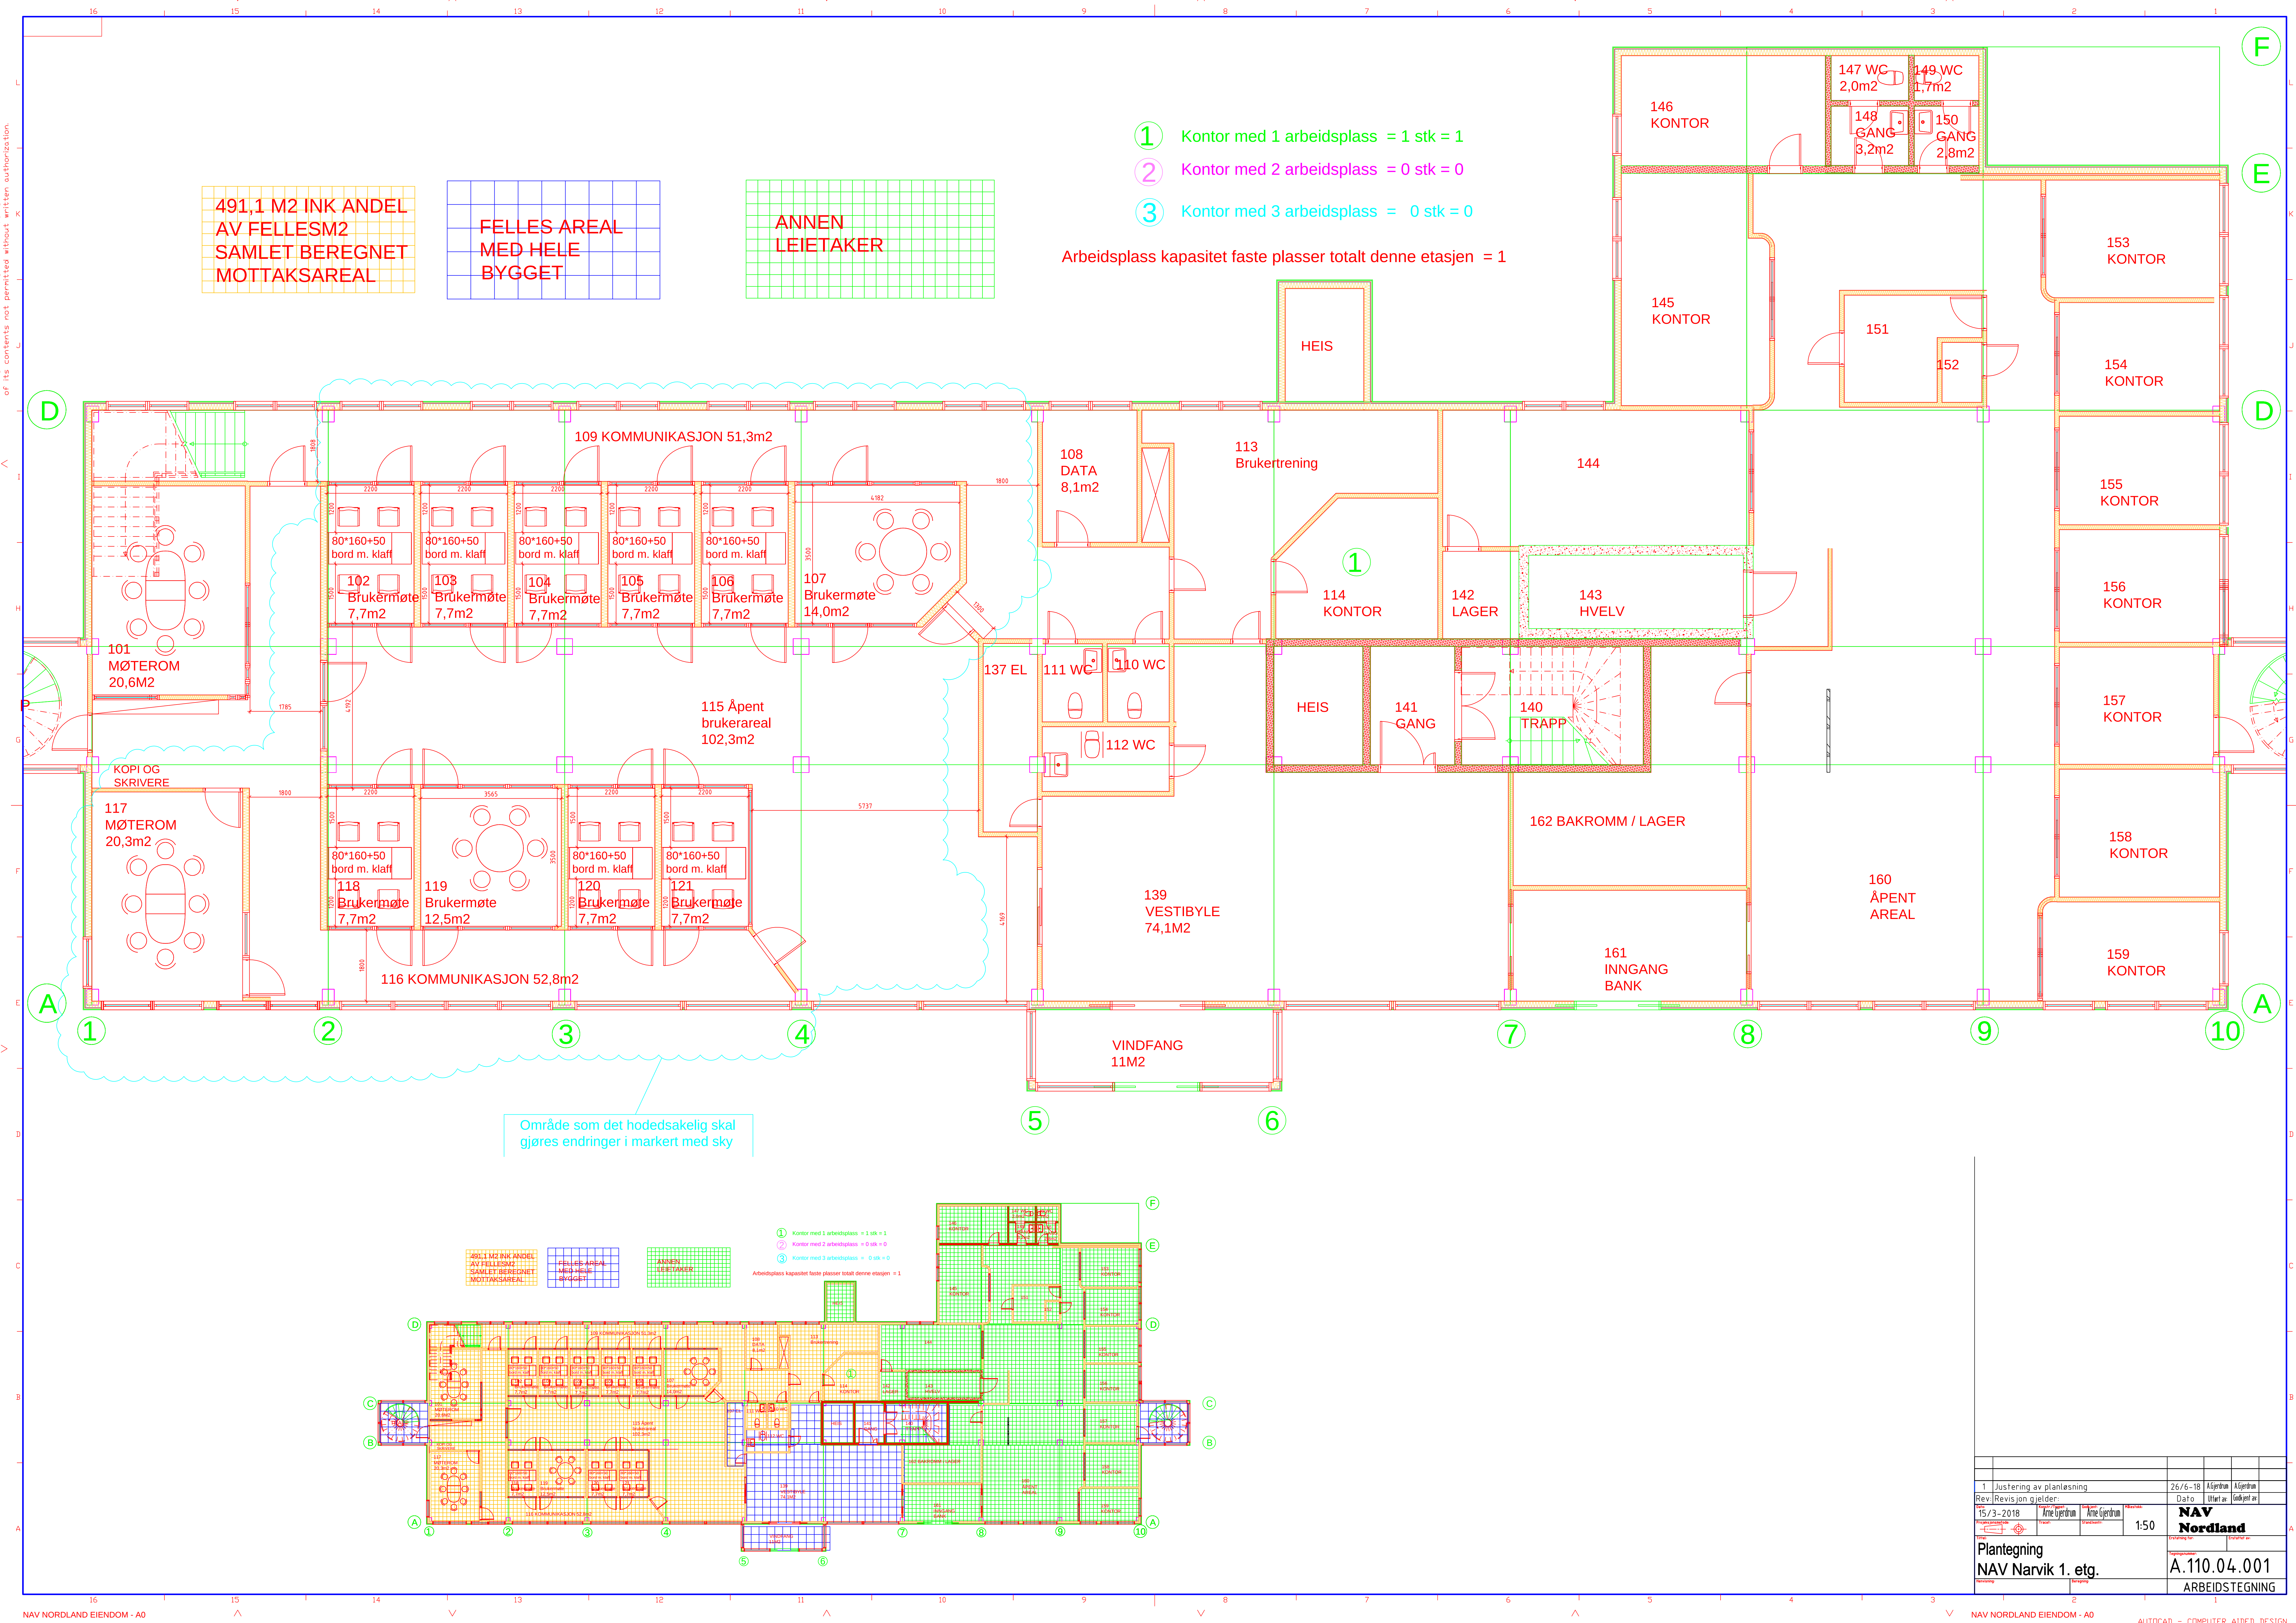

1	Justering av planløsning			26/6-18	Algerdum	Algerdum	
Rev./Revisjon gjelder:				Dato	Utlært av	Godkjent av	
15/3-2018	Arne Gjerdum	Arne Gjerdum	1:50	NAV Nordland			
	Arne Gjerdum	Arne Gjerdum		Tegningens forfatter		Tegningens godkjenner	
Plantegning				A.110.04.001			
NAV Narvik 1. etg.				ARBEIDSTEGNING			
Tegning		Tegning					