


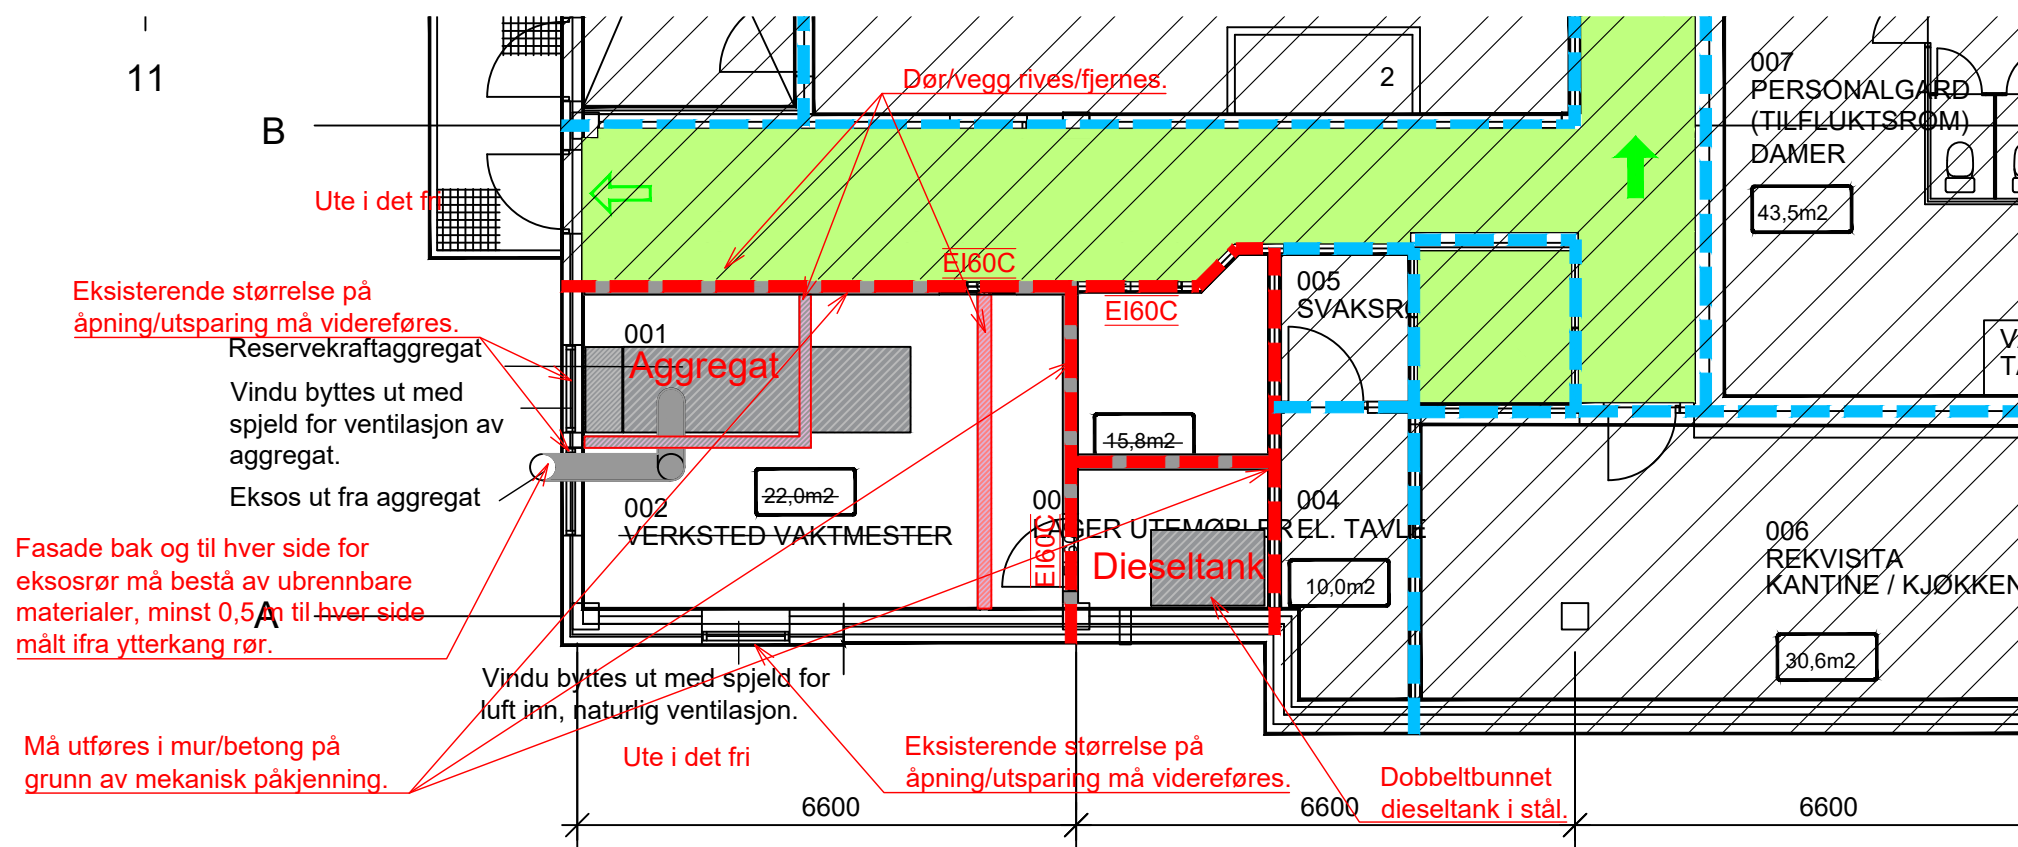

Symboler:

Til rømningsvei Utgang til det fri

Konstruksjoner:

- Ny EI 60 A2-s1,d0 [A60]
- Eksisterende konstruksjoner med brannmotstand. Endres ikke.

Konstruksjoner som utgjør rom for aggregat og dieseltank må utføres i mur/betong.

Dører:

EI60C EI₂ 60-CSa [A60S]

Alle dører, porter, luker, røykgardiner etc i brannklassifiserte konstruksjoner må være klassifisert Sa.

Skravurer:

- Ikke del av tiltaket. Endres ikke.
- Rømningskorridor. Endres ikke.

Branntekniske installasjoner:

Alle eksisterende branntekniske installasjoner må videreføres, og må tilpasses/justeres i forhold til tiltaket/ny planløsning.

Gjennomføringer i branncelle begrensende konstruksjoner:

Gjennomføringer av rør, kabler, kanaler etc. skal branntettes med sertifiserte produkter og løsninger med tilsvarende brannmotstand som vegg og/eller dekket skal utføres med.

Annet:

Tegningen er å anse som konsepttegning og skal leses sammen med brannkonseptet. Den har ikke status som byggetegning.

Brannmotstand til eksisterende konstruksjoner er ikke verifisert.

F02	2019-01-18	Tilbudsgrunnlag	HSA	VT	OVS
A01	2019-01-10	Intern gjennomgang/verifisering	HSA	VT	OVS
Rev.	Dato	Beskrivelse	Utarbeidet	Fagkontroll	Godkjent

Dette dokumentet er utarbeidet av Norconsult AS som del av det oppdraget som fremgår nedenfor. Opphavsretten tilhører Norconsult AS. Dokumentet må bare benyttes til det formål som oppdragsavtalen beskriver, og må ikke kopieres eller gjøres tilgjengelig på annen måte eller i større utstrækning enn formålet tilsier.

Bærum kommune	Målestokk (gjelder A3)
	1:100

Reservekraftaggregater i sykehjem
Belset BBS
Branntegning - Vedlegg 3.4.9
Plan U1
Gnr./bnr.: 93/189

Norconsult	Oppdragsnummer	Tegningsnummer	Revisjon
	5161364	F.U1.01_Belset	F02