

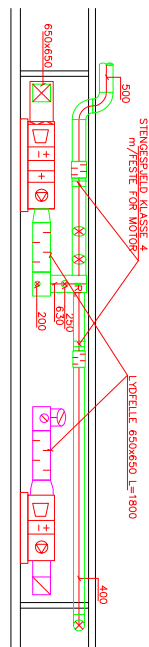



SNITT B-B 1:100

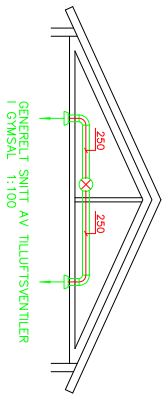

SNITT A-A 1:100

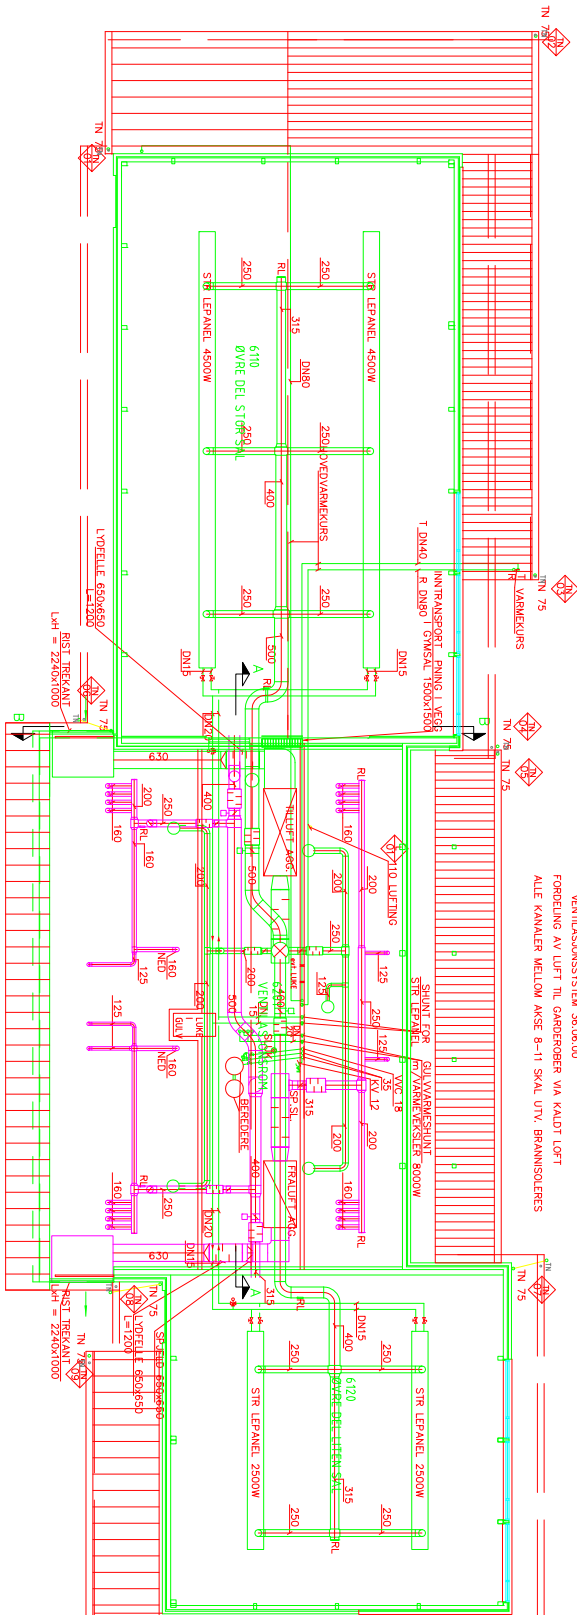

GENERELT SNITT AV TILUFTSVENTILER

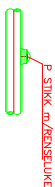

GENERELT SNITT FOR RENSELUKE


B	23.05.2006	BYGGET	G.A.	P.J.
A	05.12.2006	REVISJON	G.A.	P.J.
INDEX	DATO	REVISJON	SKED	KONTROLL

TITTEL
GYMSALBYGG
PLAN LØFT
VVS-ANLEGG

TIDTAK
V 6.120B

BÆRUM KOMMUNE
UTBYGGINGSETATEN
LOMMEDELEN KIRKE MØLLADAMEN SKOLE

Henviingsfigur:

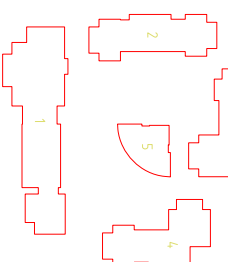

MØLLADAMEN SKOLE




V 6.120B