


[illegible]

E	15.03.2019	Tilbudsforespørgsel pakke 2
D	01.03.2019	Gjældende tilbudsunderlag
C	11.02.2019	Tverrfaglig kontroll
B	30.01.2019	Tilbudsforespørgsel-bygg
A	23.01.2019	Tilbudsforespørgsel-bygg
Rev	Dato	Beskrivelse

Bærum Kommunale Pensjonskasse

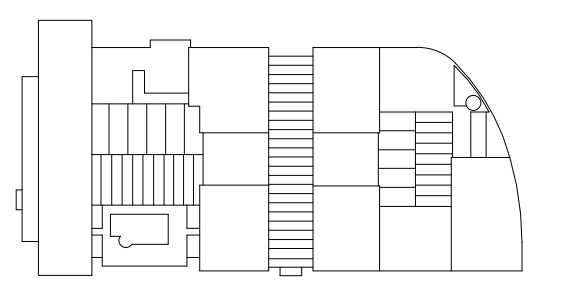

KONTROLL:	signatur	dato
egenkontroll:	TM	15.03.2019
sidemannskontroll:	HG	15.03.2019


Arnold Haukelands plass 10, 1338
Sandvika, gnr/bnr: 52/127

Plan 01

MÅLESTOKK 1:200 (A1)		DATO 23.01.2019
SAK NR.	TEGNING NR. A11-010	REVISJON E

Drammensveien 130
0277 Oslo
Tlf 23 13 12 00
Fax 23 13 12 01

zinc 

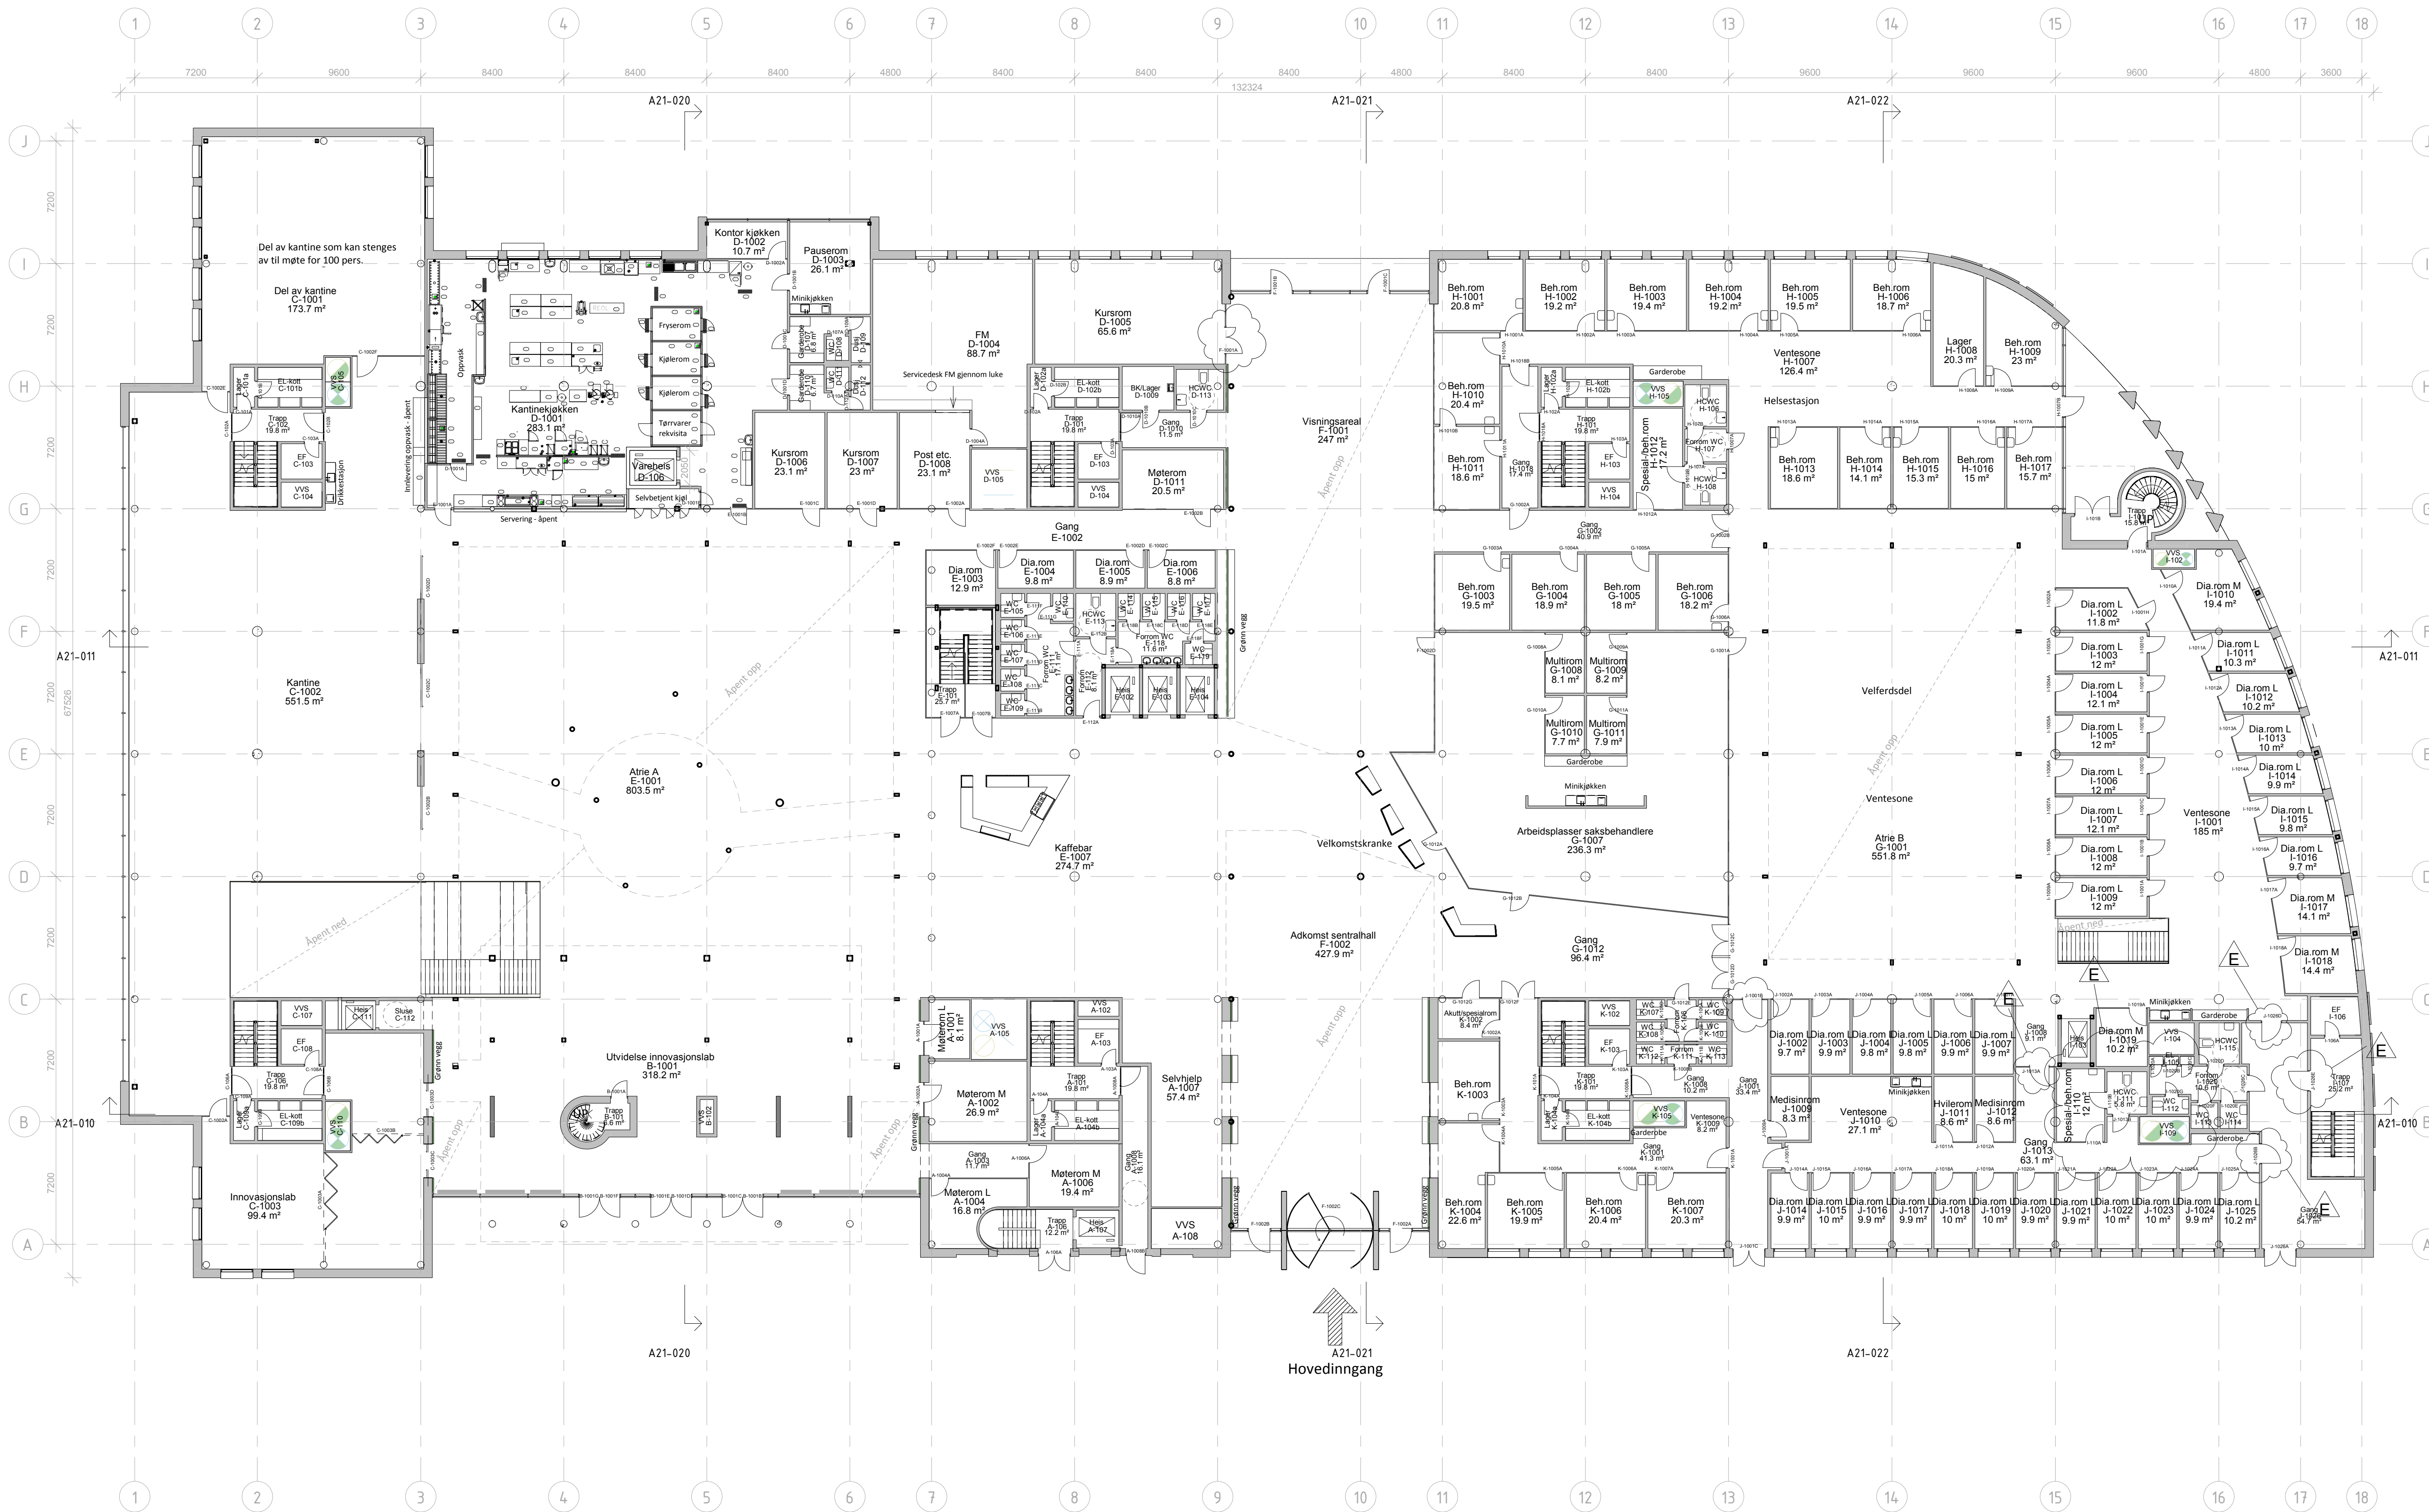

SKALA 1:200

METER