


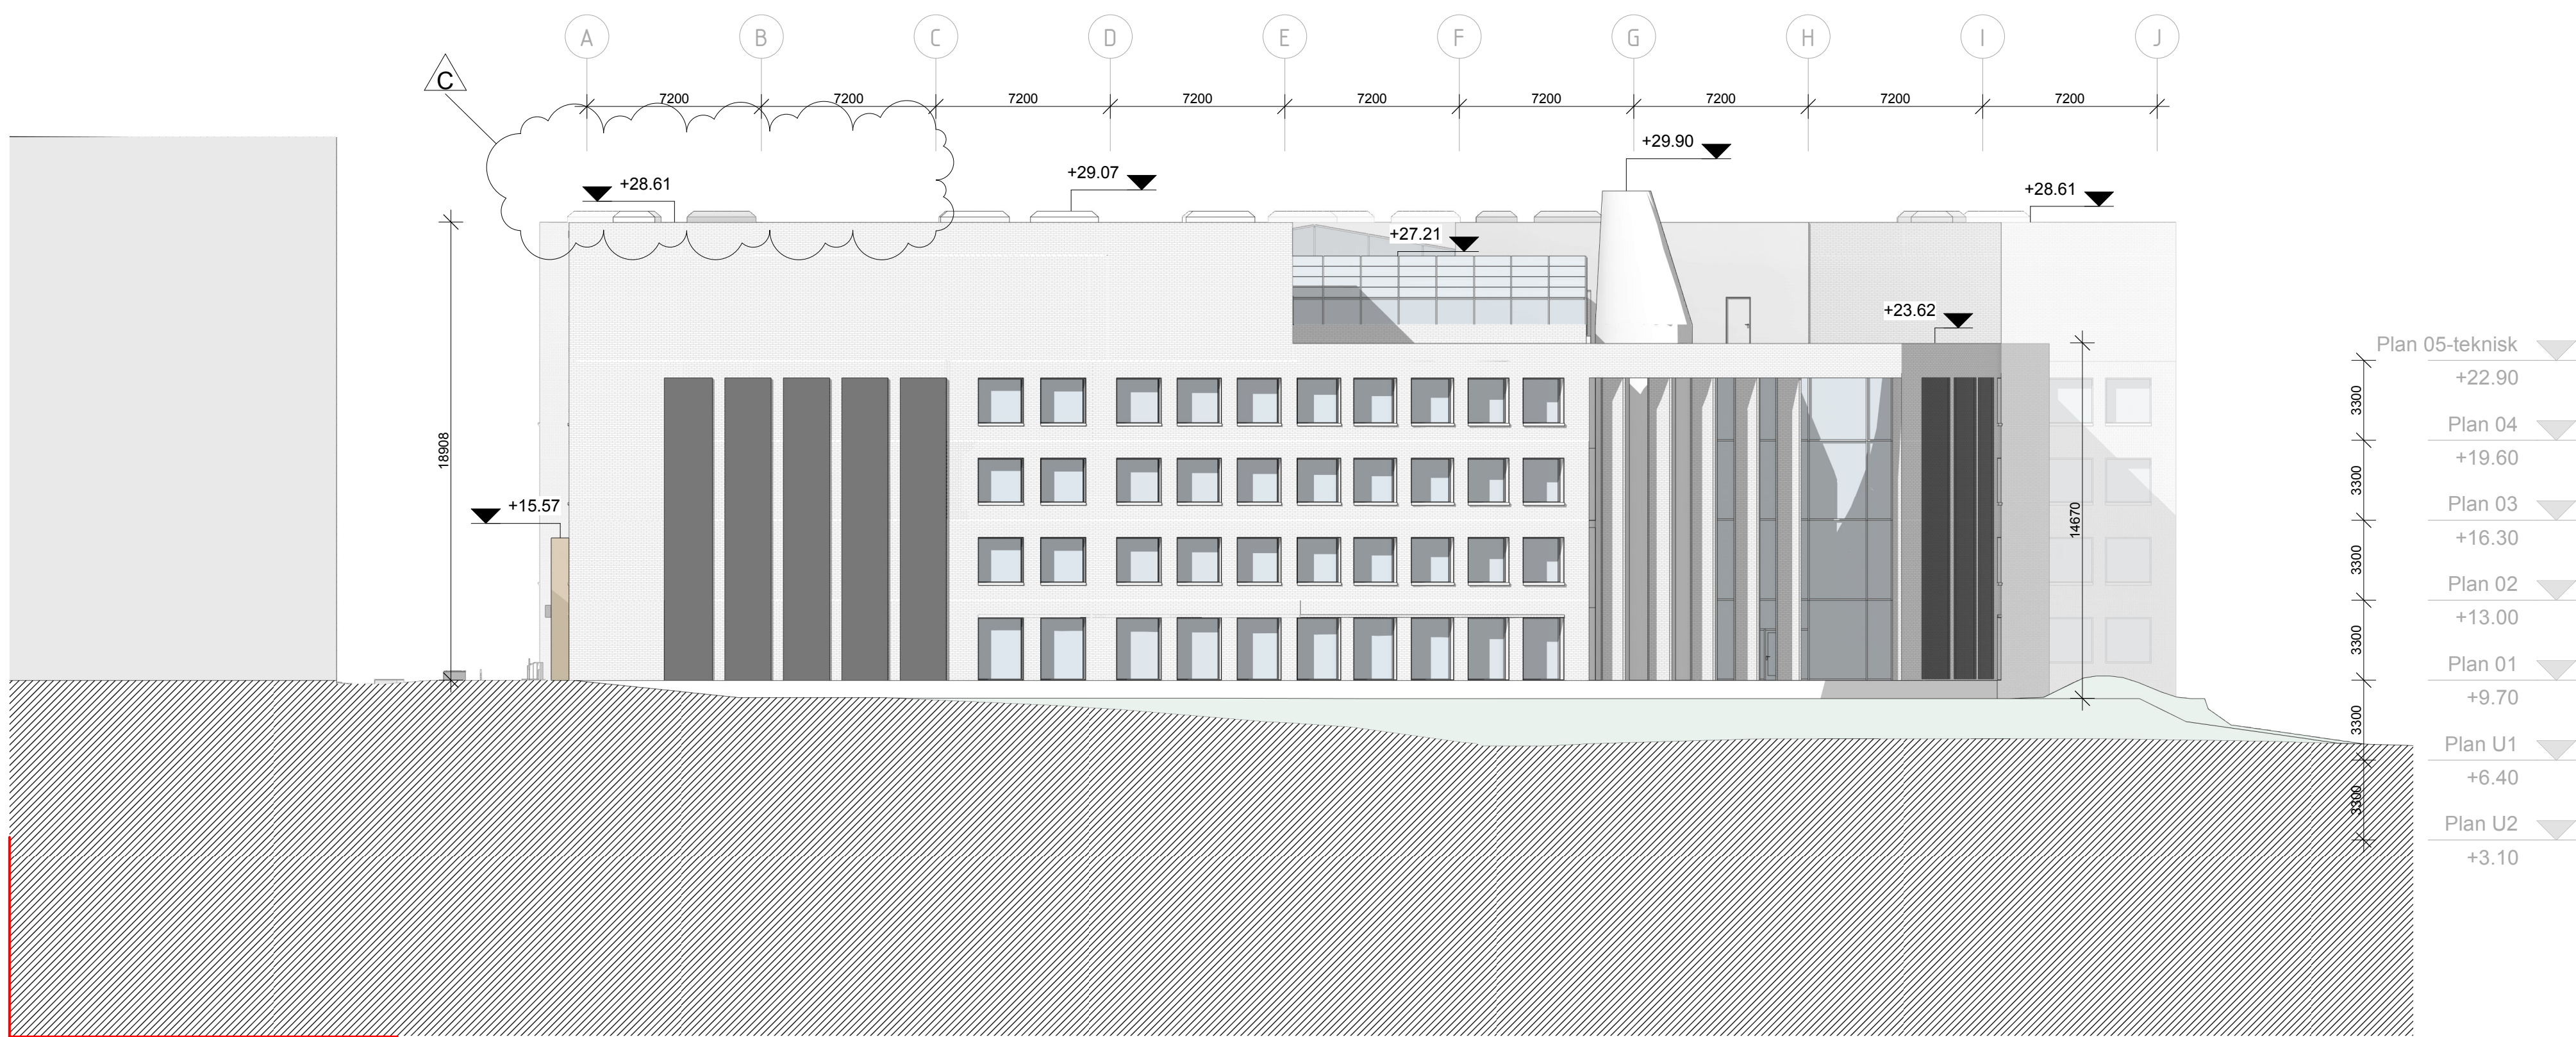


VEDLEGG NR: **E-15**

Kotesystemet er iht. NN2000.

|     |            |                            |
|-----|------------|----------------------------|
| C   | 15.03.2019 | Tilbudsforespørsel pakke 2 |
| B   | 01.03.2019 | Gjeldende tilbudsunderlag  |
| A   | 23.01.2019 | Tilbudsforespørsel-bygg    |
| Rev | Dato       | Beskrivelse                |

TILTAKSHAVER:

Bærum Kommunale Pensjonskasse

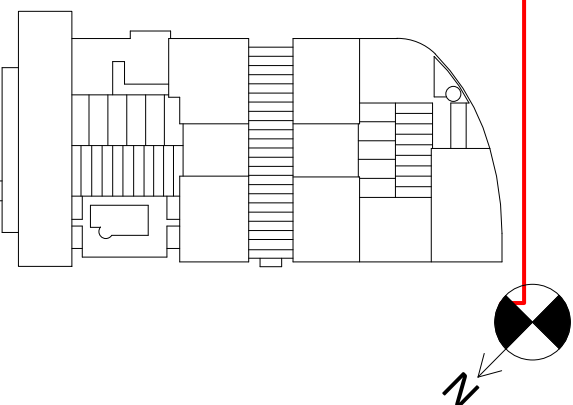

|                    |          |            |
|--------------------|----------|------------|
| KONTROLL:          | signatur | dato       |
| egenkontroll:      | TM       | 15.03.2019 |
| sidemannskontroll: | HG       | 15.03.2019 |

PROSJEKT  
**KOMMUNEGÅRDEN**

Arnold Haukelands plass 10, 1338  
Sandvika, gnr/bnr. 52/127

TEGNINGSTYPE  
**PROSJEKTERINGSUNDERLAG**

TEGNING  
**Fasade Sør-Vest**

|                    |                        |                    |
|--------------------|------------------------|--------------------|
| MÅLESTOKK<br>1:200 | (A1)                   | DATO<br>23.01.2019 |
| SAK NR.            | TEGNING NR.<br>A31-OSV | REVISJON<br>C      |