

Markedgt. 32 – bilder fra bygget




Bilde vanninntak



Brannalarmsentral



Vanninntak

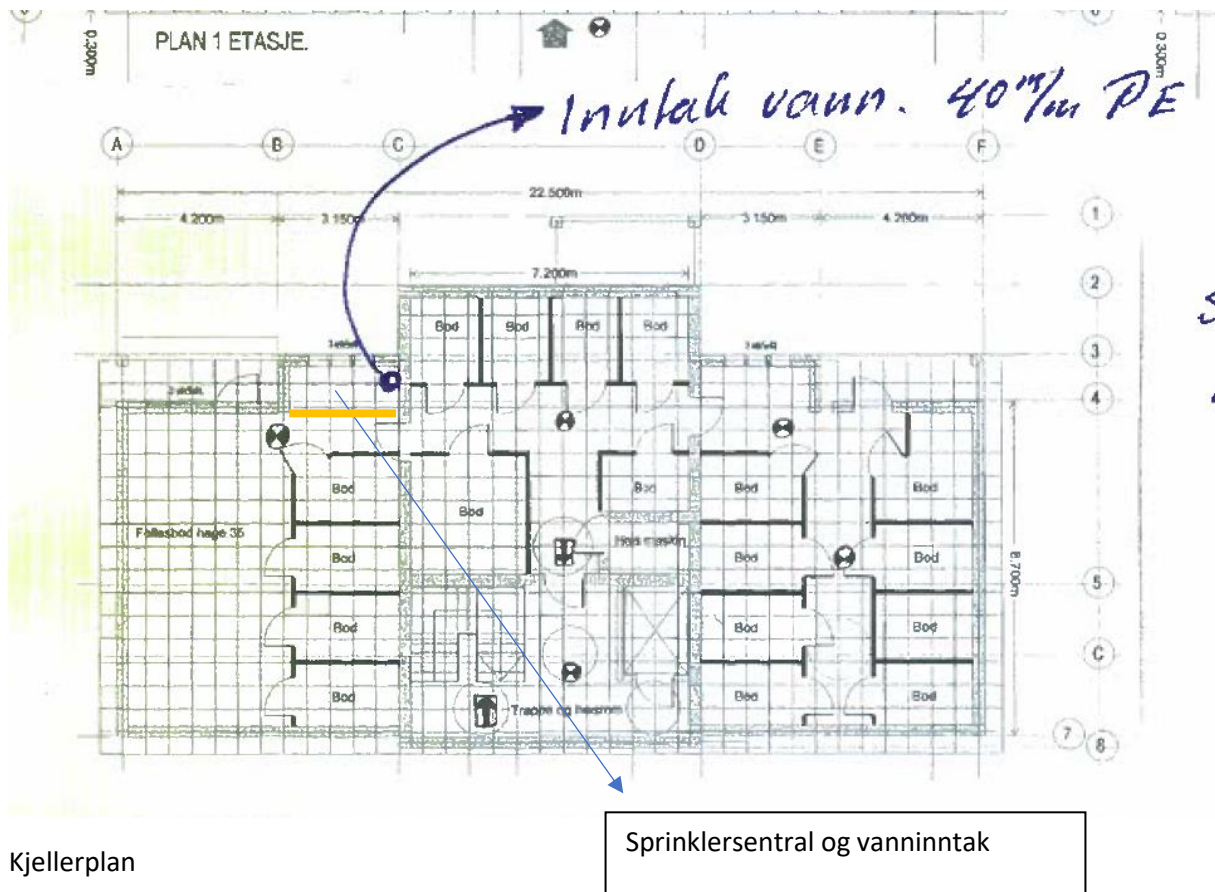

1. Vegg 98 mm. stålstender, mineralullisolasjon, gips 2 lag innside og 2 lag utside som sparkles og males. Brannklasse EI60. Utsparing for dør i post under. Fuges mot gulv/tak.
2. Dør EI60 inn til sprinklersentral med låsesylinder, vrider og listing foringer.