


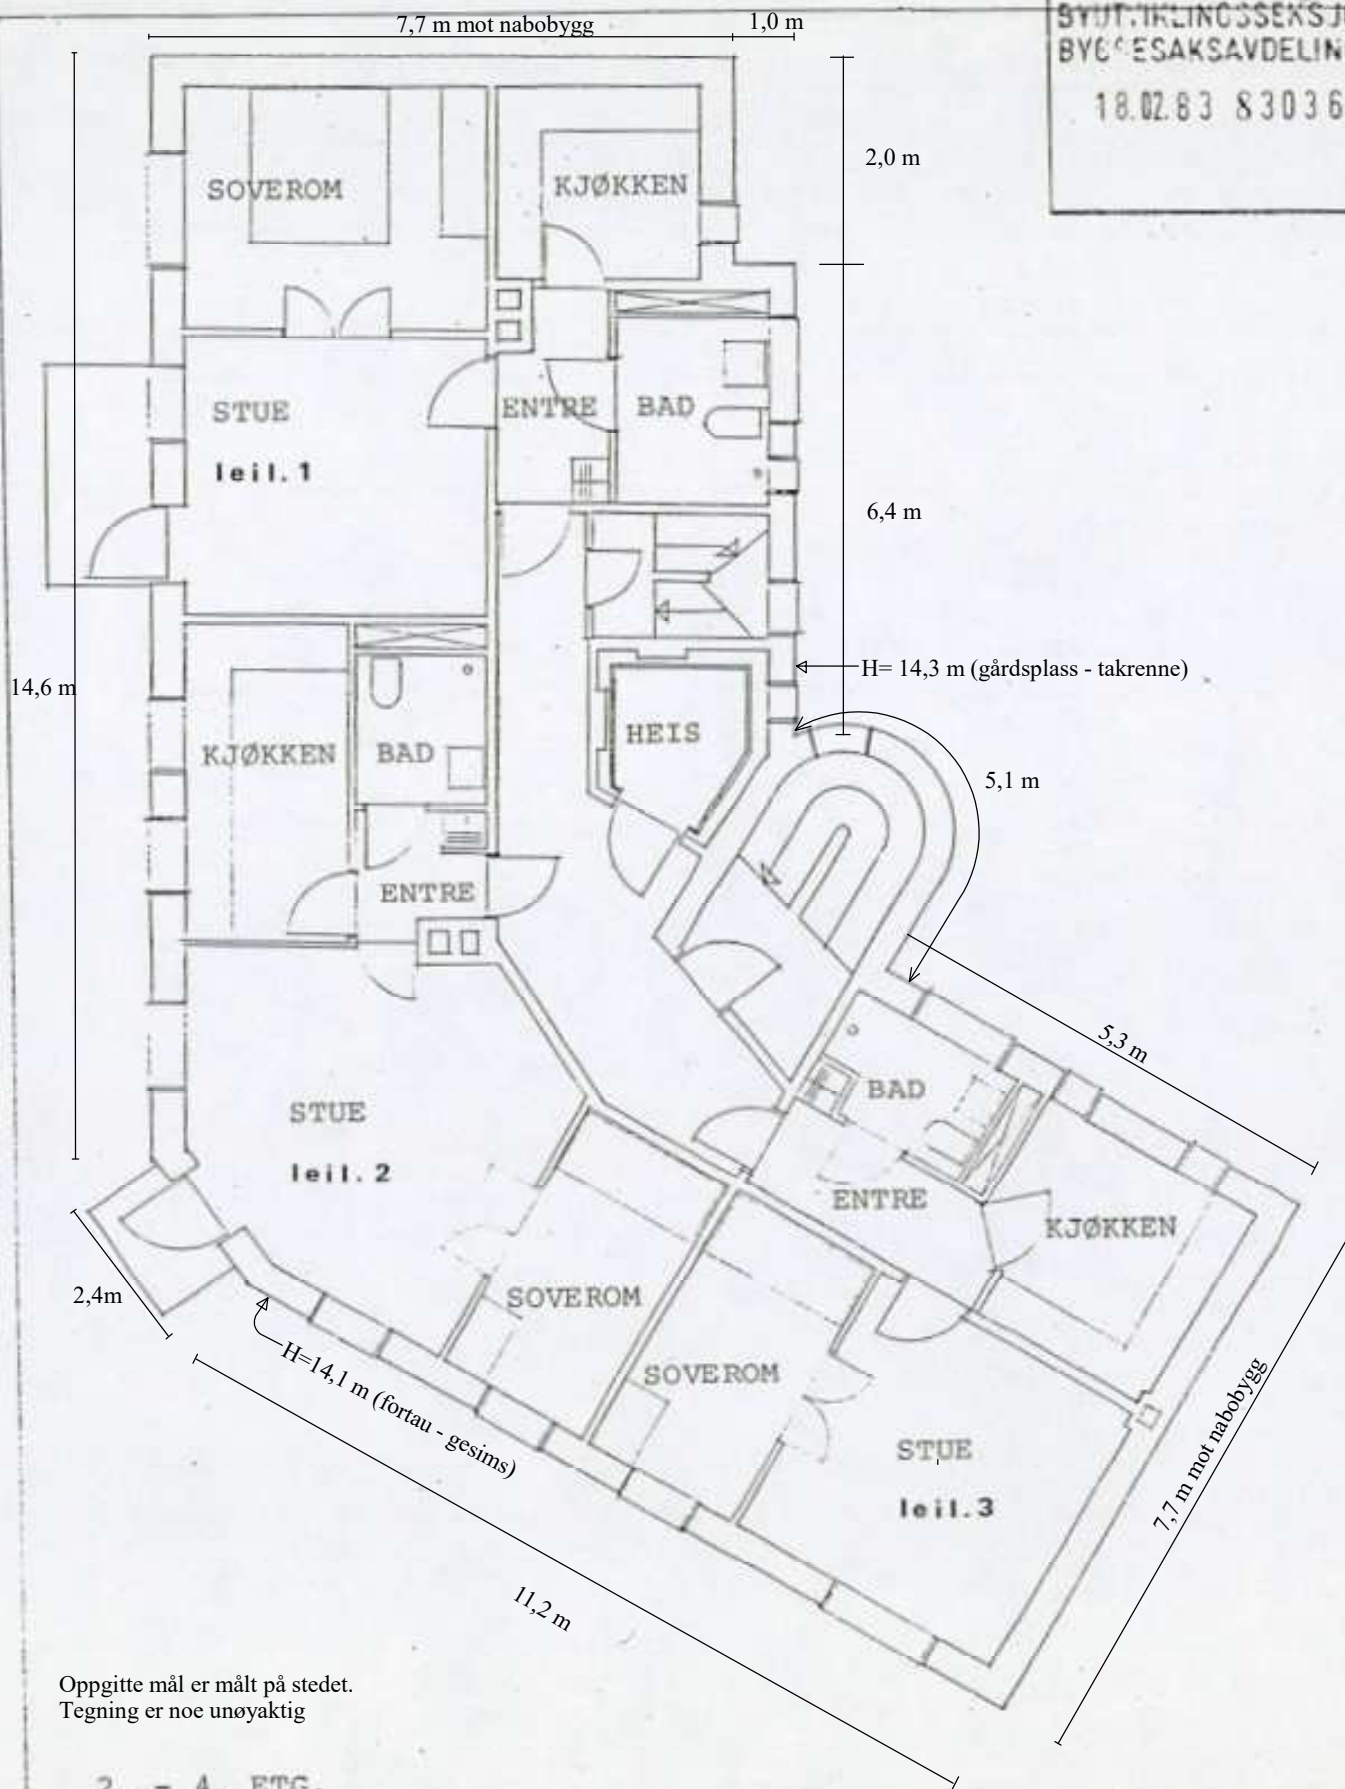

PROSJ. NR.

INSTITUTT FOR BYFORNYING
JENS ROLFSENSGT. 6BOLIGER
FOR
ELDREKAP.
SIDEBYUTVIKLINGSSEKSJONEN
BYGGEESAKSAVDELINGEN
18.02.83 830369

2. - 4. ETG.

REVIDERT: 5.1.83

DATO: 7.12.81

MÅL: 1 : 100