
PROSJ. NR.	INSTITUTT FOR BYFORNYING JENS ROLFSENSGT. 6	BOLIGER FOR ELDRE	KAP. SIDE

BYUTVIKLINGSSEKSJONEN
BYGGESAKSAVDELINGEN
18.02 83 830369

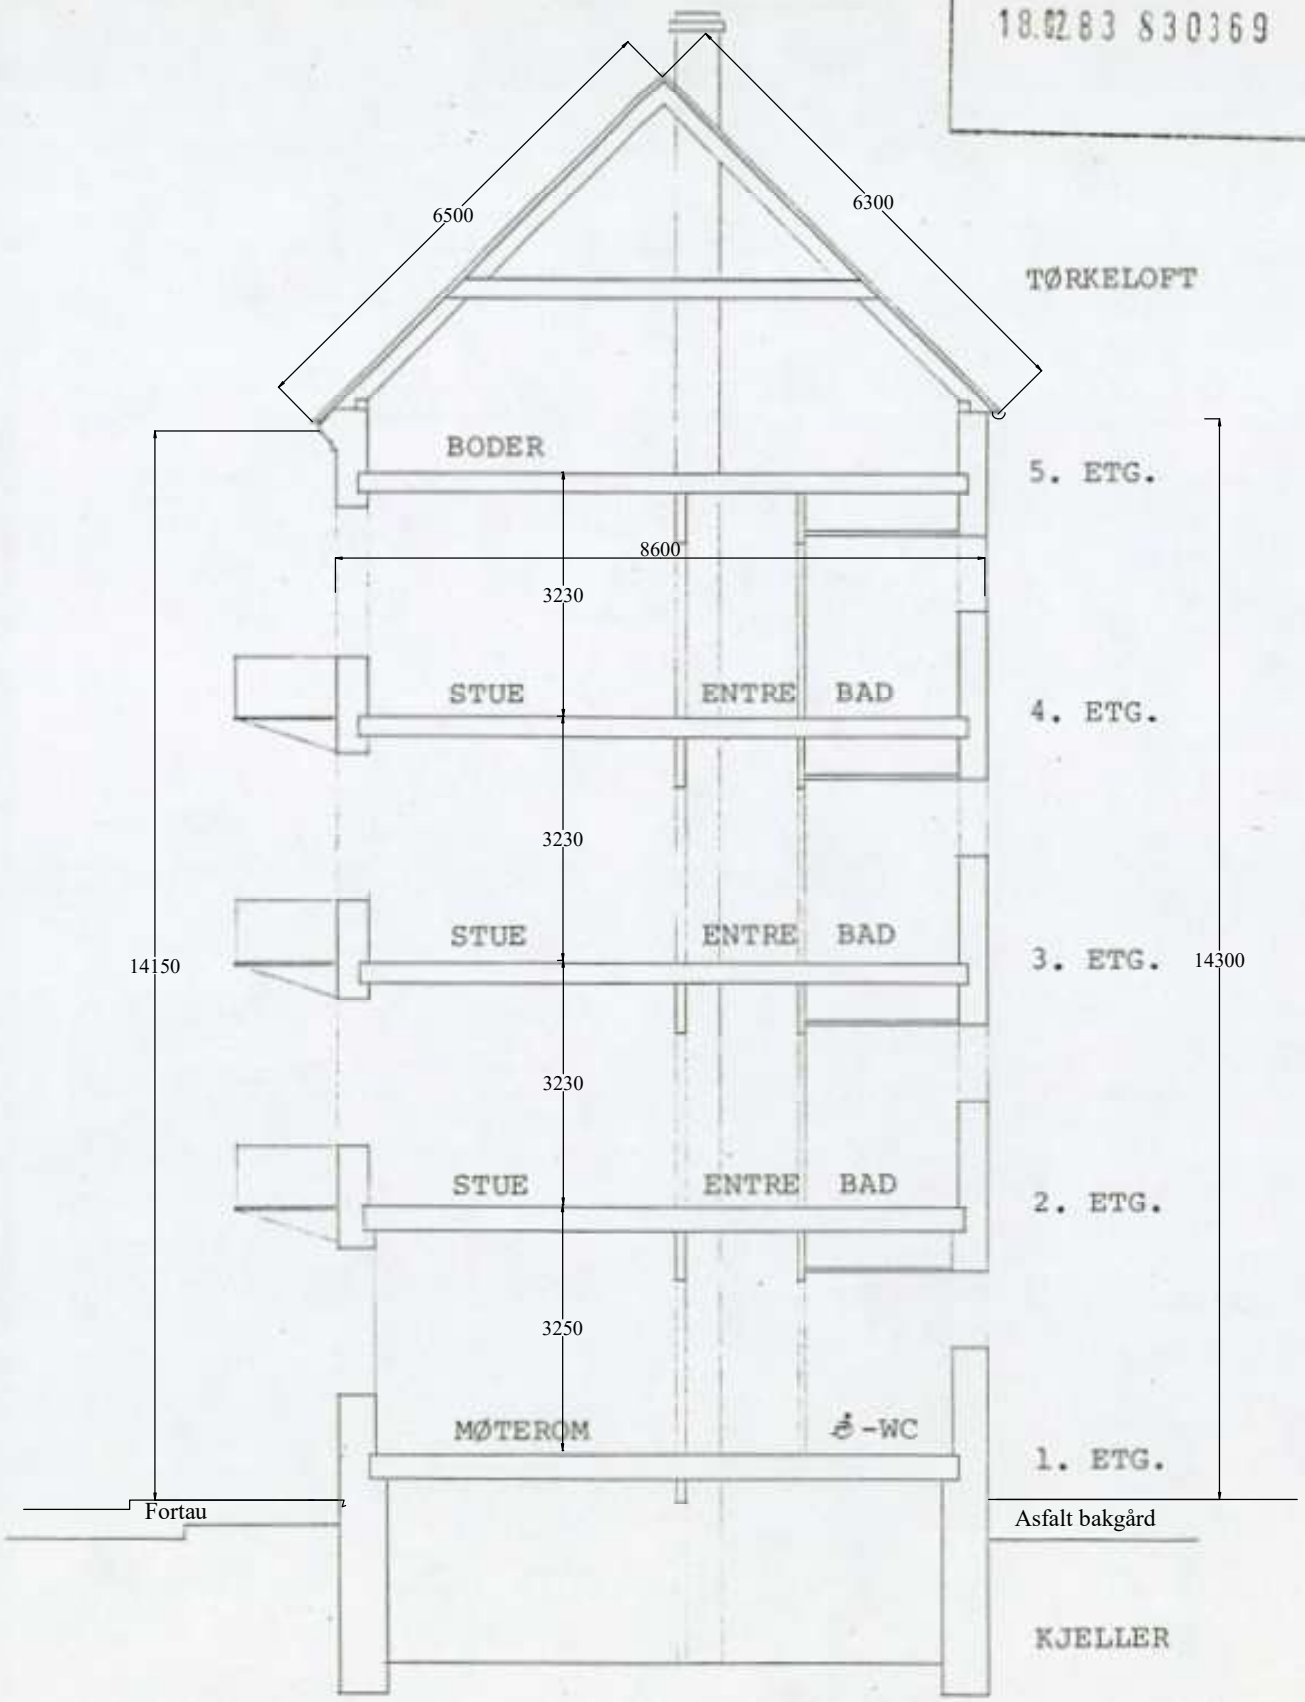

Snitt vest - øst

REVIDERT:	DATO: 8.2.83	MÅL: 1 : 100