




PROSJ. NR.

INSTITUTT FOR BYFORNYING
JENS ROLFSENSGT. 6BOLIGER
FOR
ELDREKAP.
SIDEBYUTVIKLINGSSEKSJONEN
BYGESAKSAVDELINGEN

18.02.83 830369

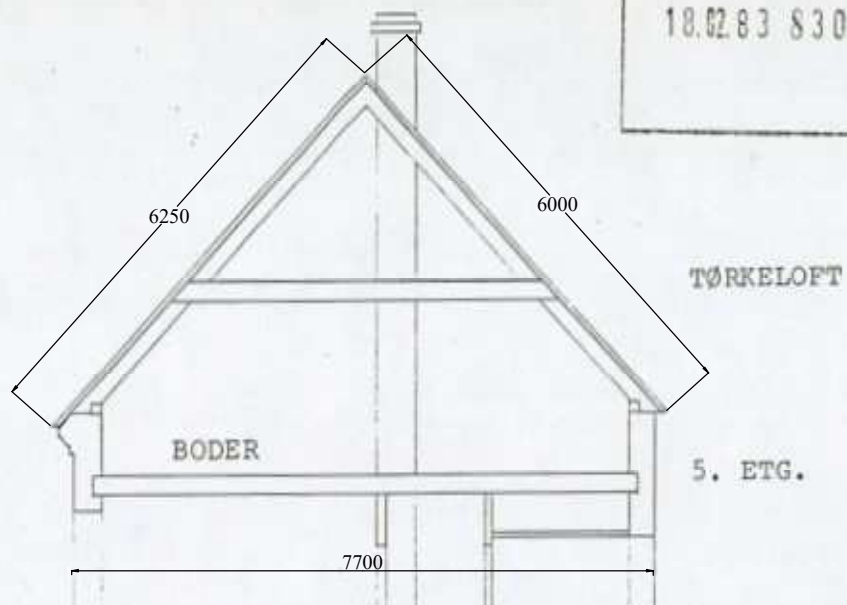

Snitt sør - nord

Denne fløyen av bygget er 90 cm smalere og har samme mønehøyde

REVIDERT:

DATO: 8.2.83

MÅL: 1 : 100