


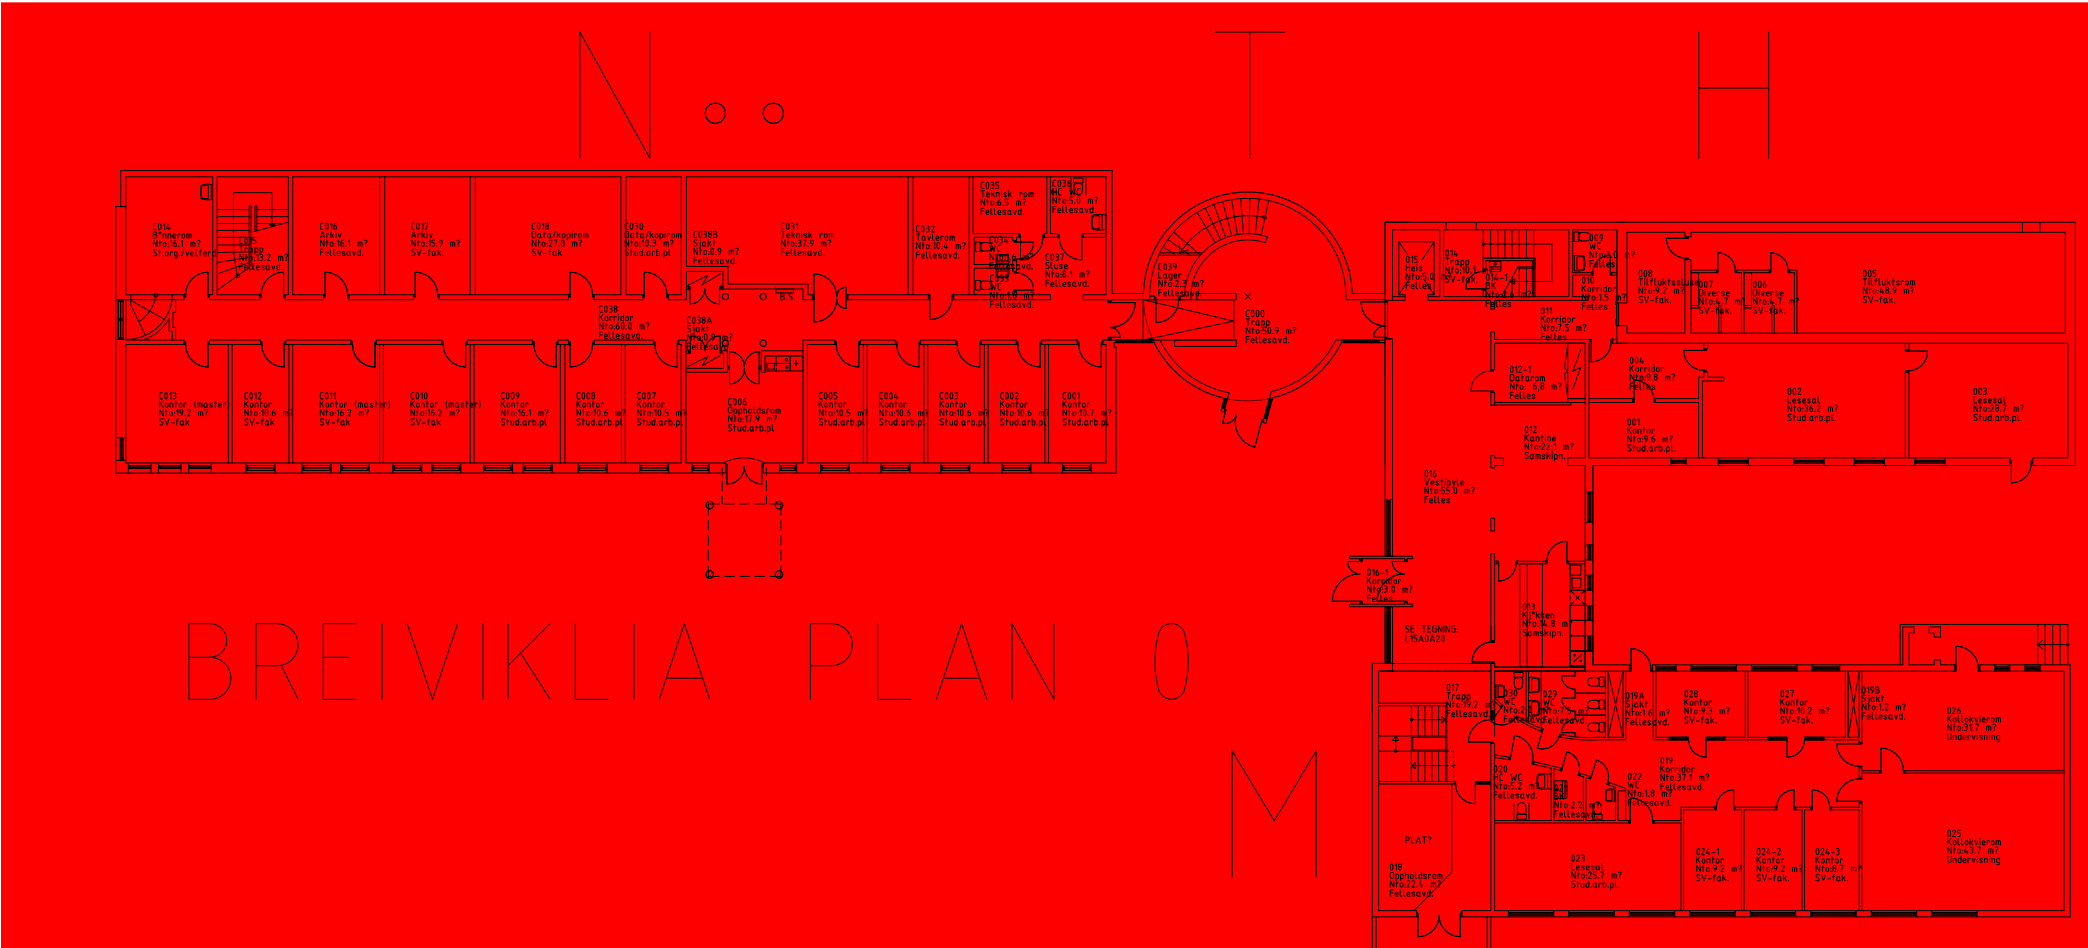


10211946 Breiviklia bygg L
Brannskisse plan 3
Dato: 24.04.2019
Sweco AS har ikke sjekket utførelse på bygget og forutsetter at bygget er oppgradert iht. byggeforskrift av 1985 og at tilsendte planer stemmer.

Forutsetninger:
-Bygningsbrannklasse 2
-Forutsatt heldekkende brannalarmanlegg

Symbolforklaring:

- Branncellebegrensende vegg EI60 [B60]
- Branncellebegrensende dør EI 30 Sa
- Ikke en del av tiltaket.

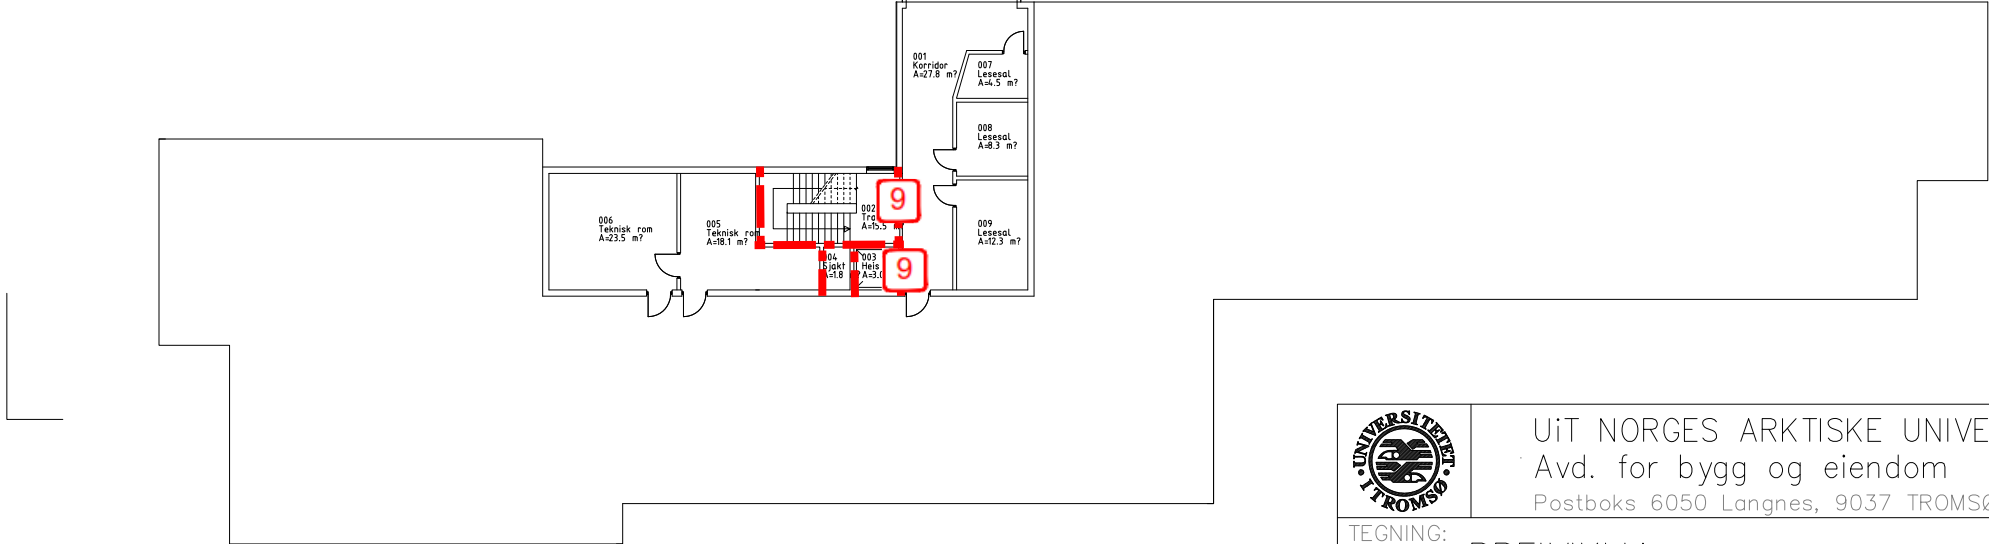

	UiT NORGES ARKTISKE UNIVERSITET Avd. for bygg og eiendom Postboks 6050 Langnes, 9037 TROMSØ		Telefon: 77644937 Telefax: 77645700 Epost: postboks-bea@adm.uit.no		
	TEGNING: BREIVIKLIA Plan 0		TEGN. NR. L27 00A20		
FAG: A	DATO: 30.04.2013	TEGNET AV:	GODKJENT AV: KH	MÅLESTOKK: 1: 300	REV:
FILNAVN: \\ad.uit.no\uit\teknisk_bygg\K:					