



TILBUDSBEFARING NYGÅRD SKOLE

OM SKOLEN

Nygård skole er en offentlig barneskole i Søgne Kommune med ca 350 elever og ca 80 ansatte. Det er 7 trinn med 2 eller 3 klasser på hvert trinn. Kompetanseavdelingen er for elever med store sammensatte læreversker.

Det skal være normal drift på skolen i byggeperioden.



PROSJEKTET

Totalentreprise nybygg og ombygging

NS8407

Nybygg:

Eksisterende bygg i 1 etasje skal rives. Det skal bygges nytt bygg med 2 etasjer + loft, som kobles sammen med eksisterende bygg i 2 etasjer. Hele nybygget er på ca BRA 1800 m². Skal inneholde bla 5 klasserom og kontorarbeidsplasser for ansatte.

Ombygging:

I tilknytning til nybygg gjøres det også ombyggingsarbeider i personalrom, korridor, garderober.

Eksisterende kompetanseavdeling skal bygges om og utvides.




1a: Nybygg: BRA 1835 m²

1b: Ombygging (nye vegger markert i rødt)


2a: Kompetanseavdeling, ombygging (nye vegger markert i rødt)


2b: Kompetanseavdeling utvidelse/ombygging (nye vegger markert i rødt)

3: Ny sykkelbod: 40 m²

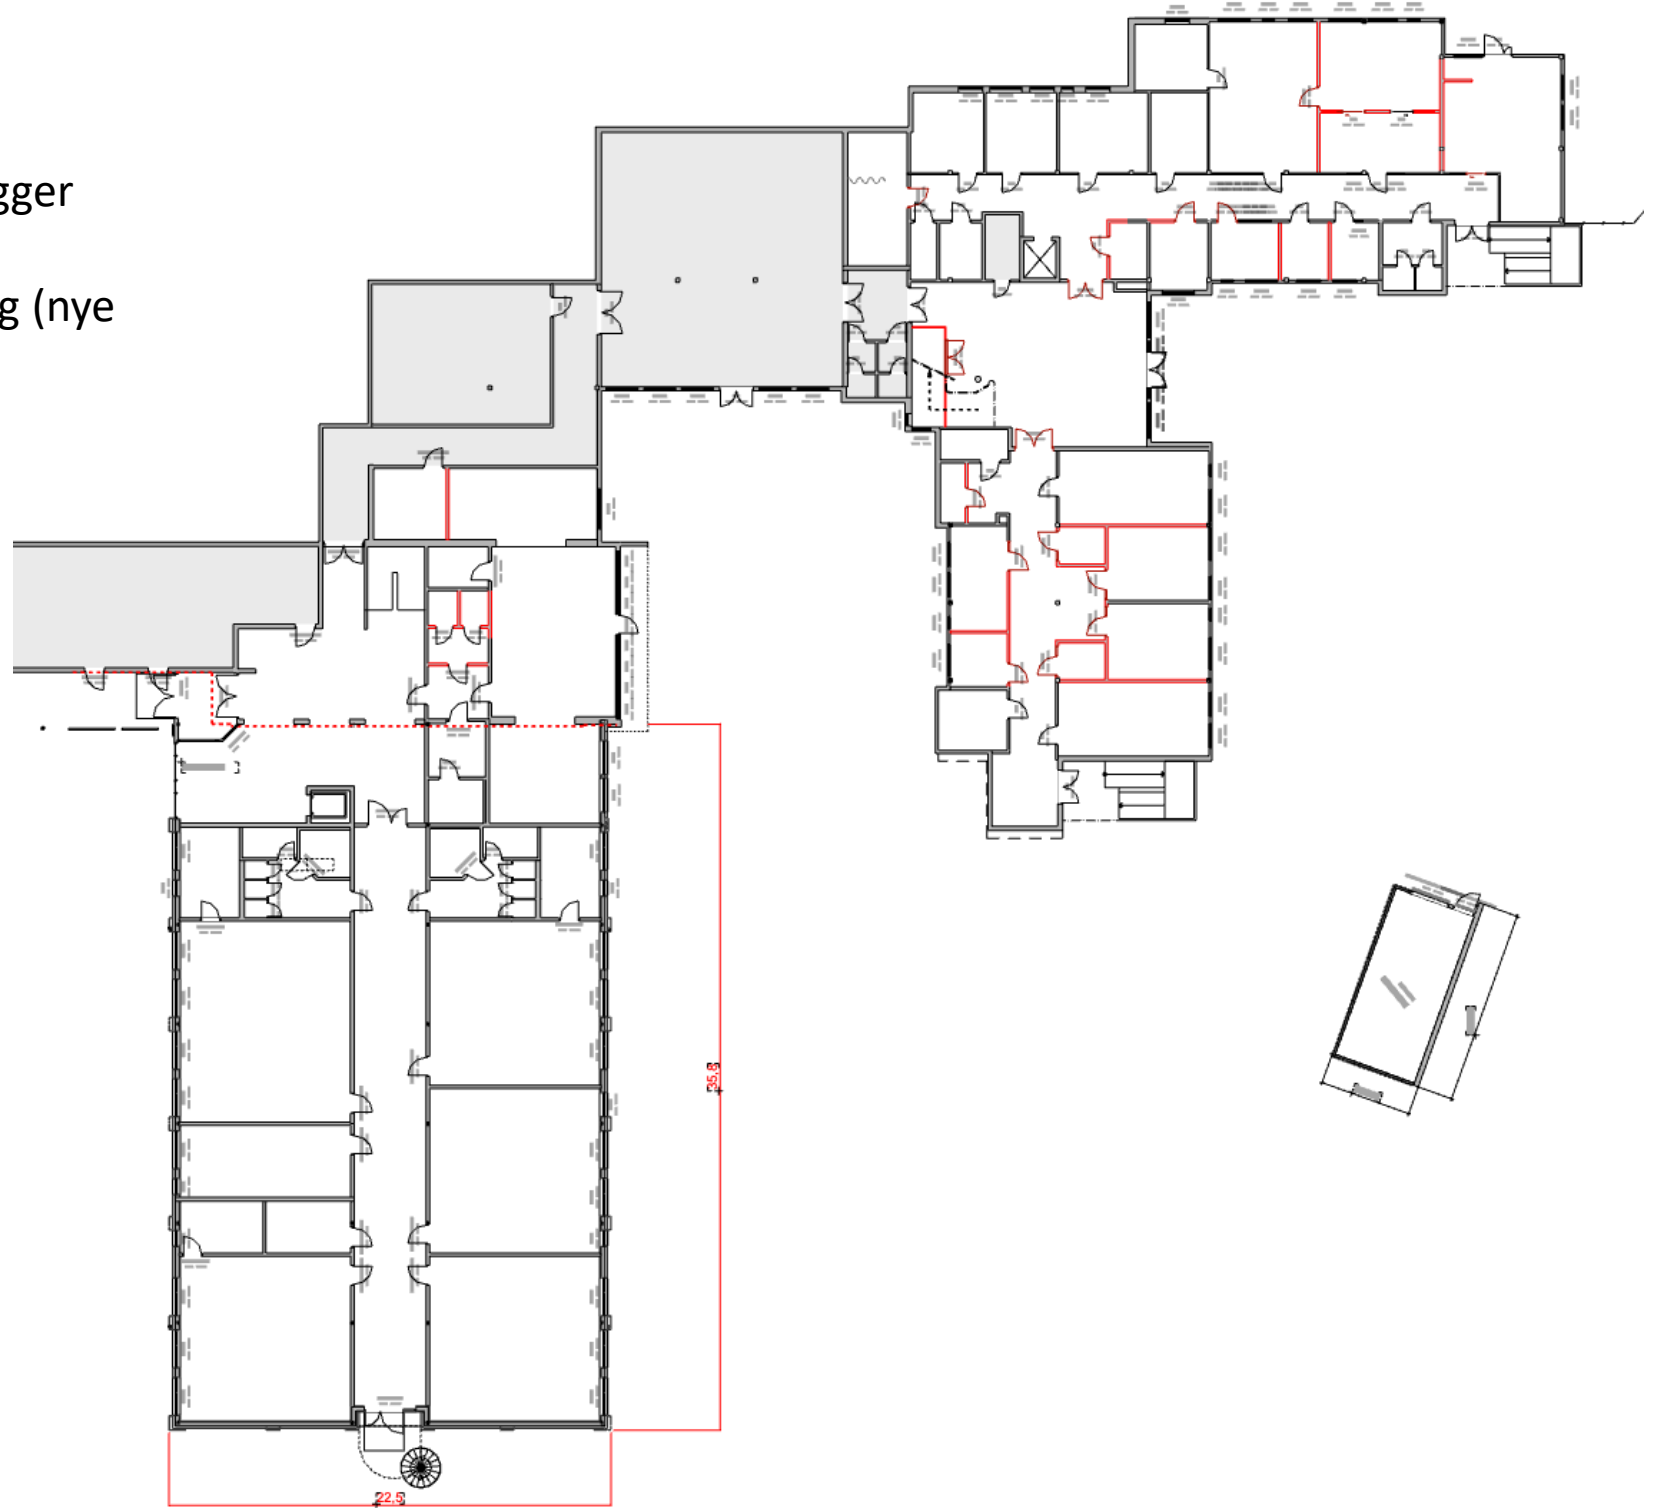

Bygg B

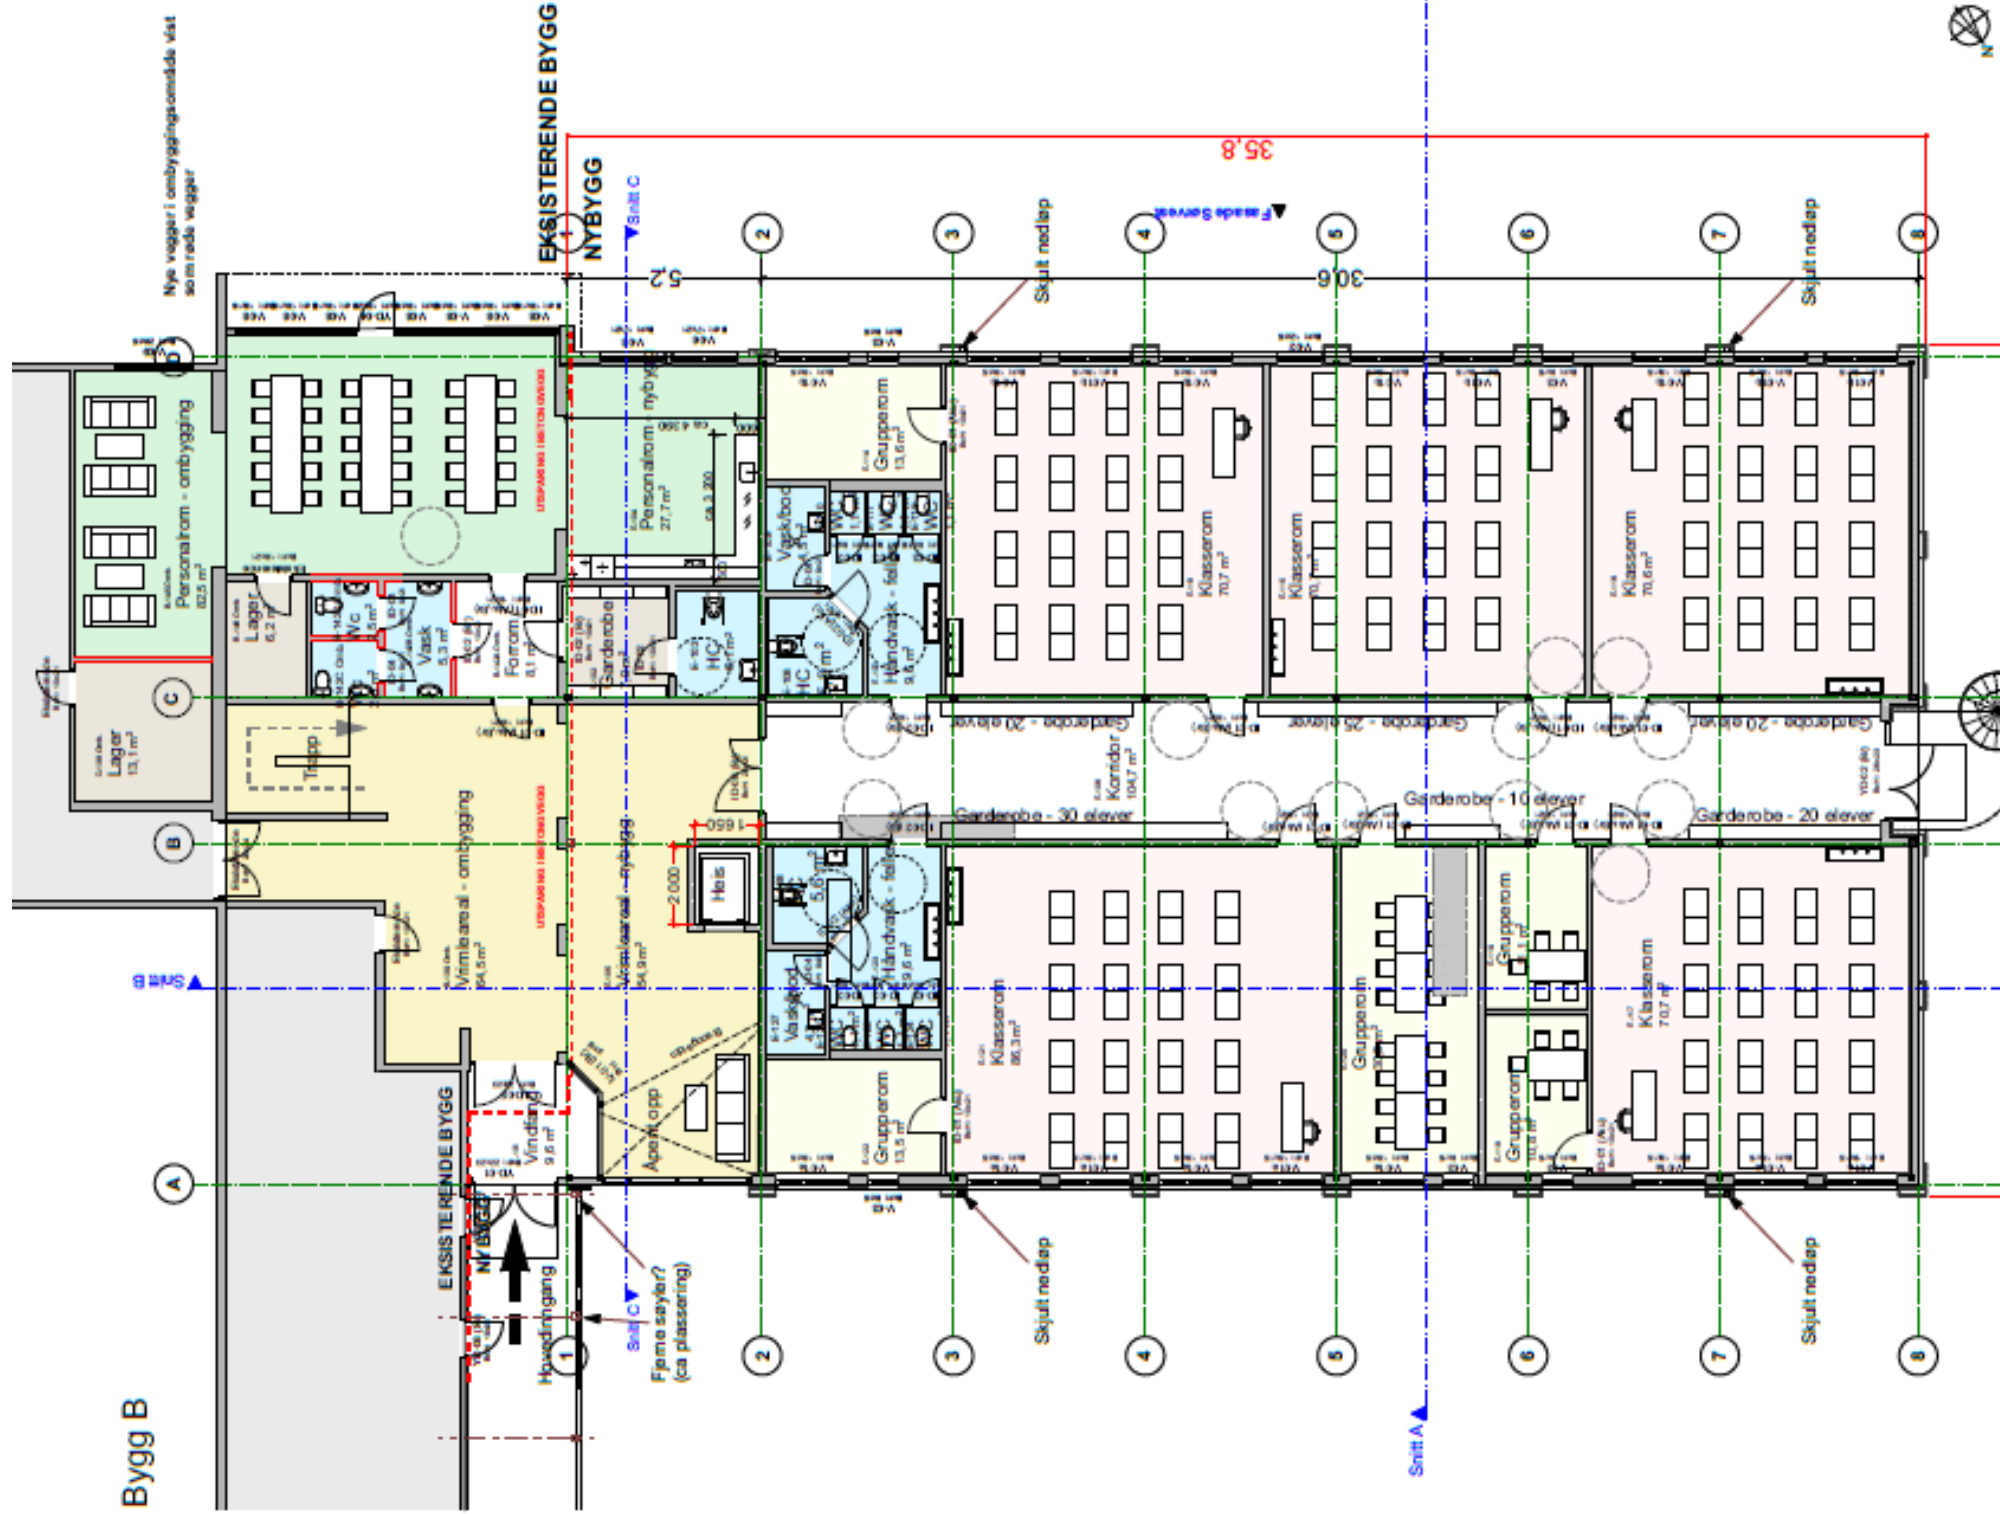

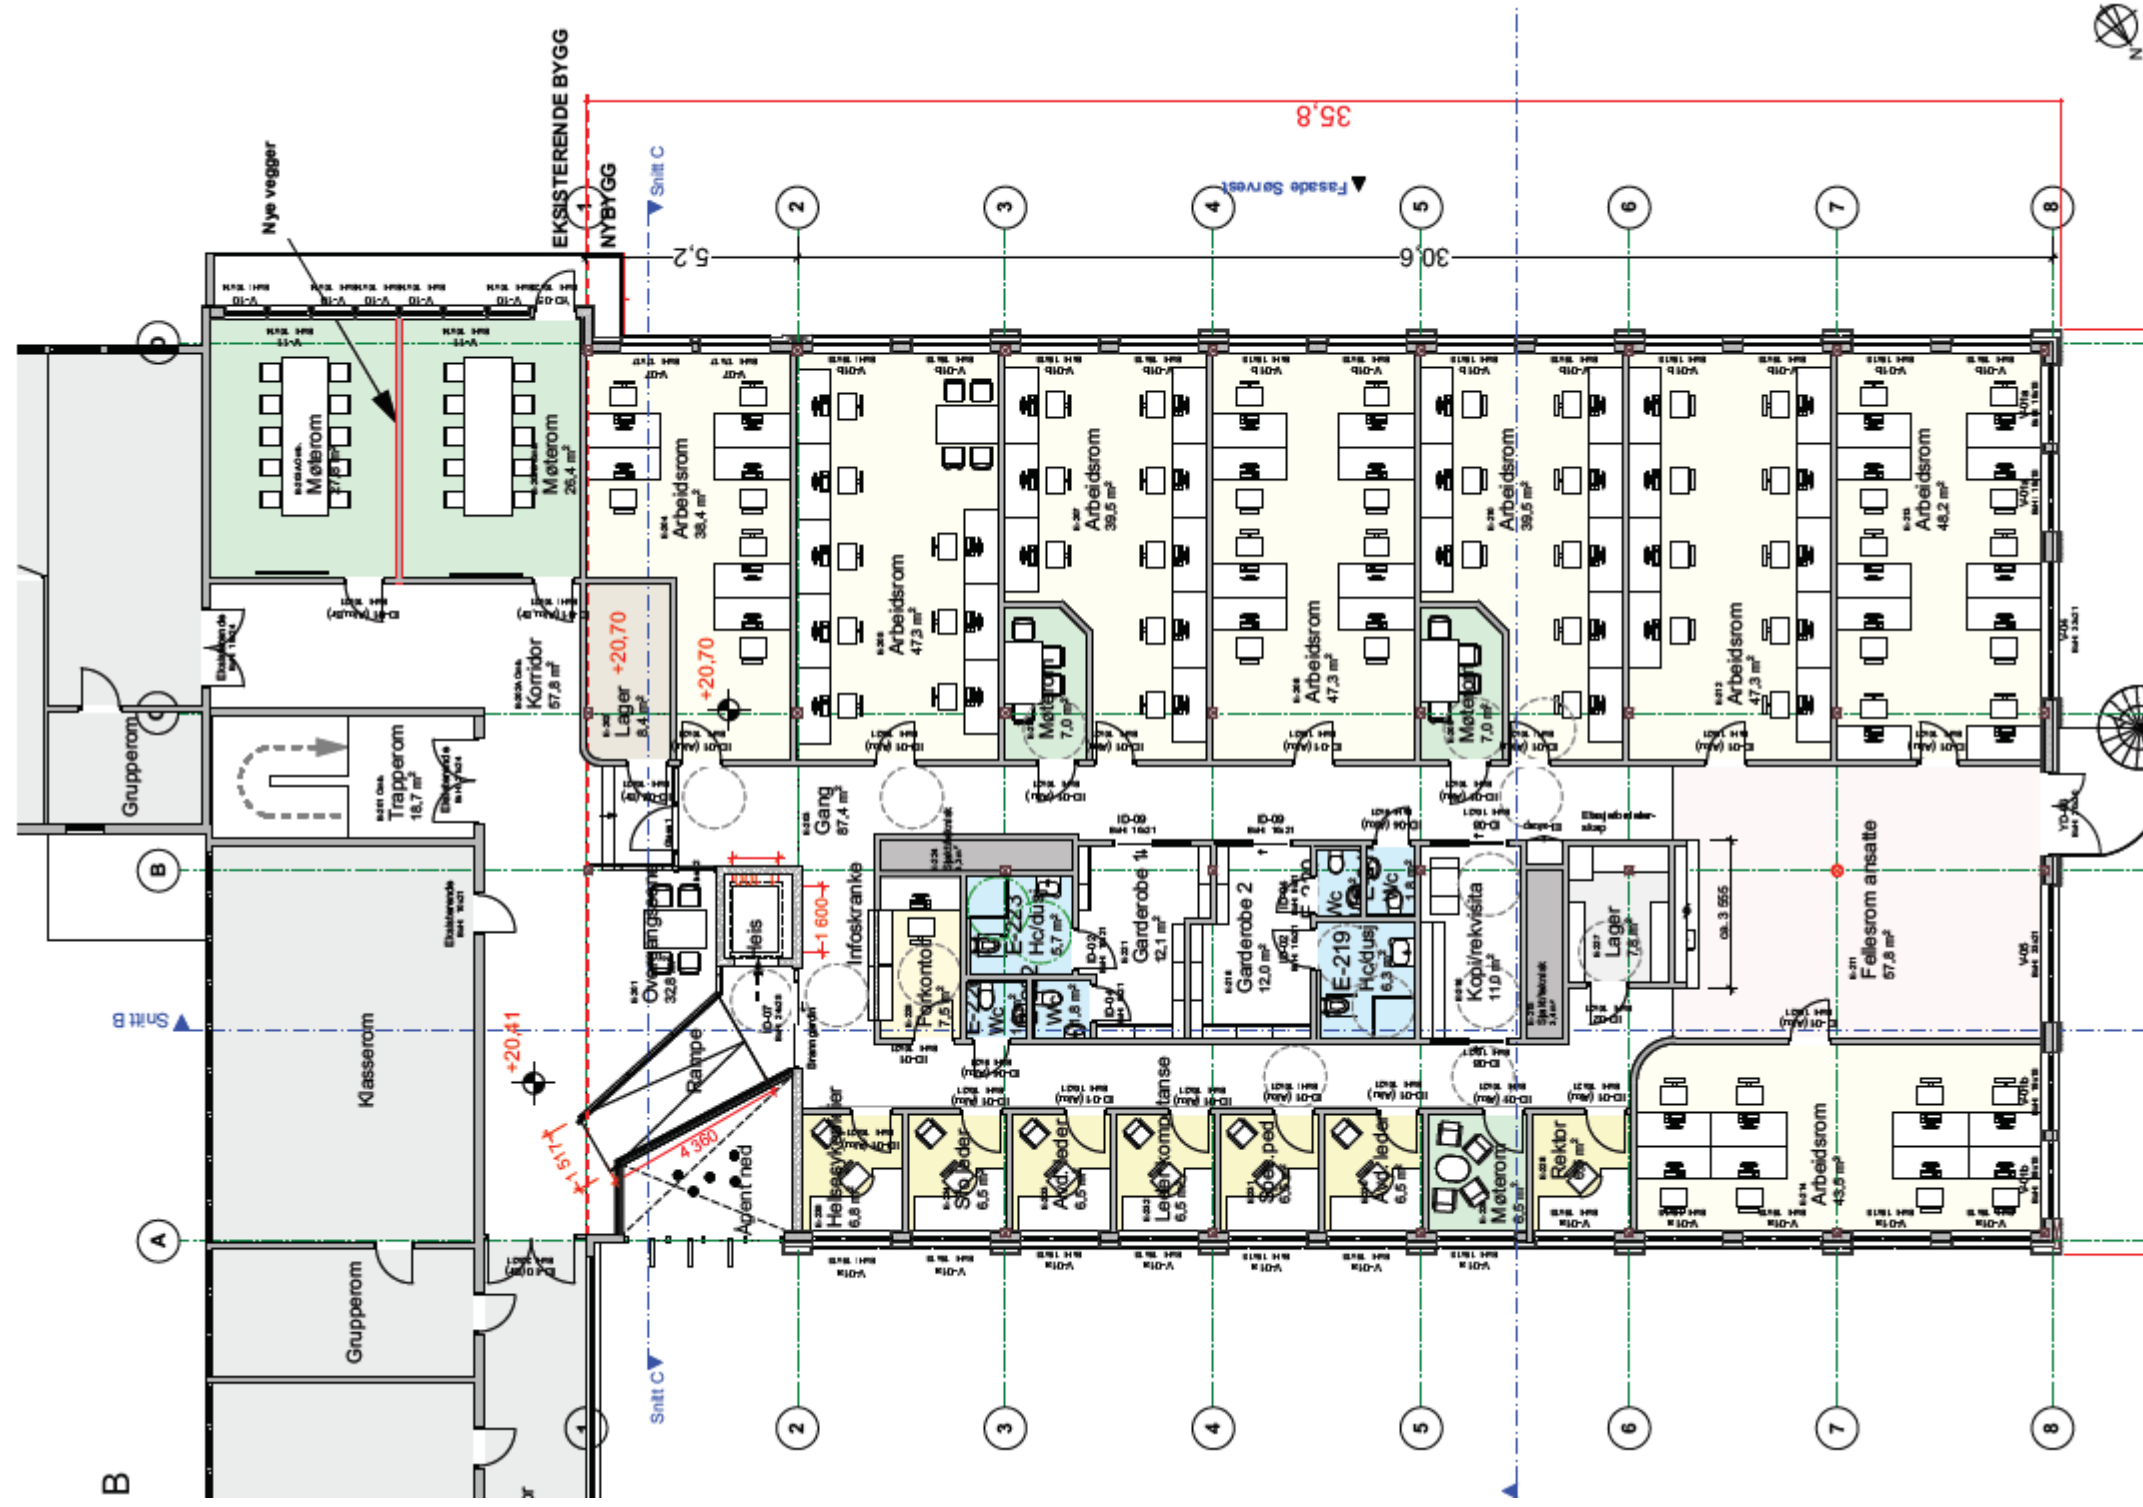


Snitt B

Salt C▼

▼ Fassade Seiwert

---► Snitt C

EKSISTERENDE BYGG

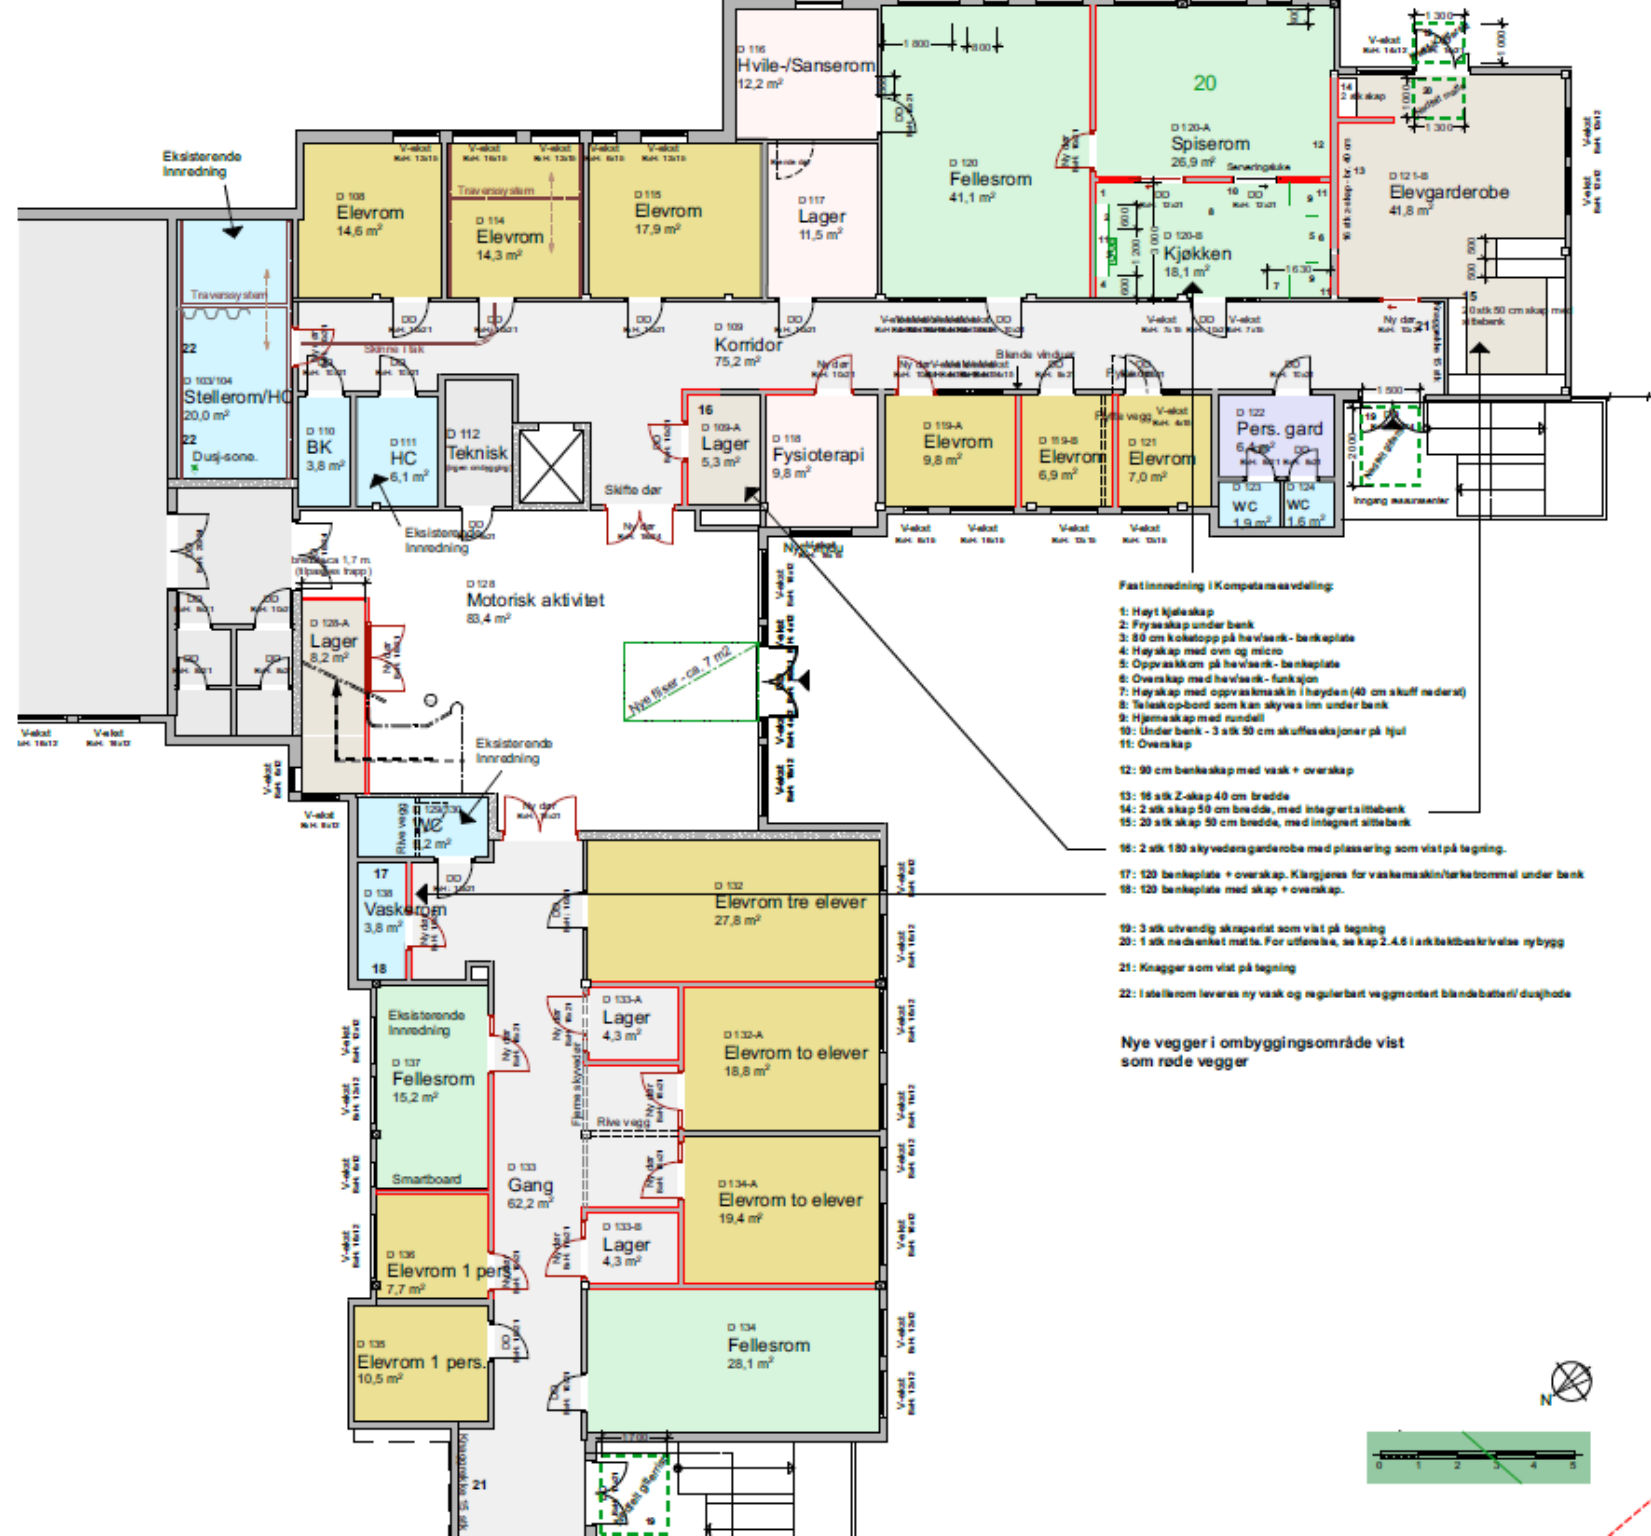

Fastinnredning i Kompetansesvelling:

- 1: Høyt kjøleskap
- 2: Frysenskap under bank
- 3: 80 cm kokeapp på hv/veisk - benkeplate
- 4: Høykap med ovn og micro
- 5: Oppvaskkom på hv/veisk - benkeplate
- 6: Overskap med hv/veisk - funksjon
- 7: Høykap med oppvaskmaskin i høyden (40 cm skuff nederst)
- 8: Talskappbord som kan skyves inn under bank
- 9: Hjørneskap med rundbø
- 10: Under bank - 3 stk 50 cm skuffeskapjoner på hjul
- 11: Overskap
- 12: 90 cm benkeskap med vask + overskap
- 13: 16 stk Z-skap 40 cm bredde
- 14: 2 stk skap 50 cm bredde, med integrert sittebank
- 15: 20 stk skap 50 cm bredde, med integrert sittebank
- 16: 2 stk 180 x høyders garderobe med plassering som vist på tegning.
- 17: 120 benkeplate + overskap. Klargjøres for vaskemaskin/bækebrommel under bank
- 18: 120 benkeplate med skap + overskap.
- 19: 3 stk utvendig skapenett som vist på tegning
- 20: 1 stk nedrekket møble. For utførelse, se kap 2.4.6 i arkitektbeskrivelse nybygg
- 21: Knagger som vist på tegning
- 22: I stellerom leveres ny vask og regulert veggmontert blønde/batteri/ dusjhode

Nye vegger i ombygningsområde vist som røde vegger

PROSJEKTET

Totalentreprise nybygg og ombygging

Fremdrift:

03. Juni 2019:	Tildeling + 10 dager karensperiode
14. Juni 2019:	Signering kontrakt
24. Juni 2019:	Oppstart rett etter skoleslutt, med rivearbeider og ombygging i kompetanseavdeling
12. August 2019:	Kompetanseavdeling klar for skolestart 2019/2020
04. Mai 2020:	Ferdigstillelse
18. Mai 2020:	Overtakelse

12 måneder prøvedrift

Offentlige godkjenninger:

Arbeid med rammesøknad pågår. TE overtar ansvar for søknadsprosess (IG) når rammetillatelse er gitt.

PROSJEKTET

Totalentreprise nybygg og ombygging

Energiforsyning:

Væske/vann varmepumpe med energibrønner og borehull. Se kravspekk fra RIV.
Teknisk rom med energisentral og ventilasjonsanlegg på loft

Solceller som opsjon

Innredning:

Løs innredning er ikke en del av tilbudsforespørselen

PROSJEKTET

Totalentreprise nybygg og ombygging


Behov for ytterligere befaring:

Ved behov for befaring av eksisterende bygg eller tekniske installasjoner så kan dette gjennomføres mandag 6. mai fra kl 15.00

Eventuelle spørsmål skal rettes via meldingssystemet i Mercell.

Frist 13. mai.

BEFARING

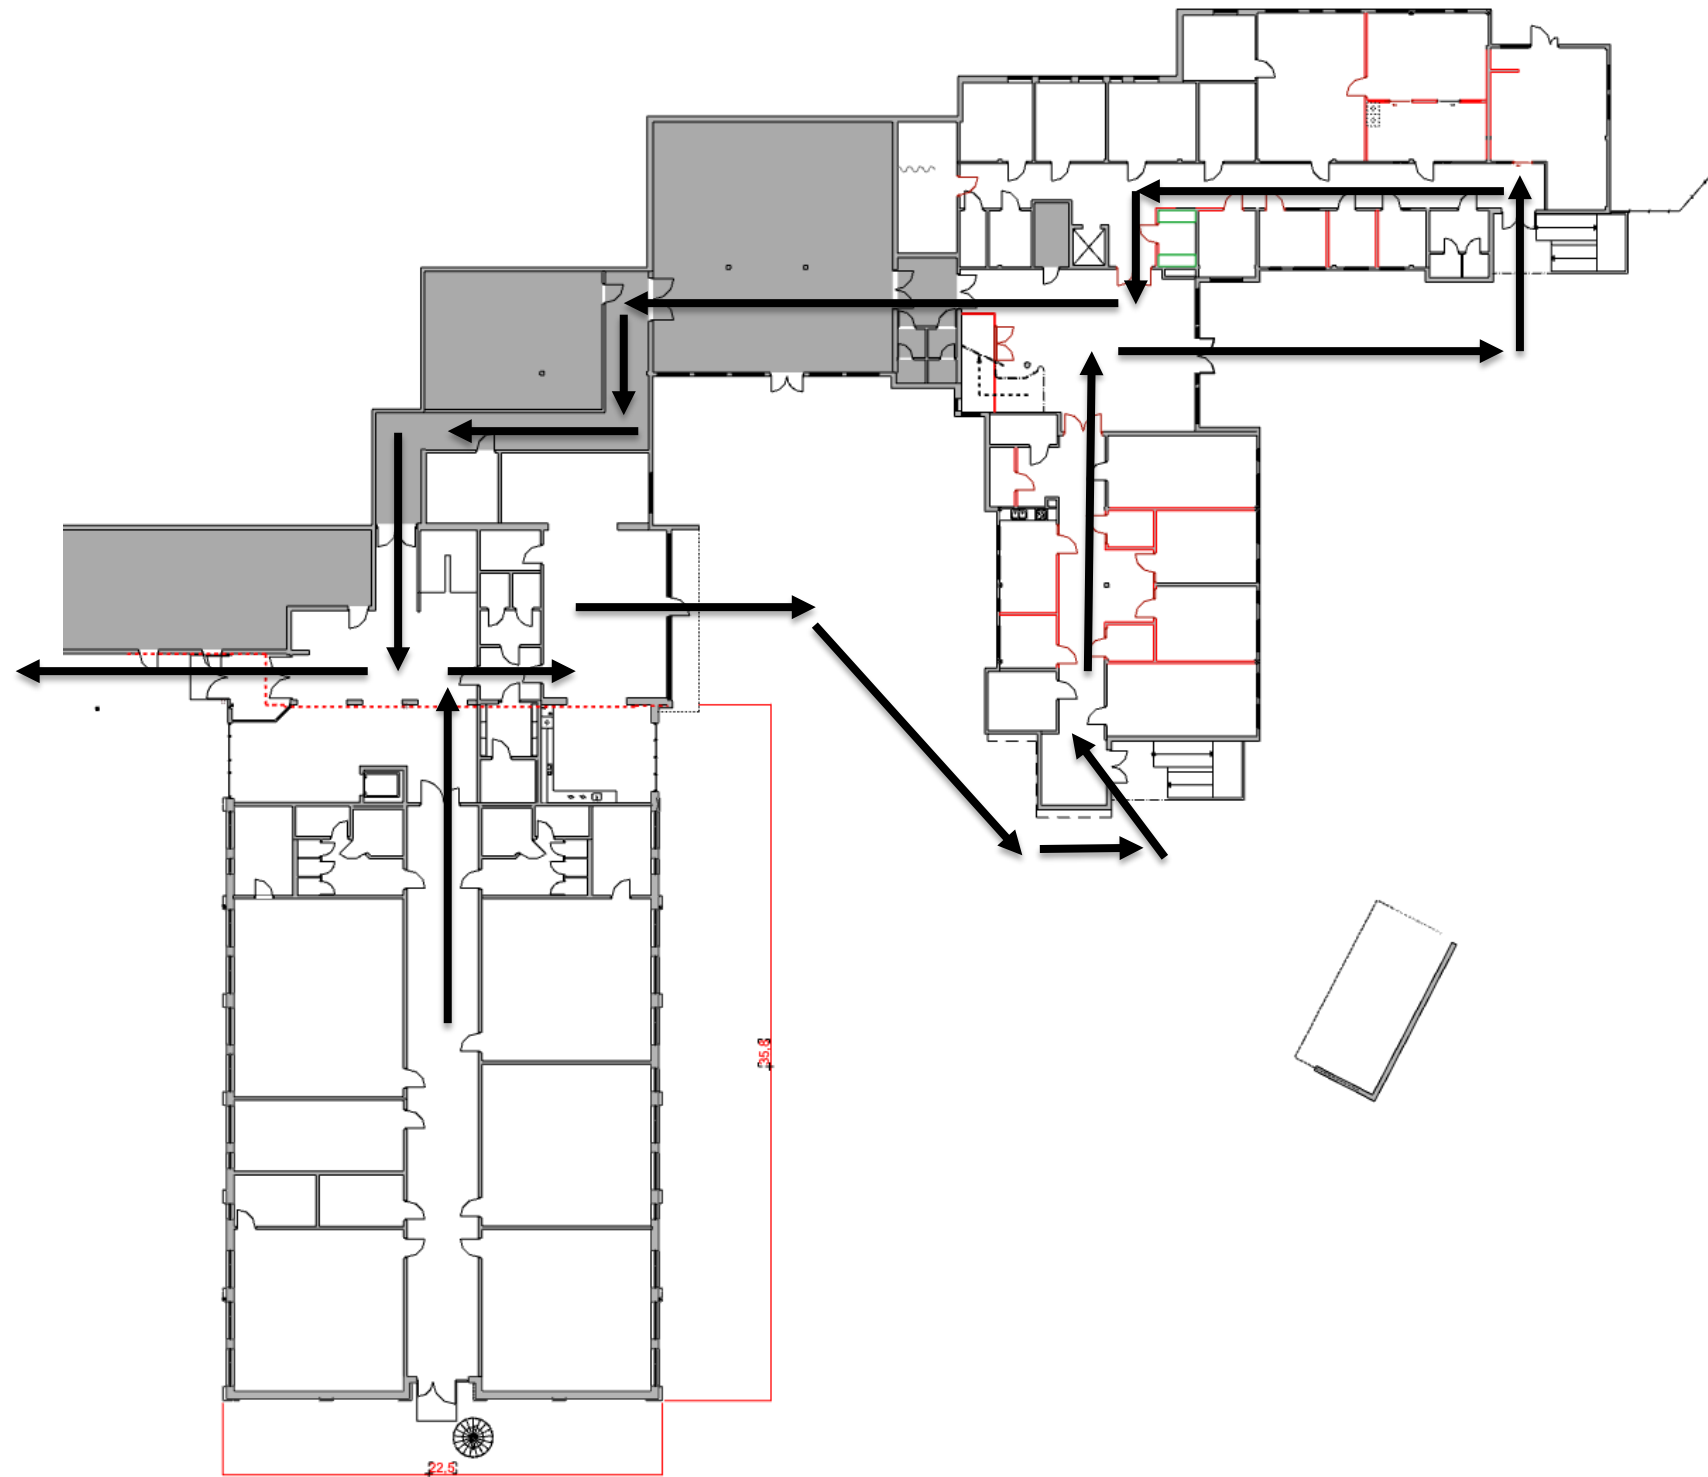

TAKK FOR OPPMØTE

