




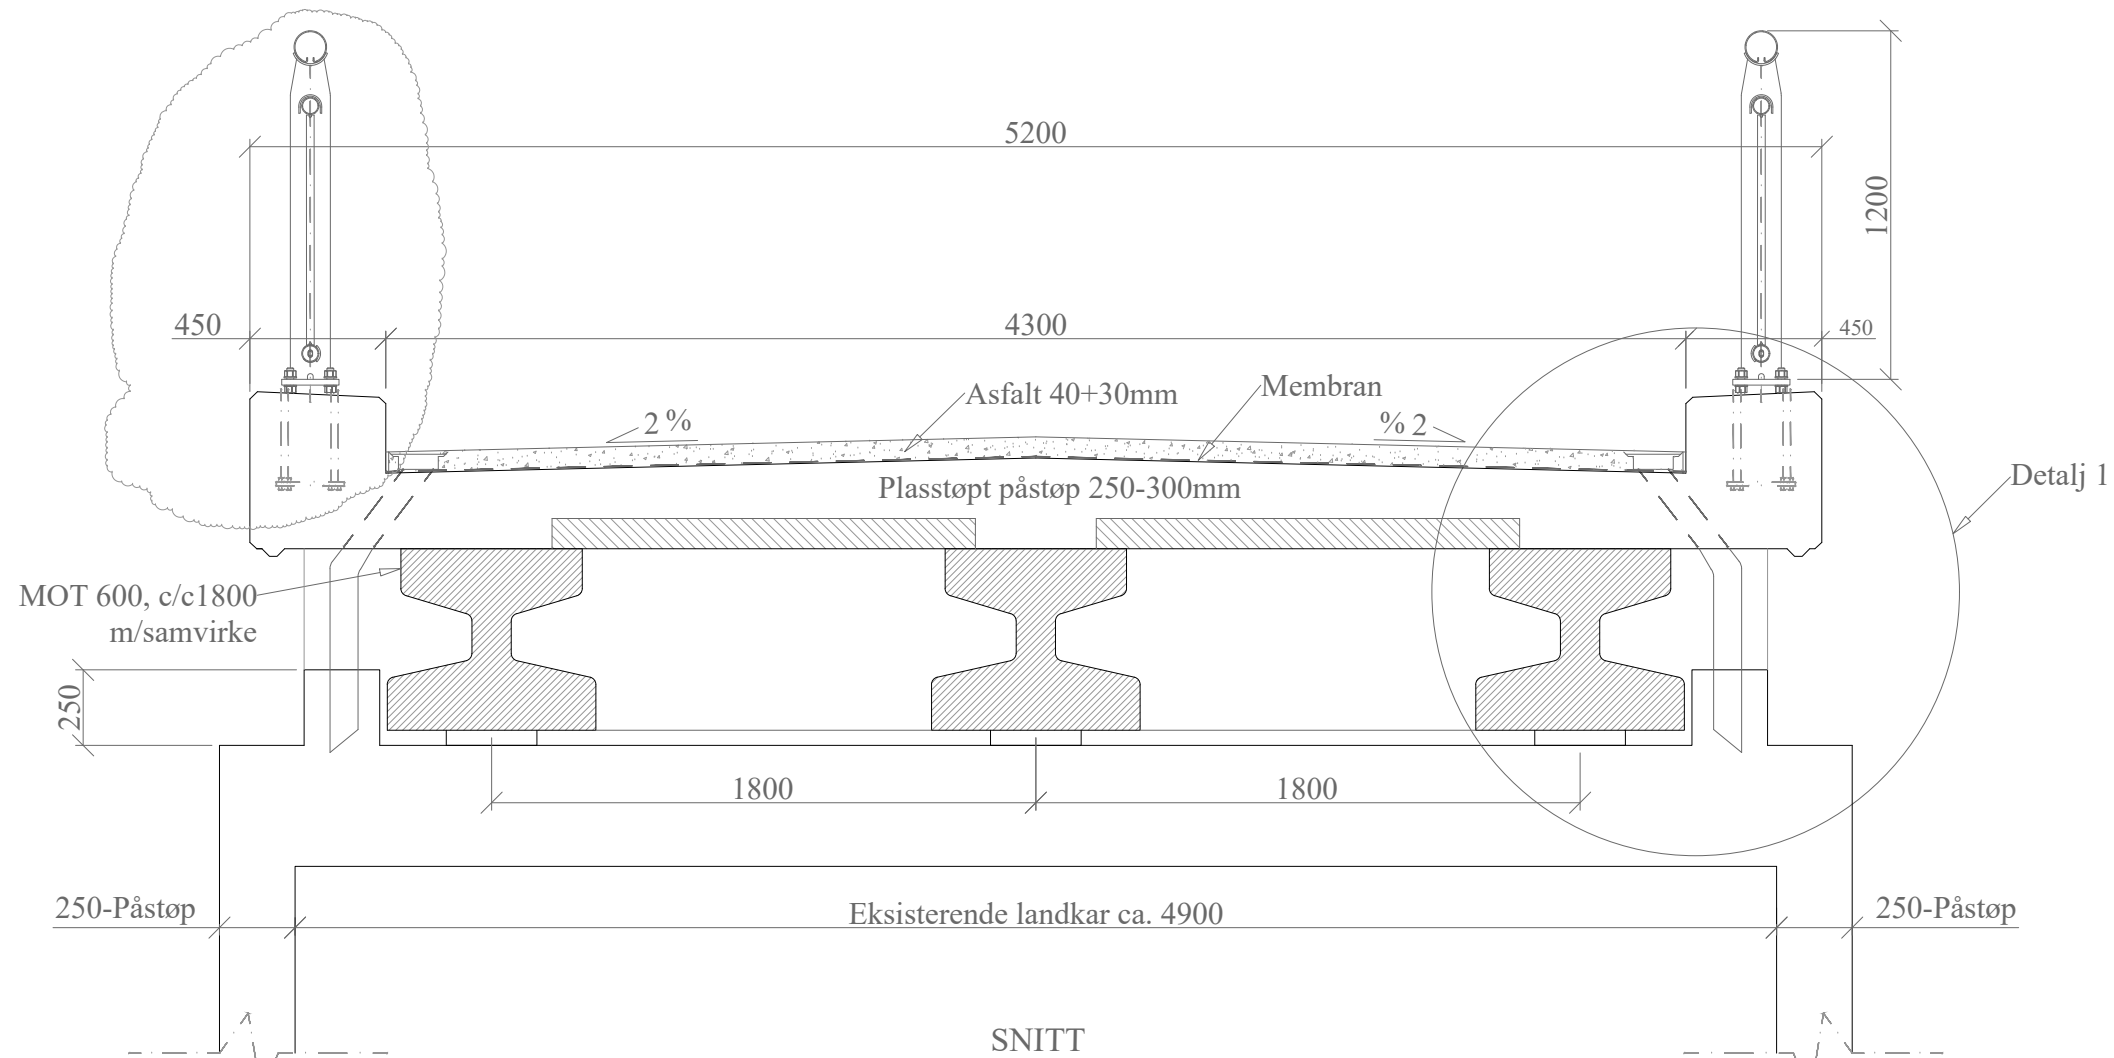

SNITT

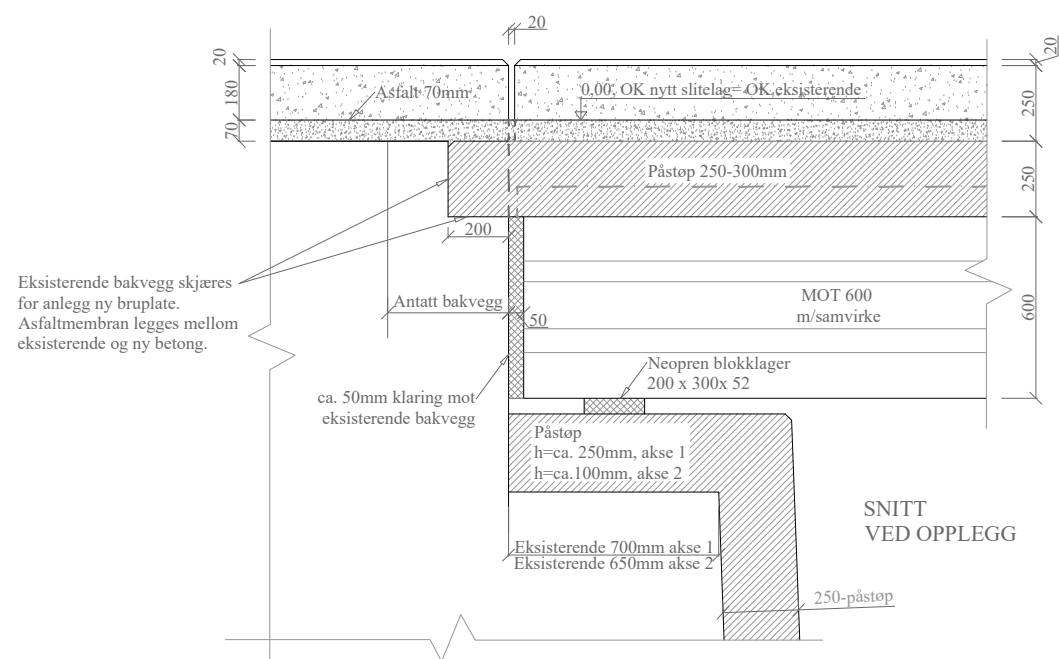

SNITT
VED OPPLEGG

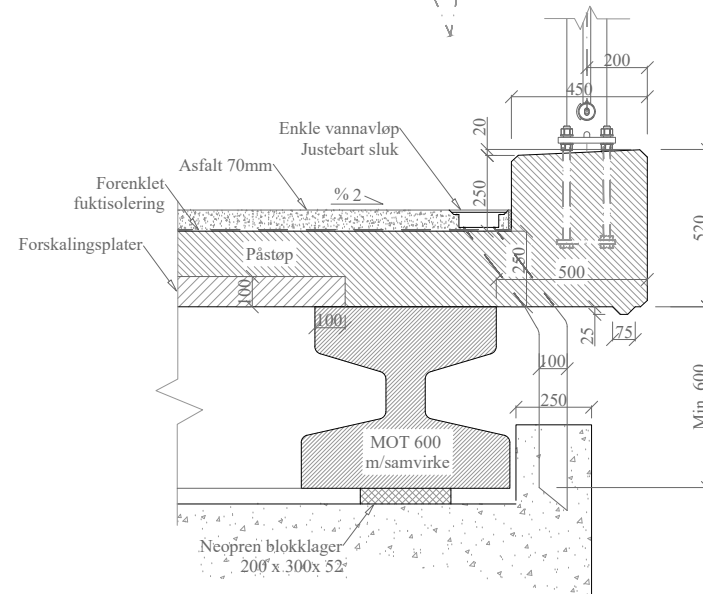

DETALJ 1

B		Rekkverk		DD	AJ	15.05.2019
A	Anbudstegning			DD	AJ	02.05.2019
Rev				Tegn	Kontr	Dato
SAFE  CONTROL ENGINEERING 4900 Tvedestrand				SNILLFJORD KOMMUNE B-006 Aune bru Snitt, Detaljer		
Tegnet		DD				
Kontr		AJ				
Mål		1:25		Oppdrag nr	Tegning nr	Revisjon
Dato		02.05.2019		19006	19006-02	B