



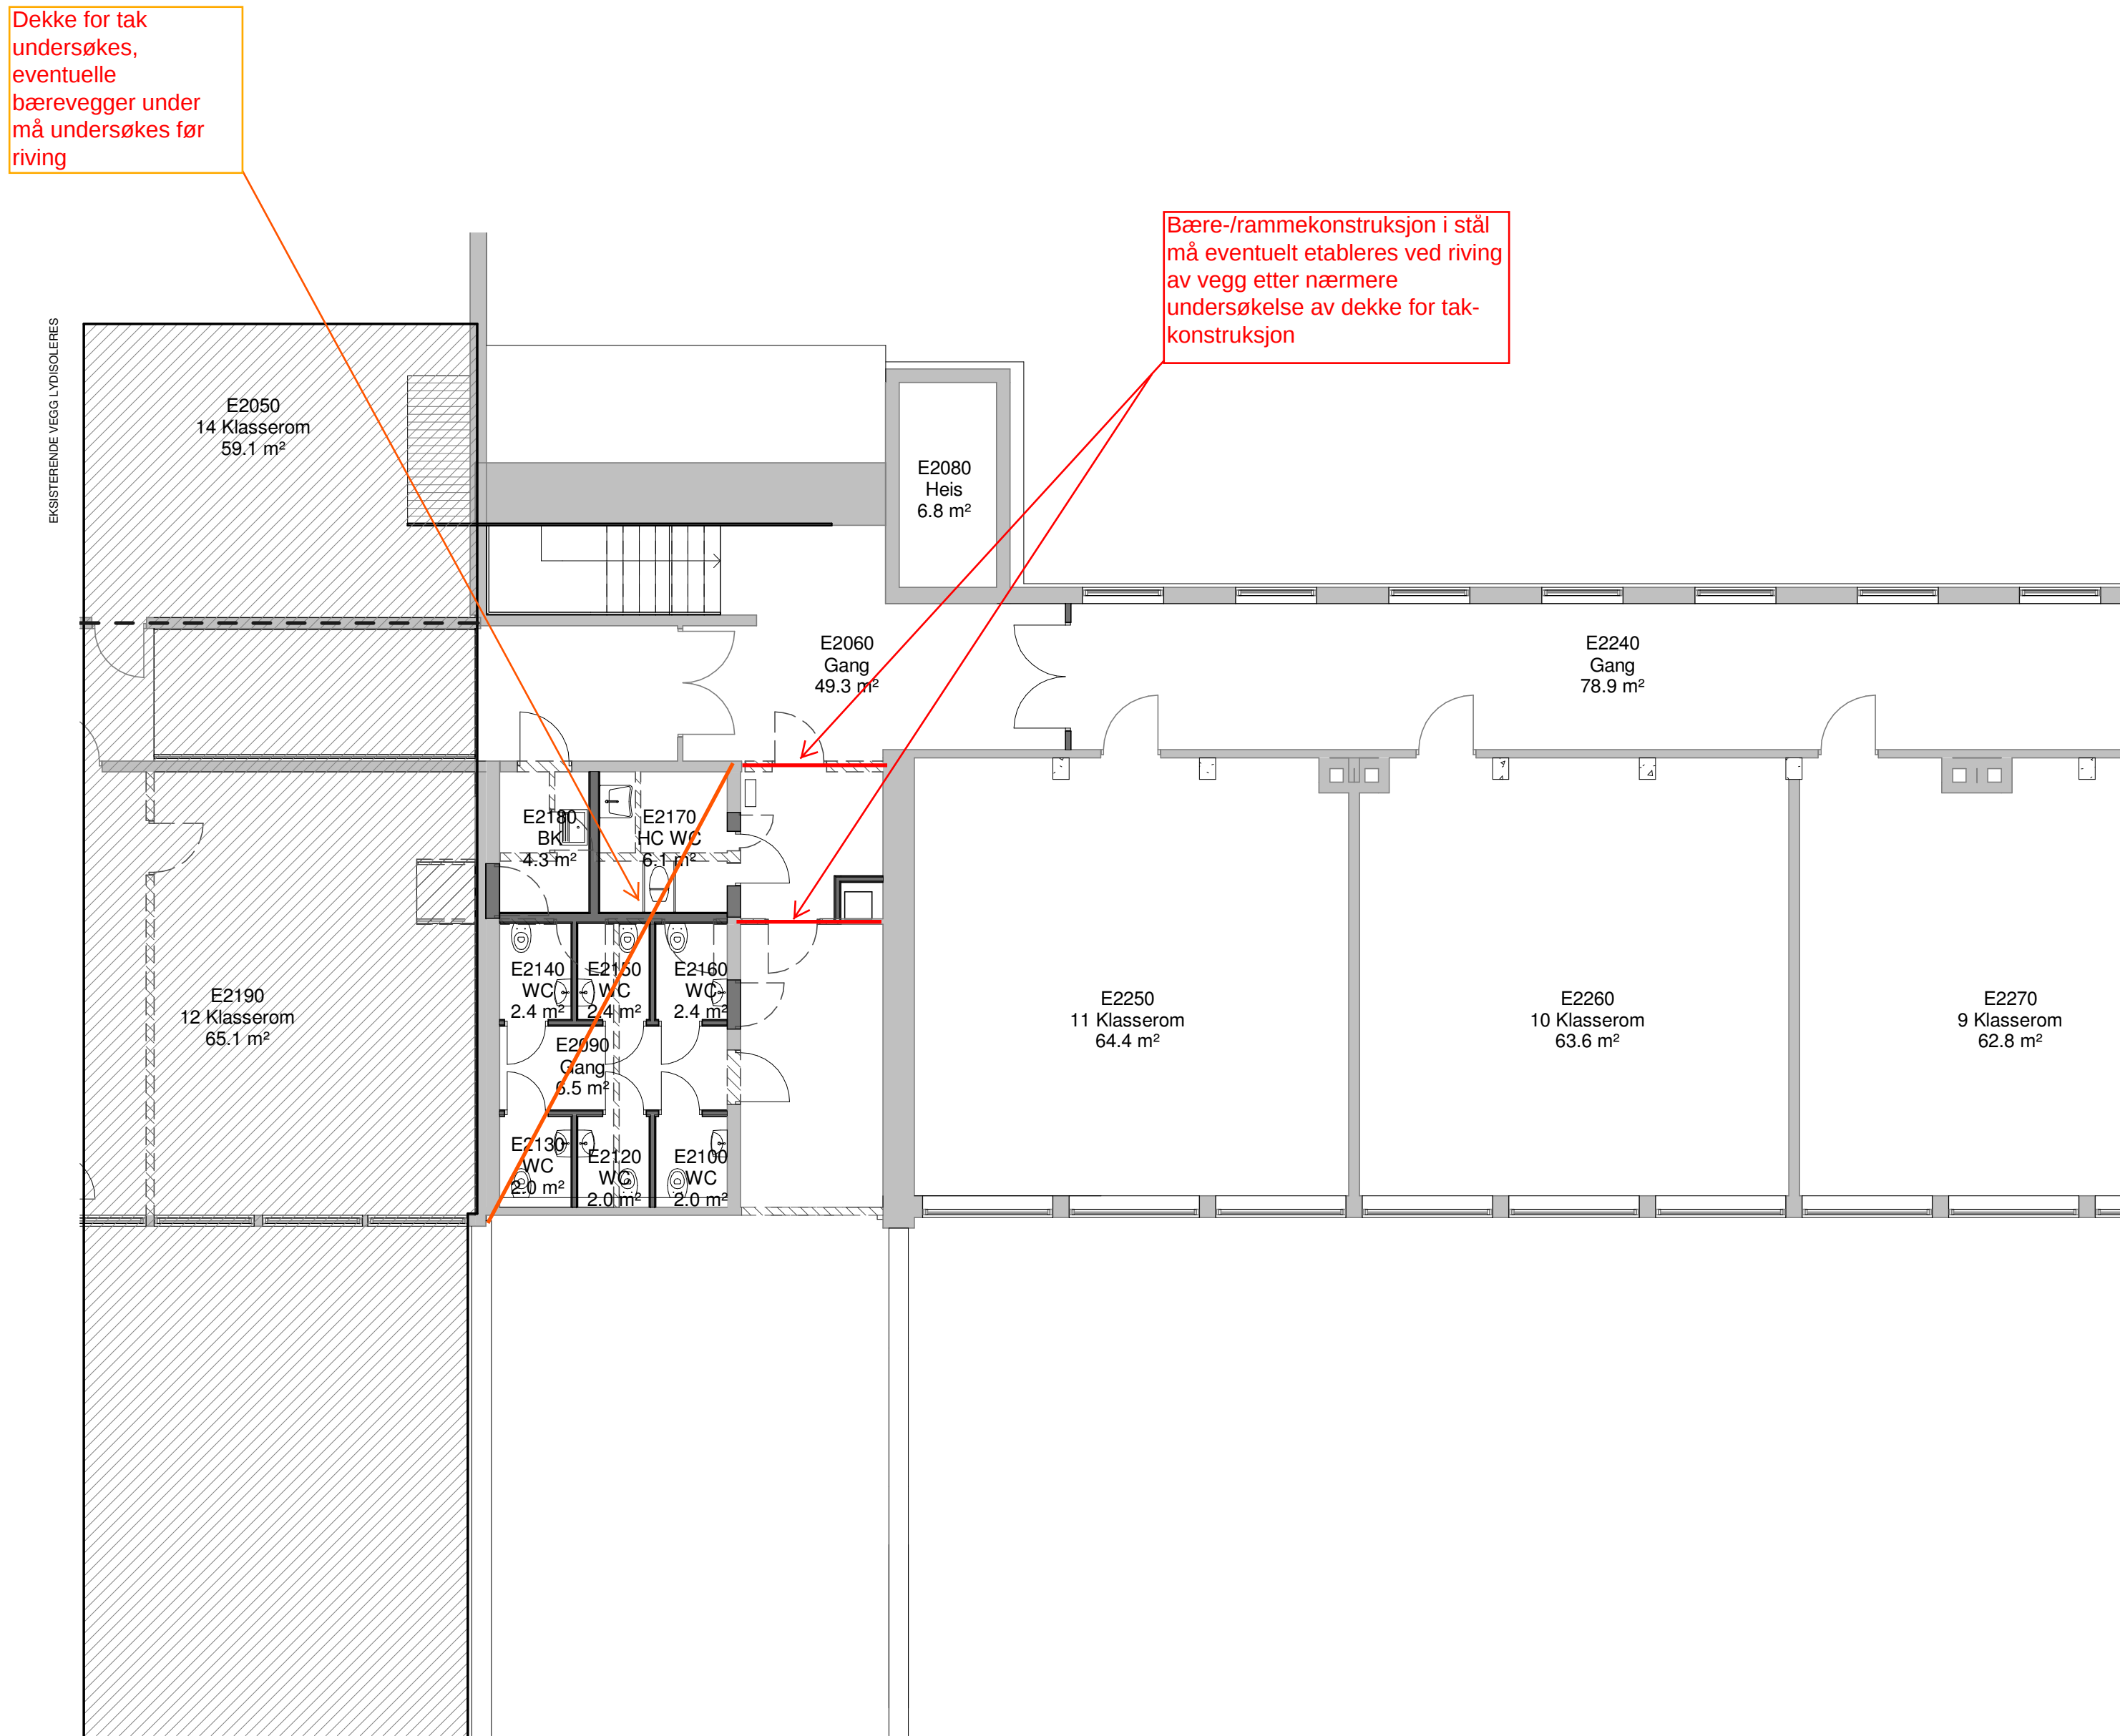

- EKSISTERENDE
- RIVES
- NYTT

Rev	Endring	Utført	Kontr.	Dato
Tegningsnummer: (Fag, Tegntype, Etasje, Løpnr.)				Prosjektnr.
A22.02.110				2928

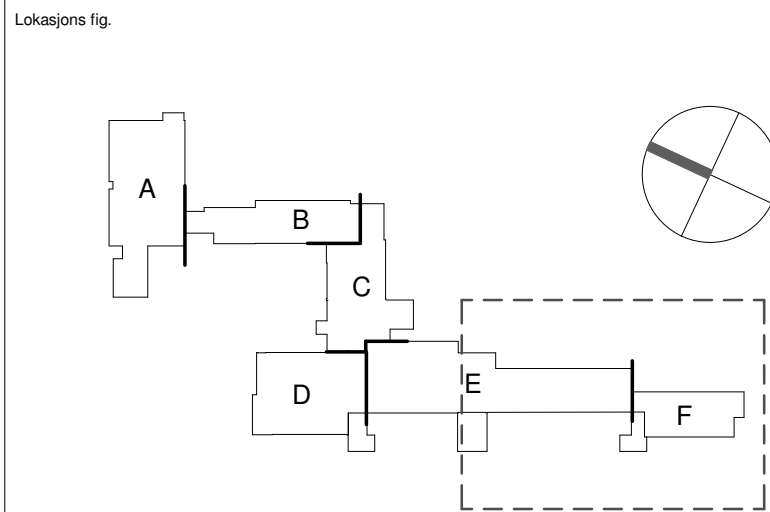

Prosjekt:		Harestua skole	
Tilaksnavn:		Lunner kommune	
Tilaksnavn:		Skolevegen 51	
SG arkitektur		SG arkitektur as Hvervenveien 49 3511 Hønefoss Tlf: 32 17 06 20 www.sgark.no Org.nr: 952 006 994	
Fase:		Tegnet:	Kontrollert:
Målestokk:		vk	om
Prosjekt nr:	Dato:	Rev. Dato:	Format:
2928	17.12.18		1:100 / 1:200 A1/A3
Plan 02 fløy E og F, riving og nytt			
Tegningsnummer: (Fag, Tegntype, Etasje, Løpnr.)			Rev:
A22.02.110			