

Alle gulv vinyl.




OBS Forandret romtyper:
 Rom A220, A219, + A219A er slått sammen.
 A218 → Kontor
 A212 → Kontor
 A213 → Kontor
 A214 delt opp i A214A, kopirom og A214B gang
 A215 → Kontor

Hver dag


OBS 2. etasje

DATA FOR ORIGINAL GRUNNLAGSTEGNING		
Type tegning	Tegningsnummer	
Plantegning	95022-202	
Tegnet av	Dato	
Arkitektkompaniet	28.06.95	

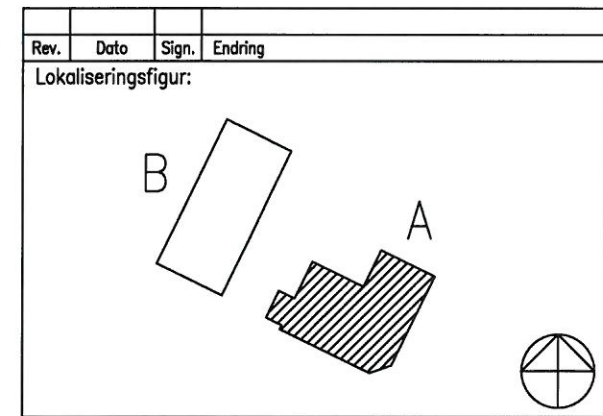

 Drammen Eiendom KF Postboks 450 Brakerøya, 3002 Drammen			
ID-nr. 113900	Bygg nr. A	Dato 18.09.2006	Målestokk 1:100
ID-navn Ø. STRANDGT 11	Bygghavn Bygg A, 11 Huset		
Etasje 1. Etasje	Type tegning Plantegning		
Tegnet av TIPS FM	Filnavn 113900-B-H01.dwg		

DATA FOR ORIGINAL GRUNNLAGSTEGNING			
Type tegning	Tegningsnummer		
Plantegning	95022-201		
Tegnet av	Arkitektkompaniet		Dato
			28.06.95

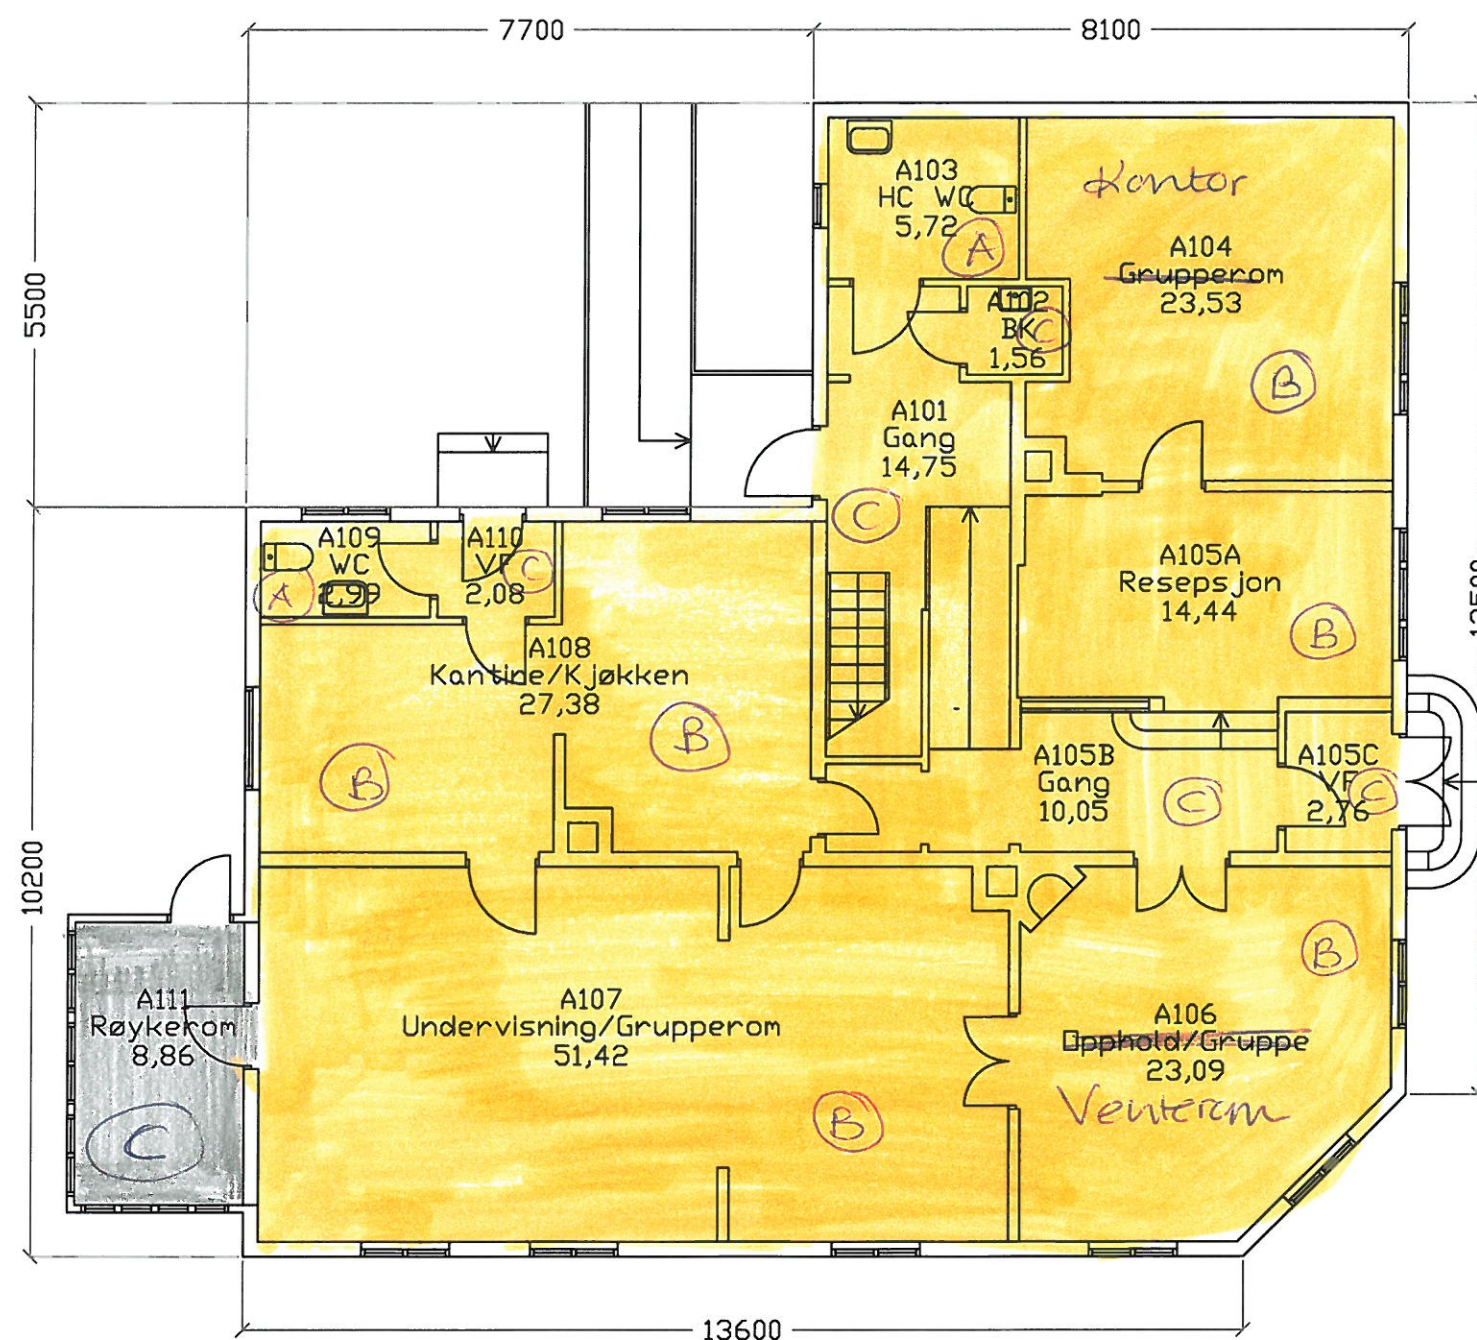

Hver dag

Rev.	Dato	Sign.	Endring
Lokaliseringsfigur:			
Drammen Eiendom KF Postboks 450 Brakerøya, 3002 Drammen			
ID-nr.	Bygg nr.	Dato	Målestokk
113900	A	18.09.2006	1:100
ID-navn	Ø. STRANDGT 11		
Byggnavn	Bygg A, 11 Huset		
Etasje	1. Etasje		
Type tegning	Plantegning		
Tegnet av	Filnavn		
TIPS FM	113900-A-H01.dwg		

Forandrede romtyper:

A106 → Venterom

A104 → Kontor