


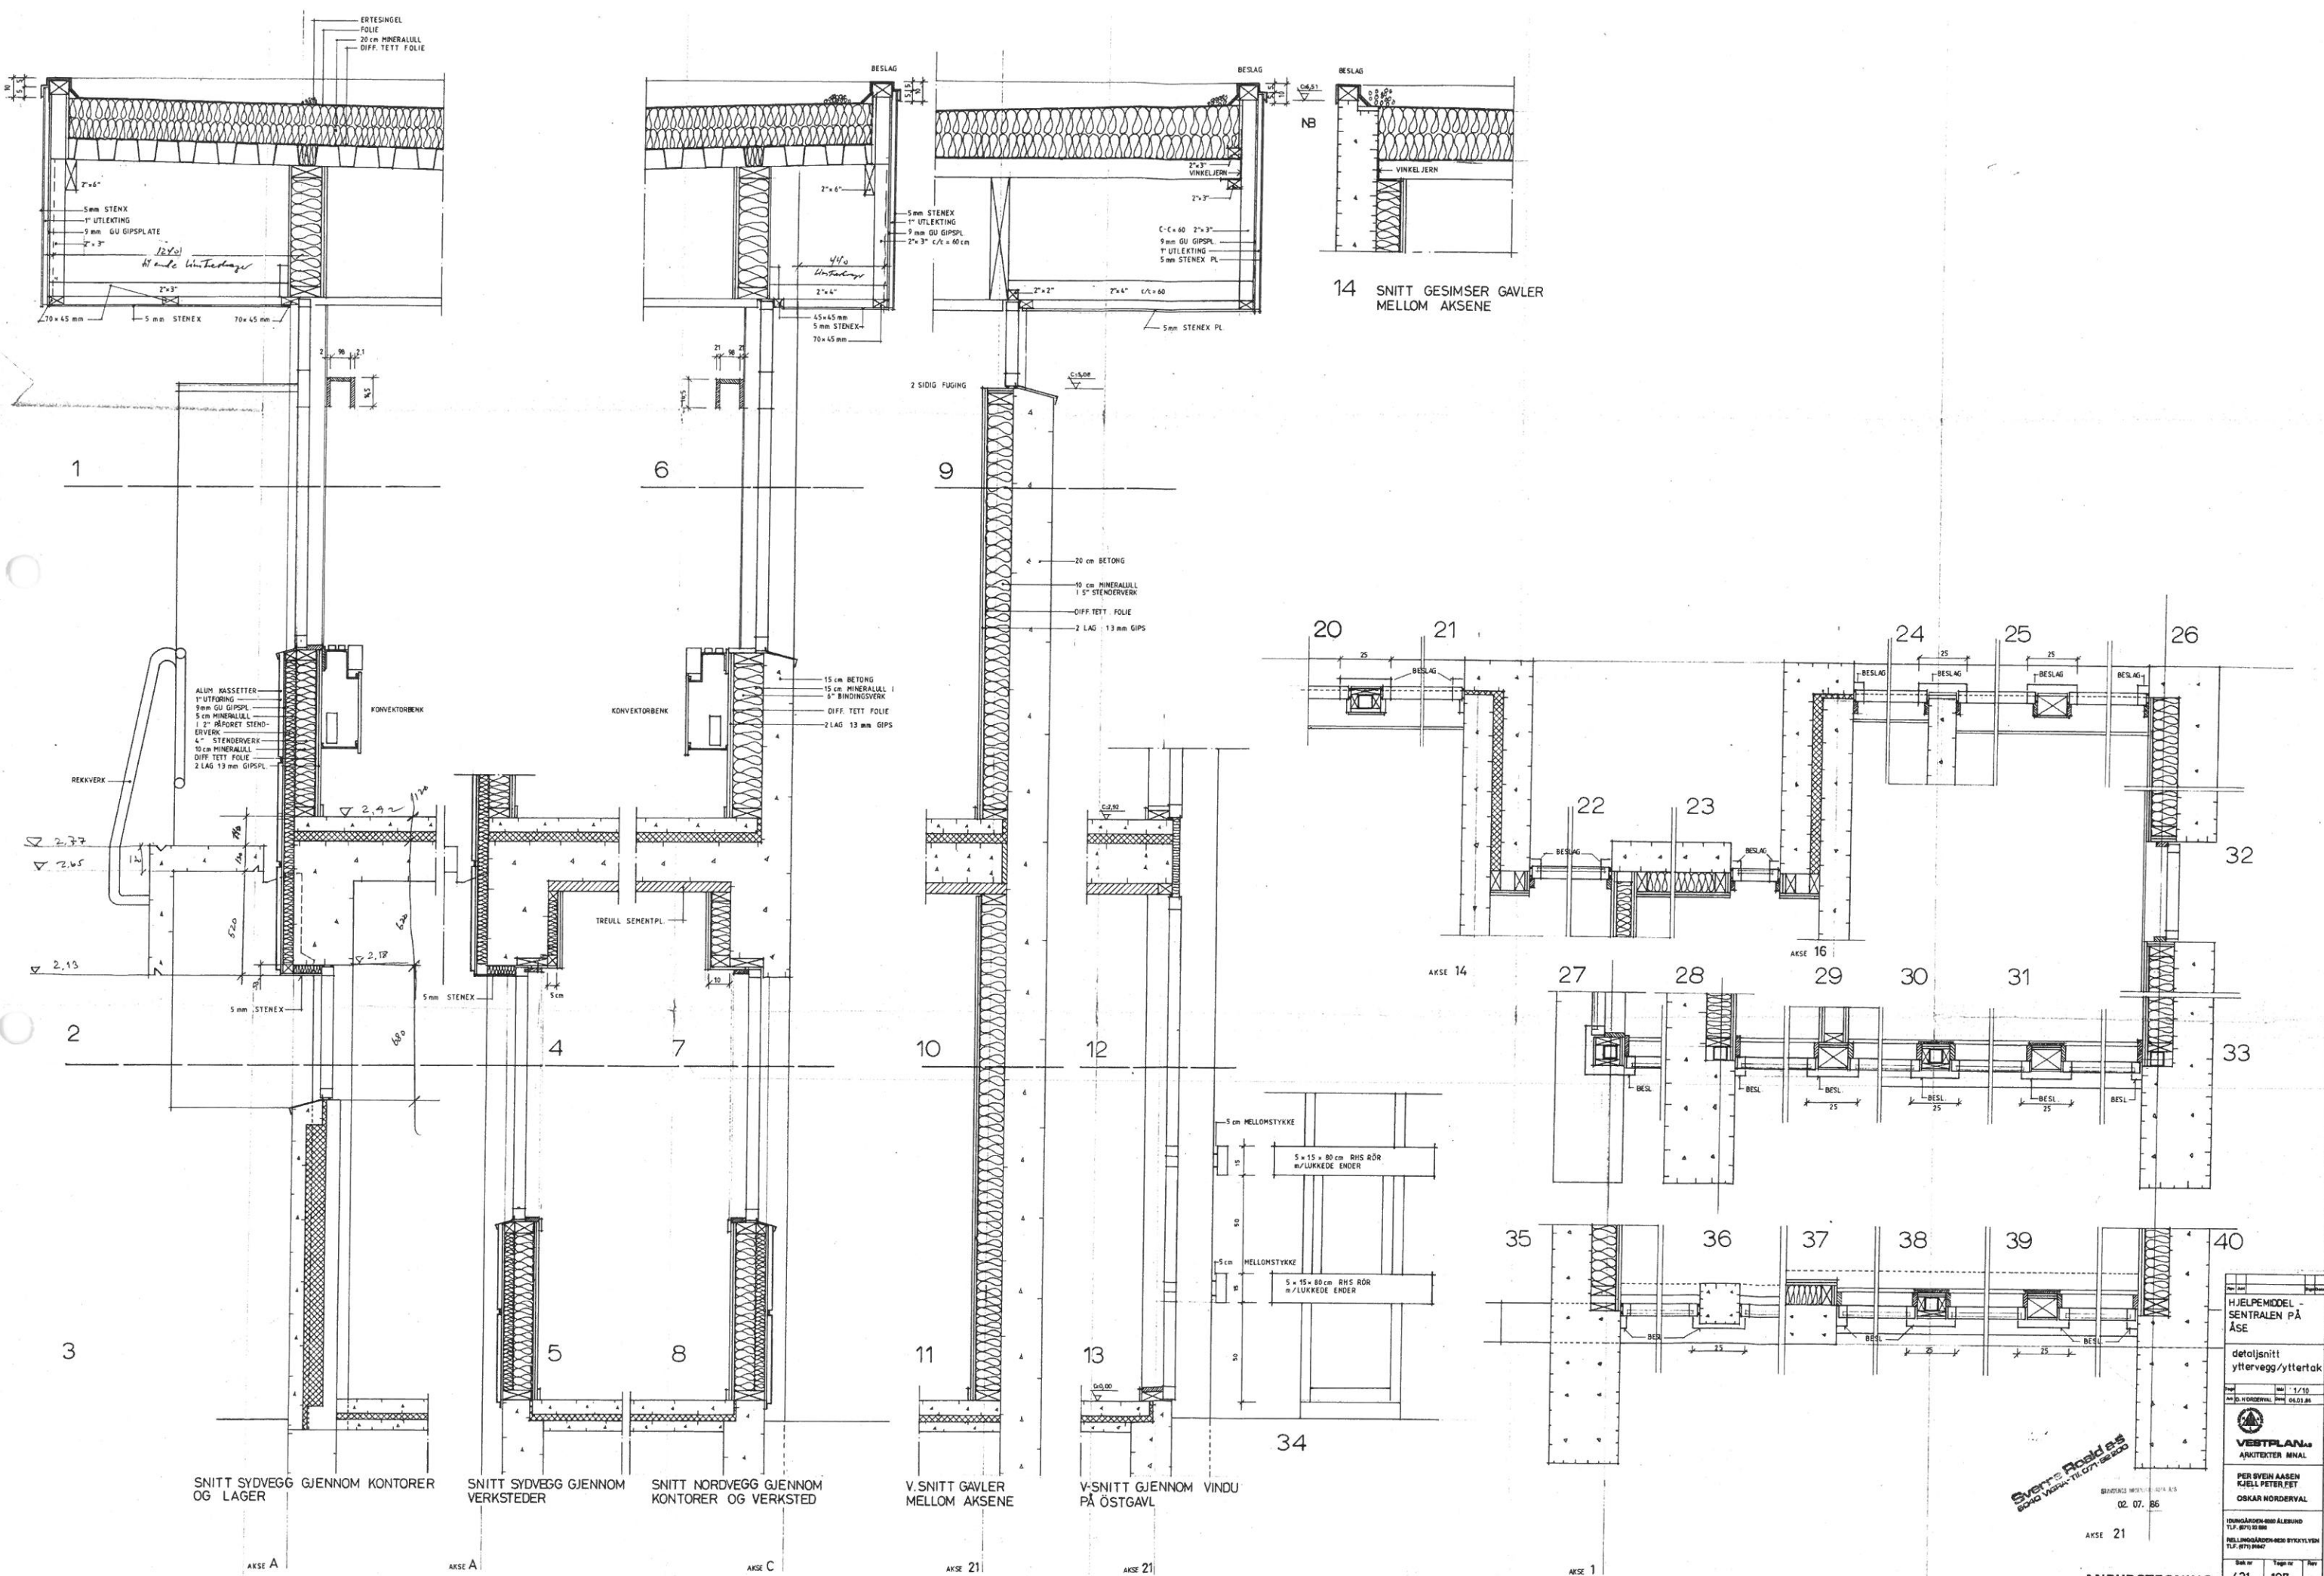

HJELPEMODEL - SENTRALEN PÅ ÅSE	
detallsnitt yttervegg/yttertak	
skala	1/10
04.03.86	
VESTPLAN ARKITEKTER MNAL	
PER SVEN AASEN KJELL PETER FET OSKAR NORDVERVAL	
arkiv nr	431
tegner nr	107
ANBUDSTEGNING	