
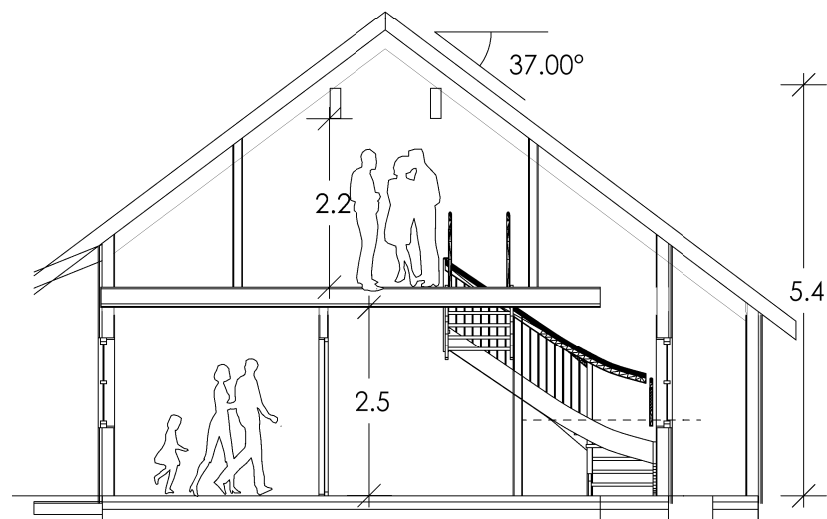


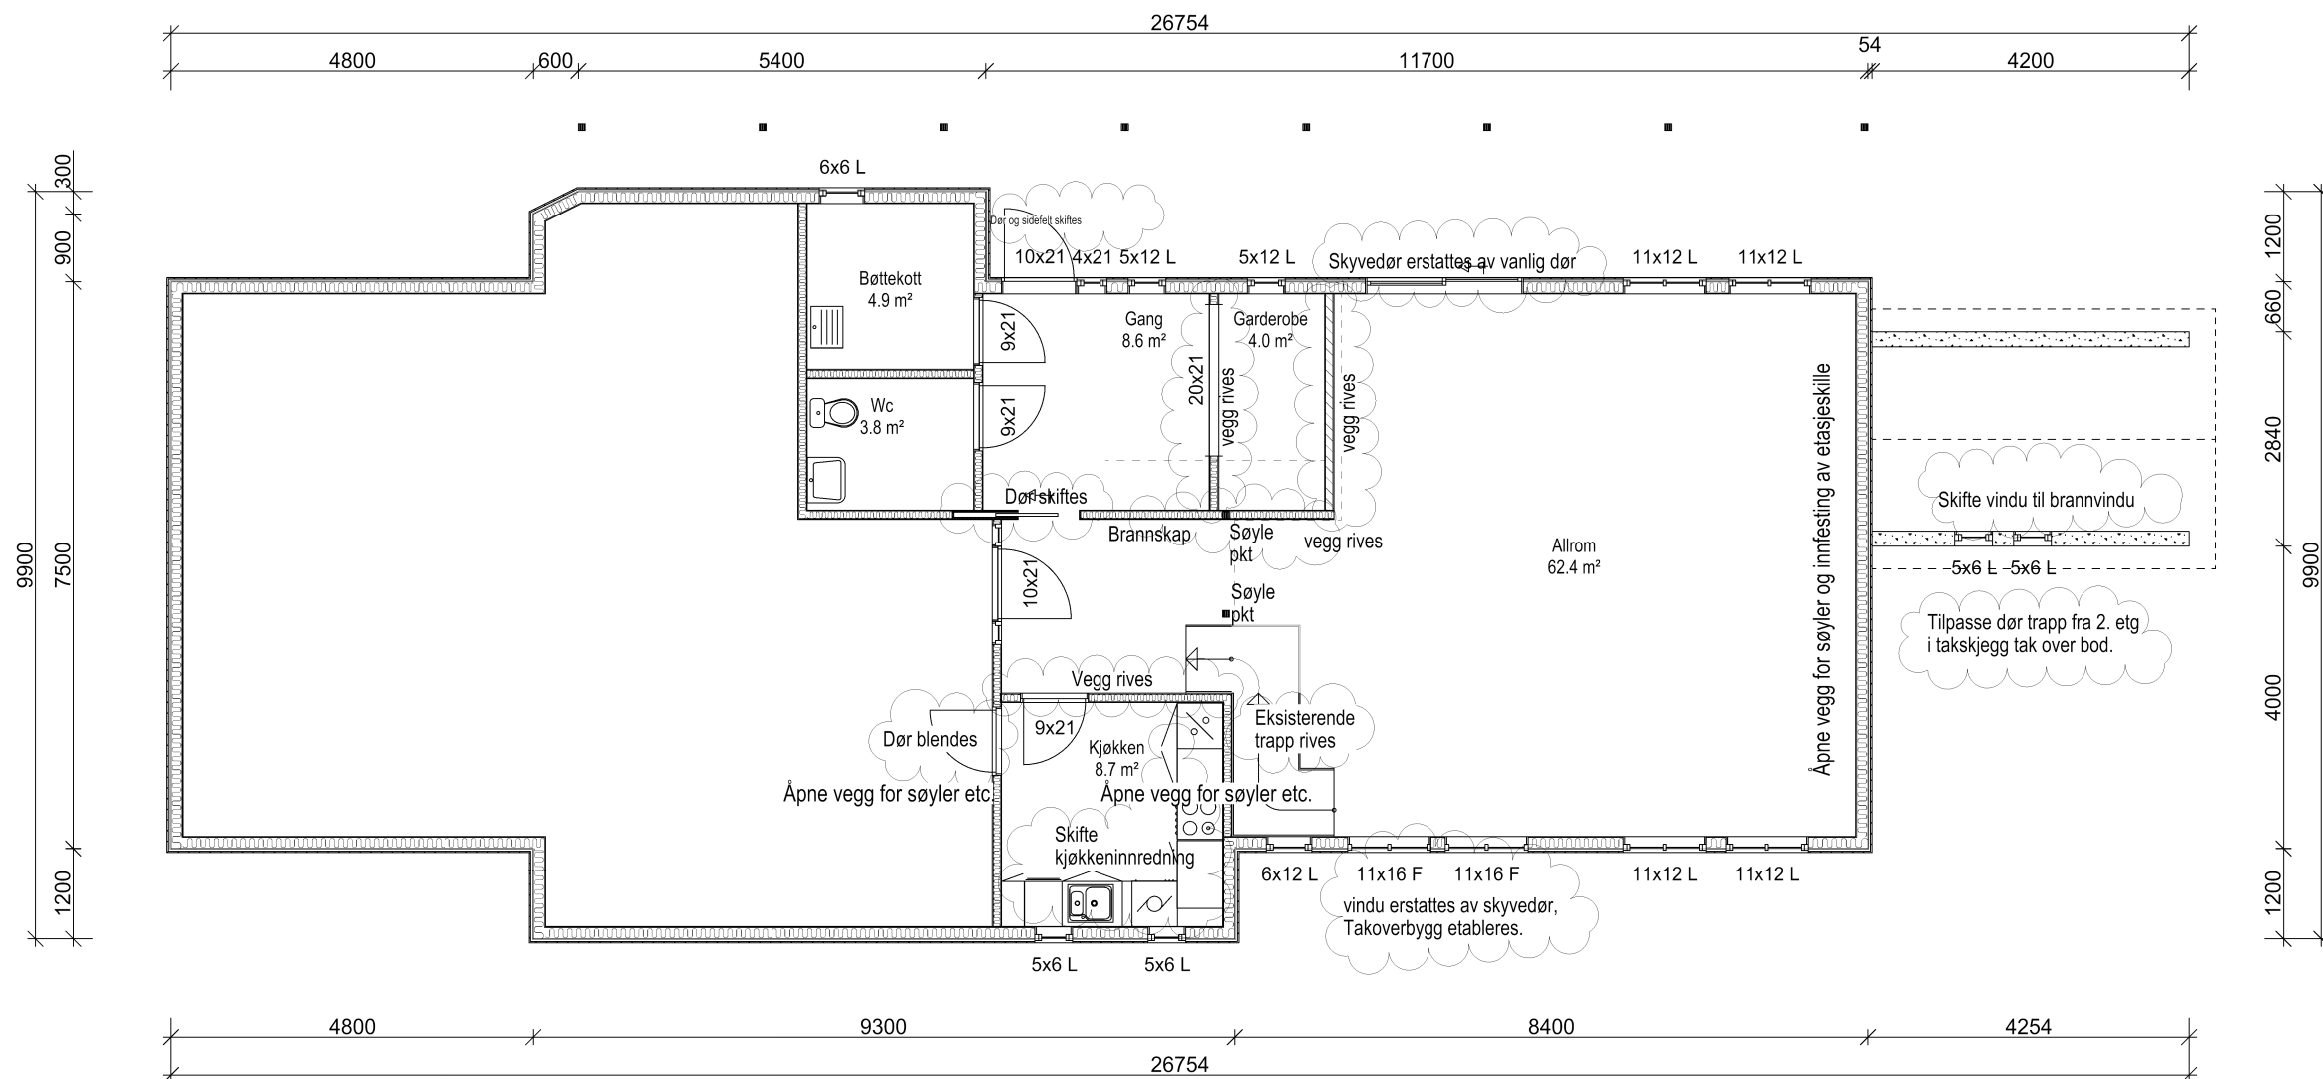

- ☐ SKISSEPROSJEKT
- ☐ BYGGEMELDING
- ☐ ANBUDSTEGNING
- ☐ ARBEIDSTEGNING

a	Tilbudstegning	Terje	16.05.2019
REV.	REVIDERINGEN GJELDER	SIGN.	DATO

Naturbarnehage Byggherre: Enge Barnehage, Etne Kommune NR. 32 B.NR. 41

Riveplan 1. etg Byggeadr. Enge KOMMUNE:Etne



TEGN.	Terje	PROSJ.NR.	
GODKJ.			engebarneh
MÅL	1 : 100	TEGN. NR.	
DATO	02.04.2019	509	B56298

TEGNINGEN MÅ HVERKEN HELT ELLER DELVIS KOPIERES ELLER BENYTTES VED UTFØRELSE AV ARBEIDER SOM Omega Areal as IKKE MEDVIRKER I.