


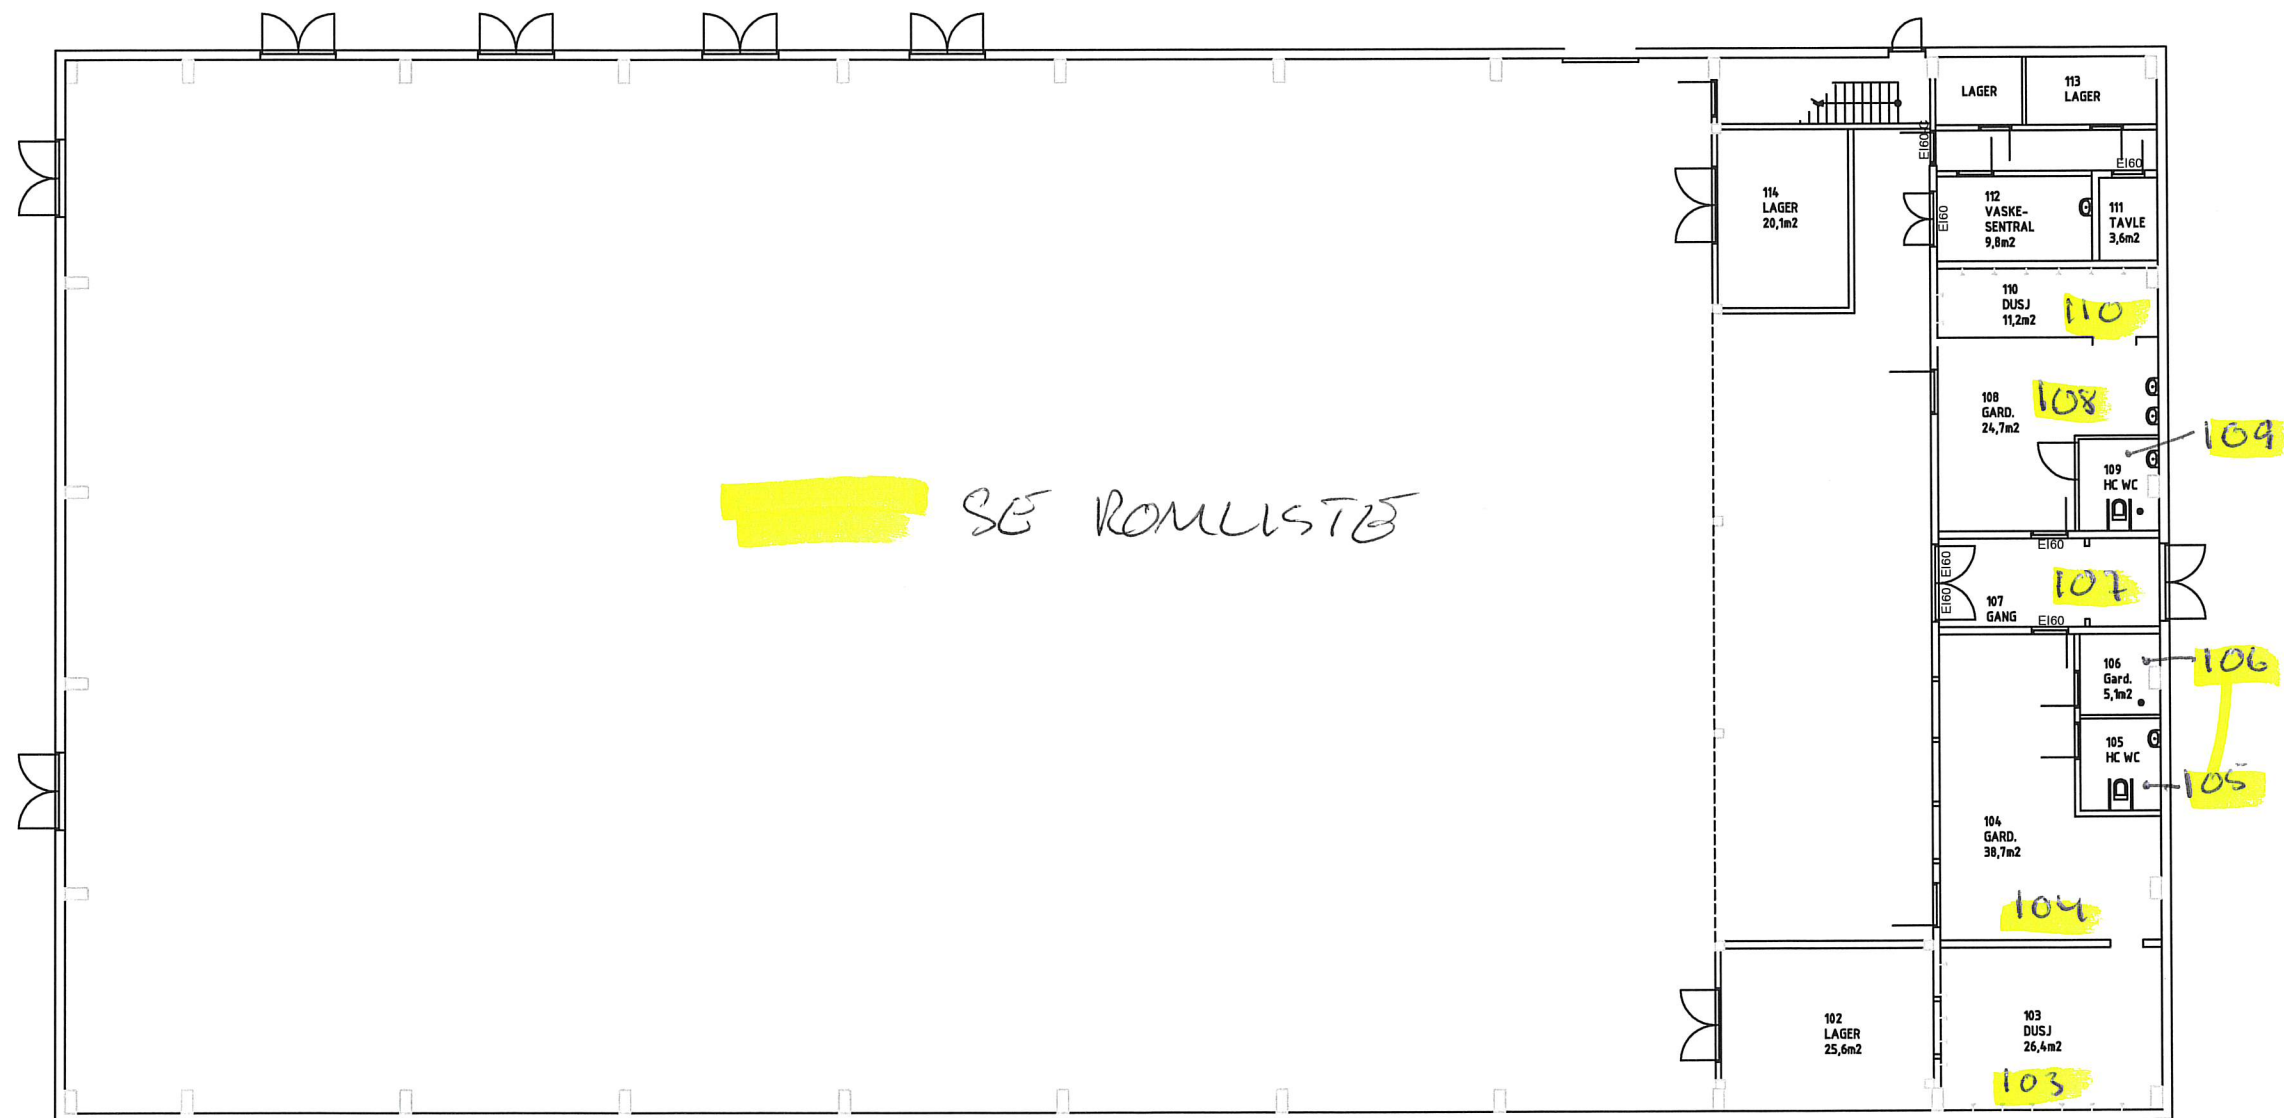

TEGNFORKLARING:

BRANNCHELLEVEGG EI 30

1

HÅNDSLUKKINGSAPPARAT

2

BRANNSLANGE

3

MANUELL MELDER

4

RØYKDETEKTOR

5

ALARMKLOKKE

6

LAMPE / BLITS

7

DØRHOLDEMAGNET

8

BRANNALARMSENTRAL

9

NØKKELSAFE

10

MARKERINGSLYS

11

ANTIPANIKKBELYSNING

12

LEDELYS

13

PANIKKBESLAG

14

UTGANG

15

NØDUTGANG

16

ADKOMST FOR BRANNVESENET

17

ANGREPSVEI FOR BRANNVESENET

18

RØMNINGSG- VEI / KORRIDOR

19

RØMNINGSTRAPP / TRAPPEROM

20

FLUKTVEI

21

BRANNKUM/HYDRANT

TEGN.NR

Br20-101

—

O.NR

15173

PROSJEKT

KRISTIANSAND KOMMUNE

ODDERØYA IDRETTSHALL

GNR:

BNR:

fase

SOM BYGET

type

BRANNTEGNING

data

11.11.2015

mål

1:100 (A1)

fil

15173-8100 - SOM BYGET.DWG

sign

BEH ktrJ JRJ

Areal: 1689m²

Risikoklasse: 5

Brannklasse: 1

Børing: R30

TEGN.NR

Br20-101

—

TEGN.NR

PLAN 1. ETASJE

S

Dagfin Skaar AS

Rådgivende ing. MRIF

TLF 38 14 45 25-FAX 38 14 45 29

www.dagfinskaar.no

RIF