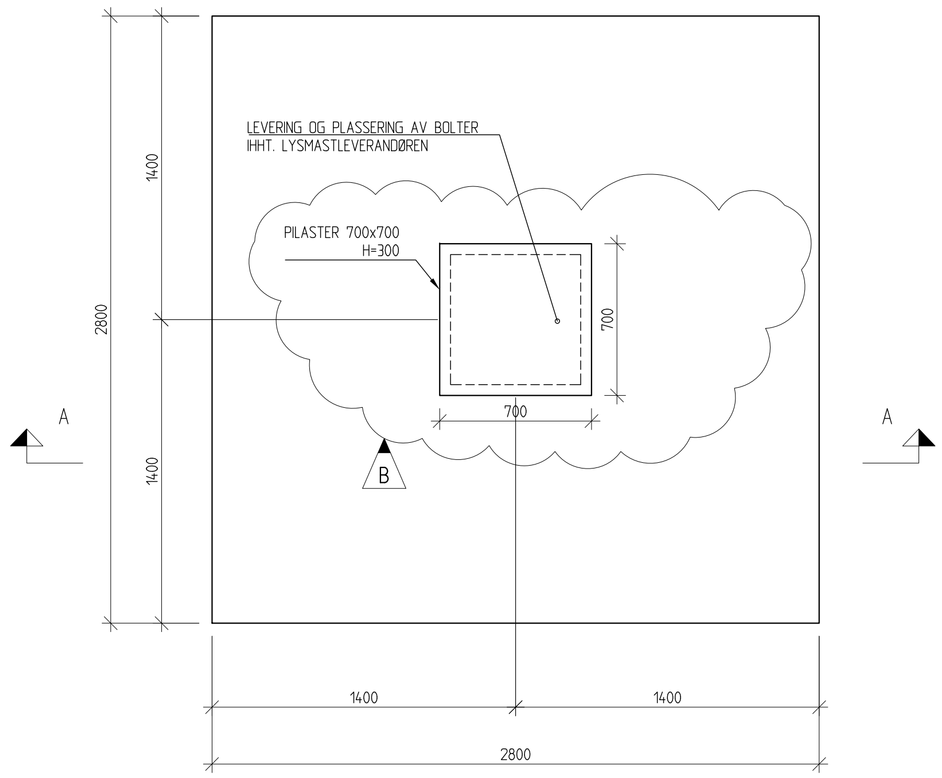

PLAN
120

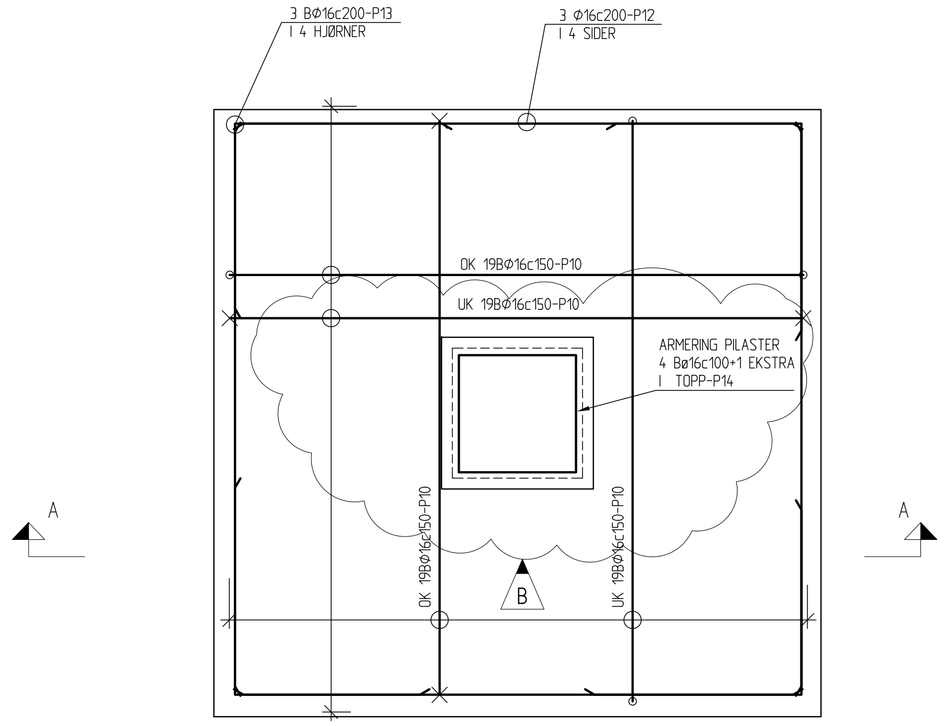

PLAN, ARMERING
120

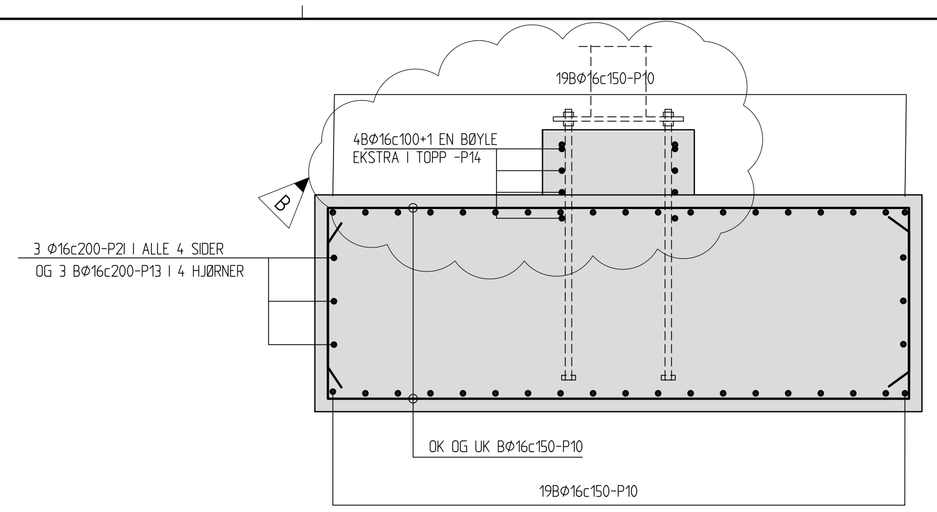

SNITT A-A, ARMERING
120

BEMERKNINGER

BETONGKONSTRUKSJONER			
FASTHETSKLASSER		OVERDEKNING HOVEDARMERING	
Alle konstruksjoner	B35	80 mm +- 10 mm	
BESTANDIGHETSKLASSER		OVERDEKNING MONTERINGSARMERING	
Bestandighetsklasse Sement Silikainnhold Luftinnhold	MF45 5% +-1,5%	65 mm +- 5 mm	
KLORIDKLASSER		KONTROLLKLASSE FOR UTFØRELSE	
Alle konstruksjoner	Cl 0,1	Alle konstruksjoner	Utvidet
TOLERANSEKLASSE			
Alle konstruksjoner	D (NS3420)		

BESTEMMELSER:

GENERELT:

1. BETONGKONSTRUKSJONER, SE EGEN TABELL
2. ARMERING: B500C
3. OMFAR: 50xø
4. ALLE SYNLIGE BETONGHJØRNER AVFASES MED TREKANTLEKT 25x25mm
5. DIMENSJONERENDE LEVETID: 50 ÅR
6. ANTALL FUNDAMENTER: 11 STK
7. FOR PLASSERING, KFR. BYGGELEDER :
8. HENVISNINGER:

   BØYELISTER s. 1

DET SKAL FOR ALLE FUNDAMENTENE GRAVES NED TIL SANDIGE MASSER EL. BEDRE, EVT. FAST GRUNN.
GRUNNFORHOLDENE SKAL SJEKKES OPP MOT DEN GEOTEKNISKE RAPPORTEN.

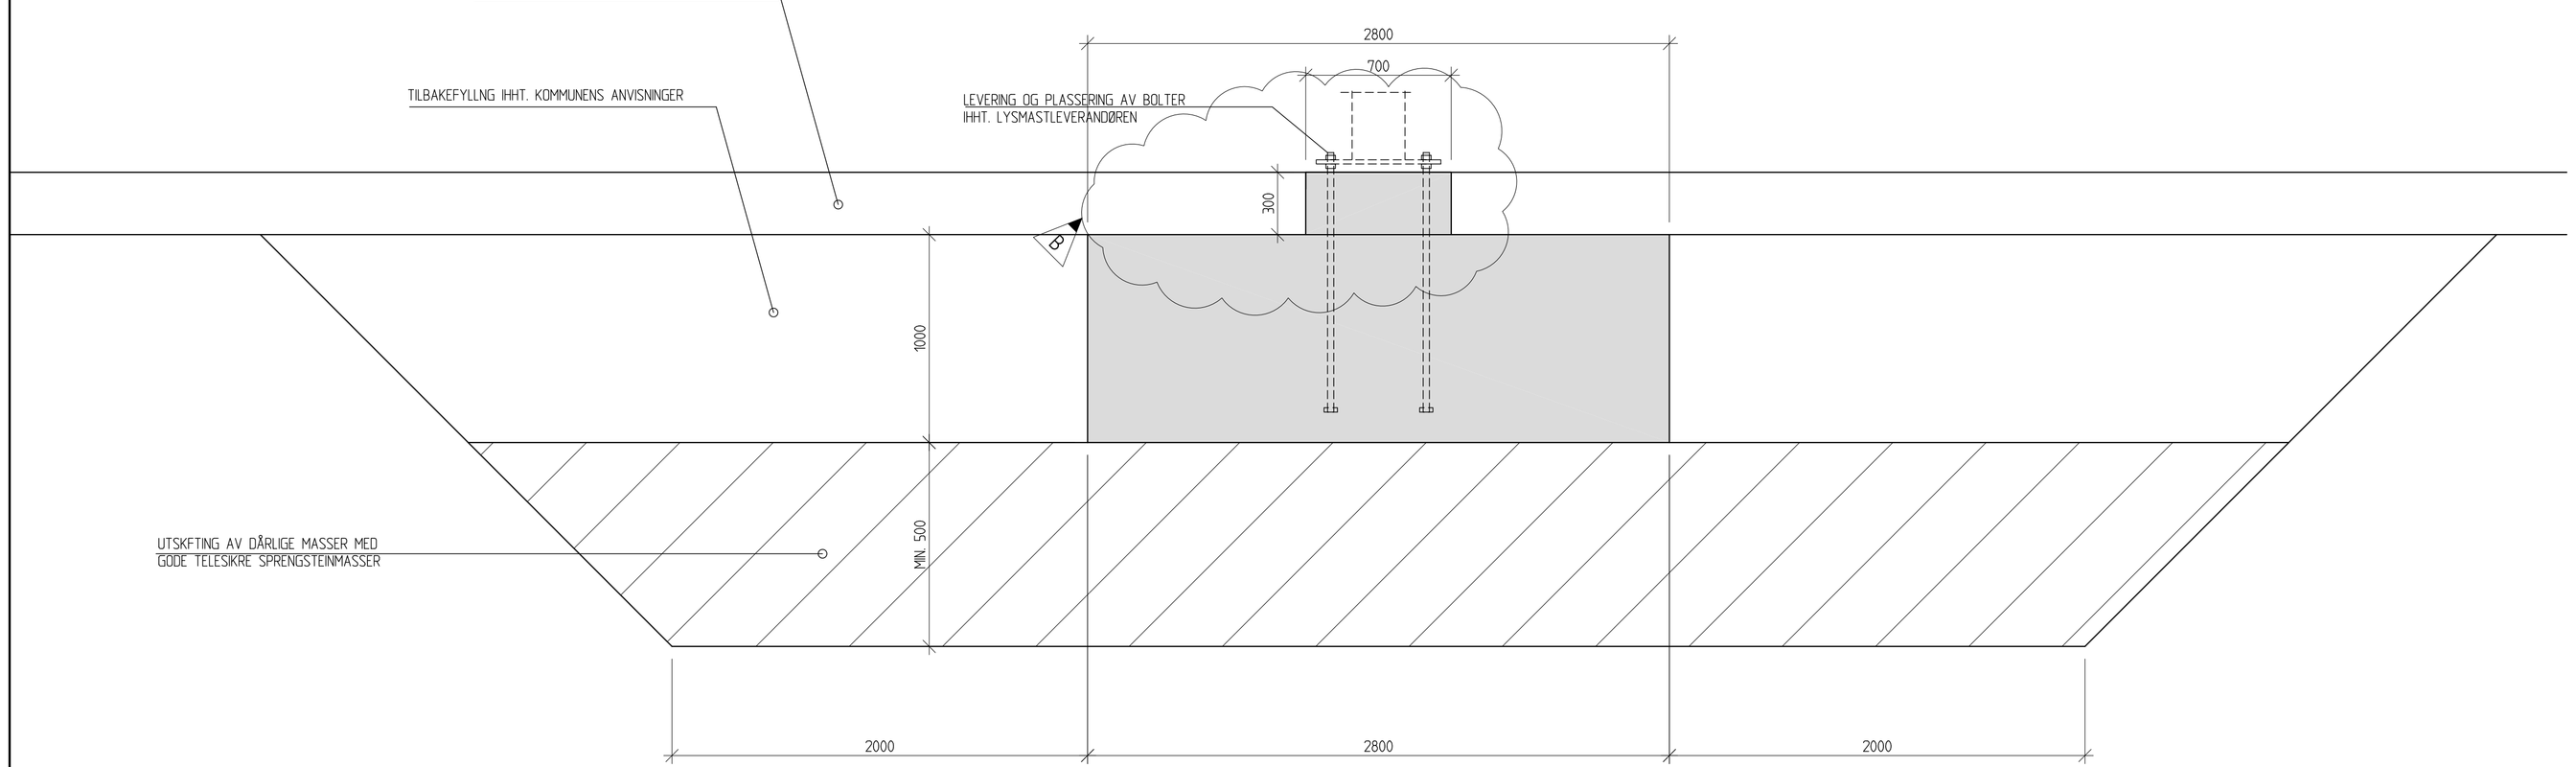

SNITT A-A
120

Rev.	Revideringen gjelder	Tegn.	Kontr.	Sign.	Dato.
B	PILASTER	TR	TW	TW	06.08.13
A	ARBEIDSTEGNING	TI	TR	TR	13.05.13

STAVANGER KOMMUNE

Kon./Tegn: TI
Kontr.:
Fil. navn:

HINNA KGB OG SIF 2 - BELYSNING
LYSMASTER
FUNDAMENTER
FORM OG ARMERING

Dato: 06.05.13
Målt: 1:10
Sak nr.: 13-019

PROCON
RÅDGIVENDE INGENIØRER MRIF
SVERDRUPSGT. 23 - 4007 STAVANGER
TEL 51 56 90 90 - FAX 51 56 90 91

Tegn. nr: K10
Rev.: B