


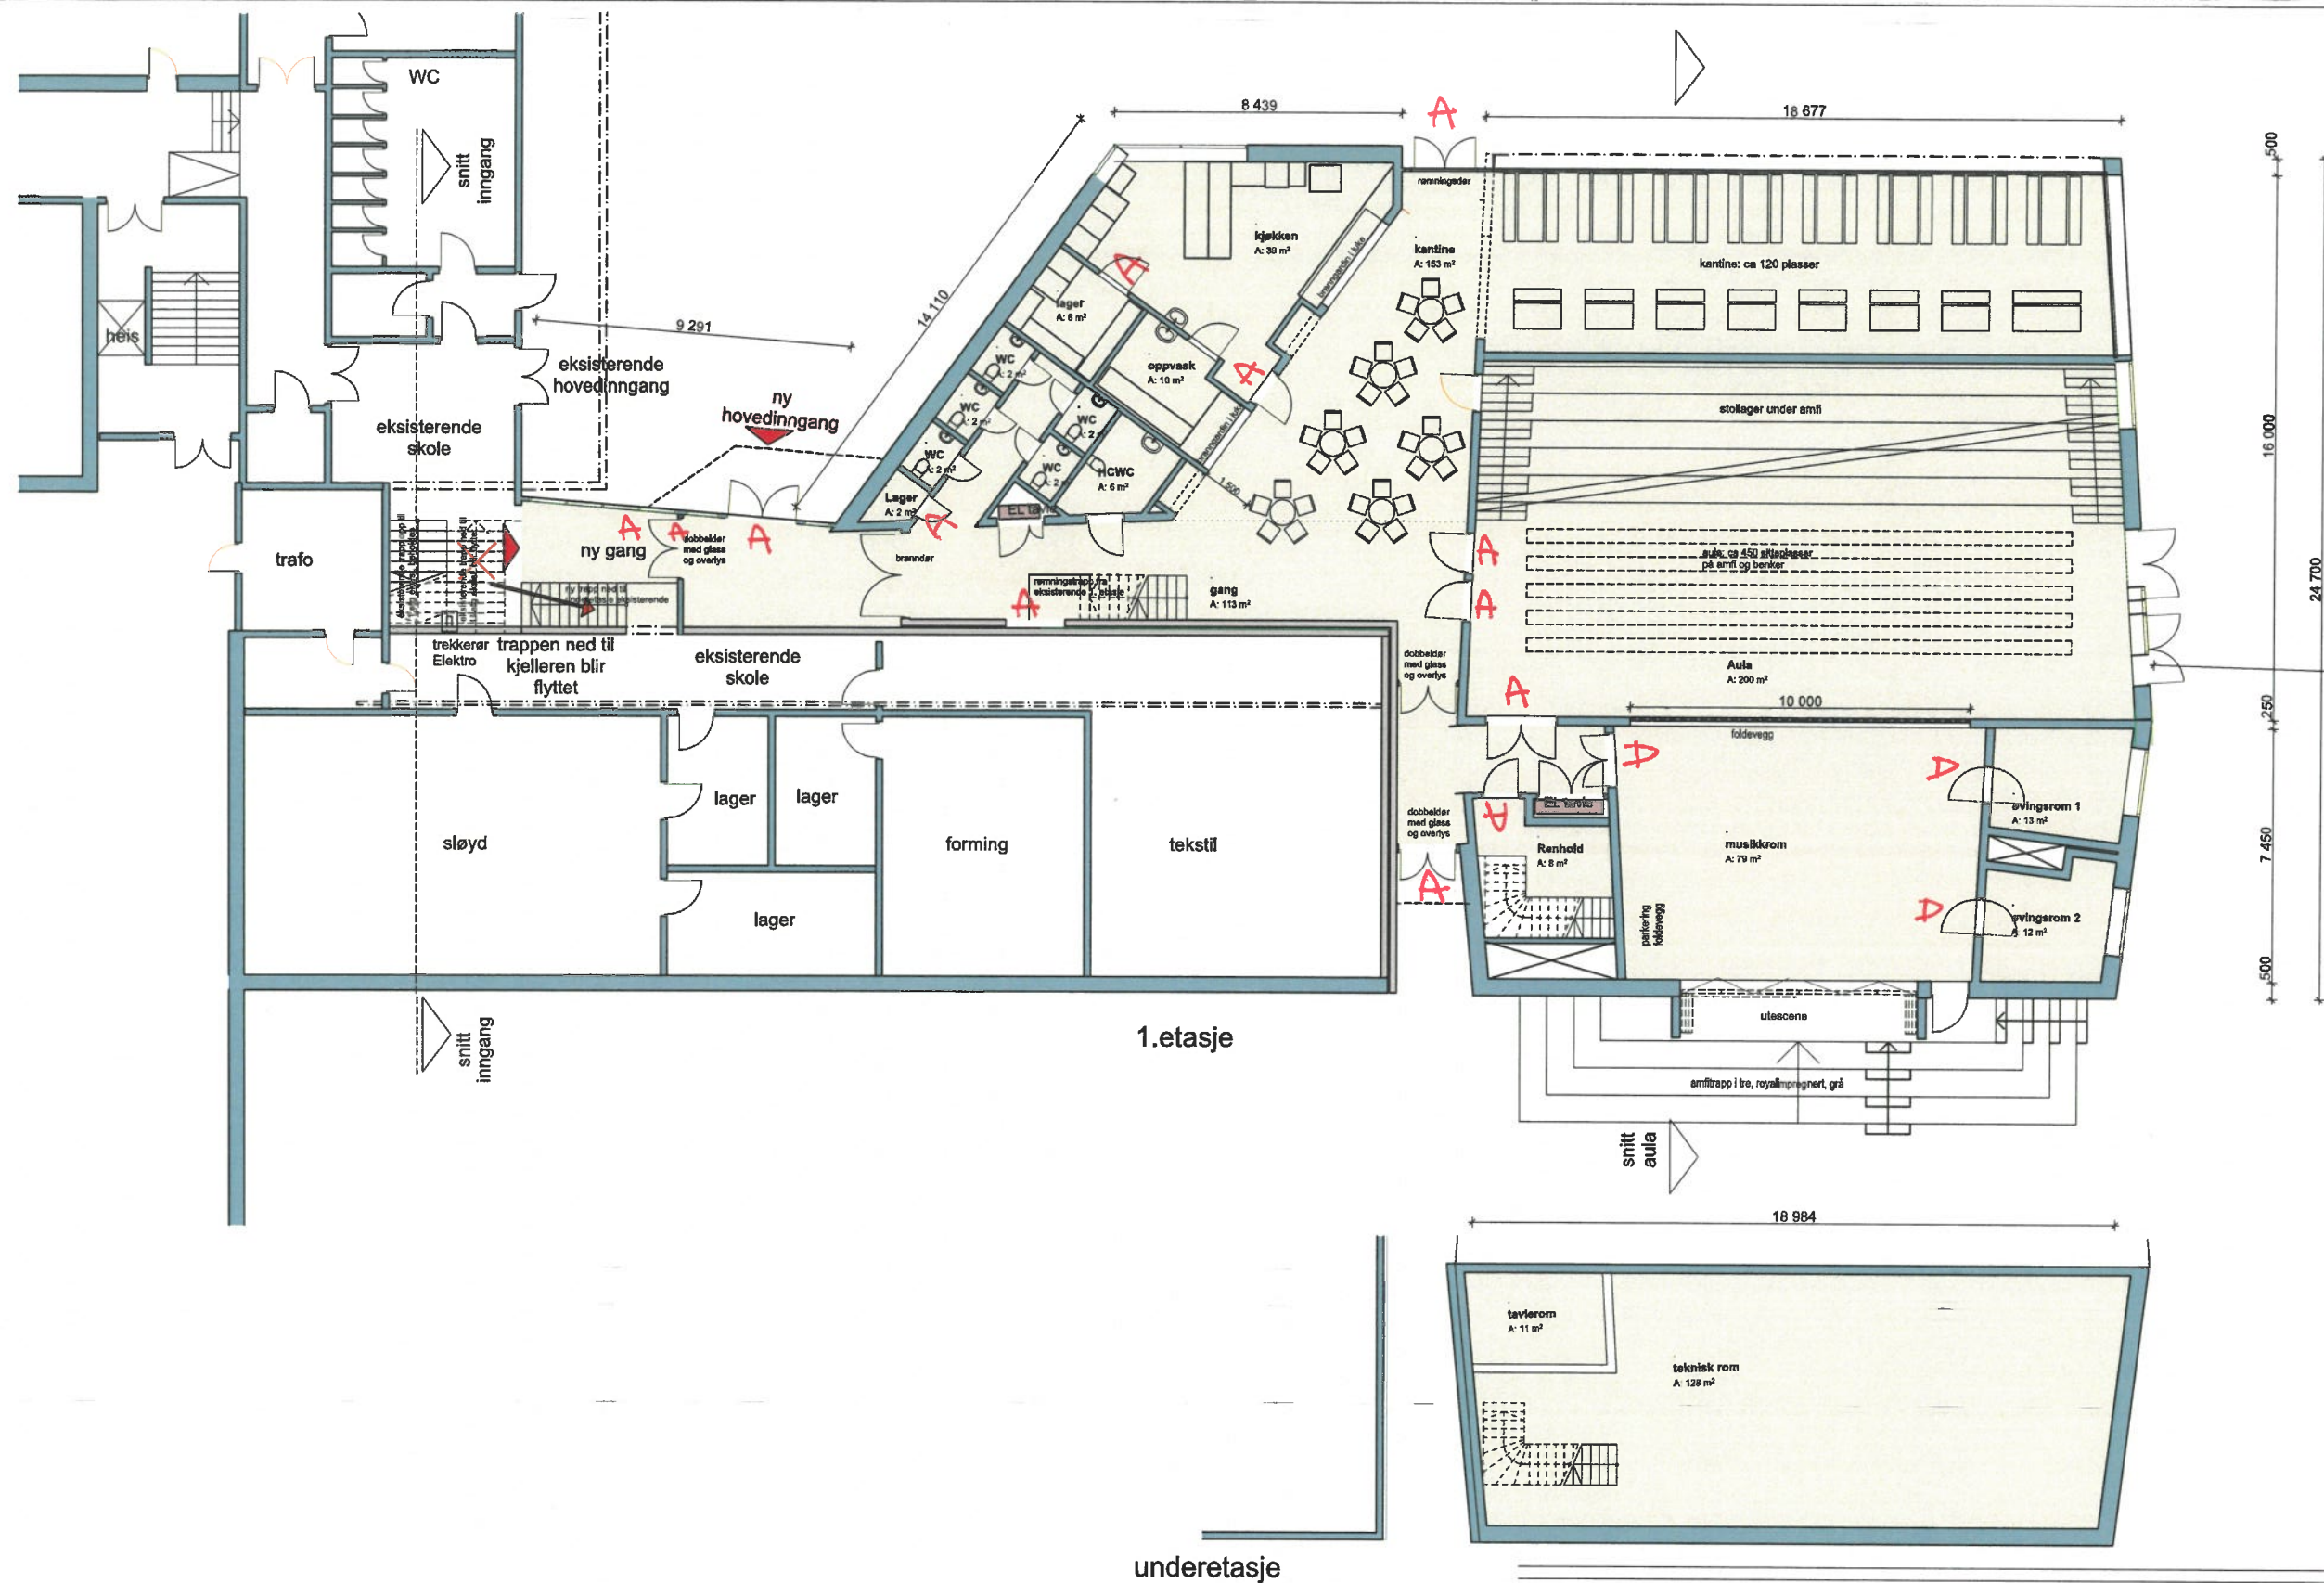

Planer 1:100
1.etasje

LINK ARKITEKTUR

Team Stavanger
Kvitsøygaten 10
4014 Stavanger

Telefon: +47 51 60 16 70
E-post: stavanger@linkarkitektur.no
Org.nr.: 975999726

underetasje

Kleppe Skole tilbygg

Tegn.nr

Indeks

A.301

Mål: 1:200 Dato: Tegn.: Kontr.: Godkj.: Ansv.: #Contact Full Name Rev.dato: