


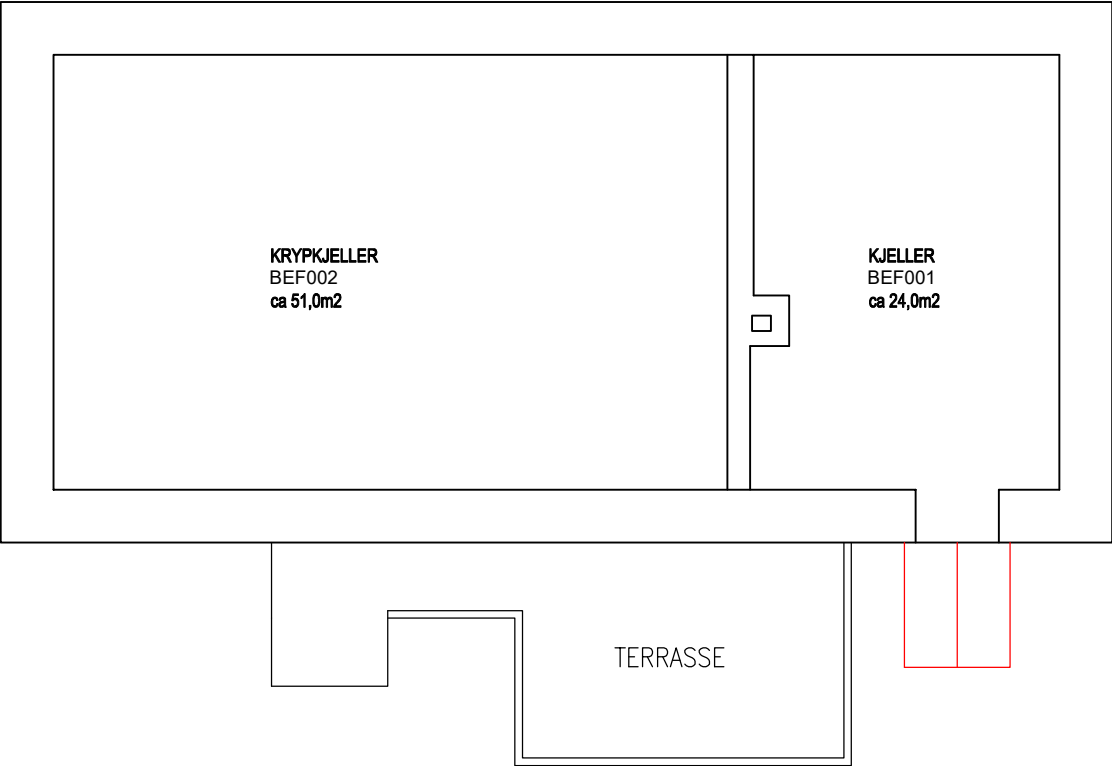


UNDER ARBEID
21.01.2019

METER



0 1 2 3

Mål må kontrolleres på stedet

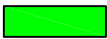

GJENBRUK



NYE FORHOLD



RIV / FLYTT

4304 LANDSTADSGATE 5

SKISSE

KJELLERPLAN

FORVALTNING OG UTVIKLING

M 1:100 A3ark

02