



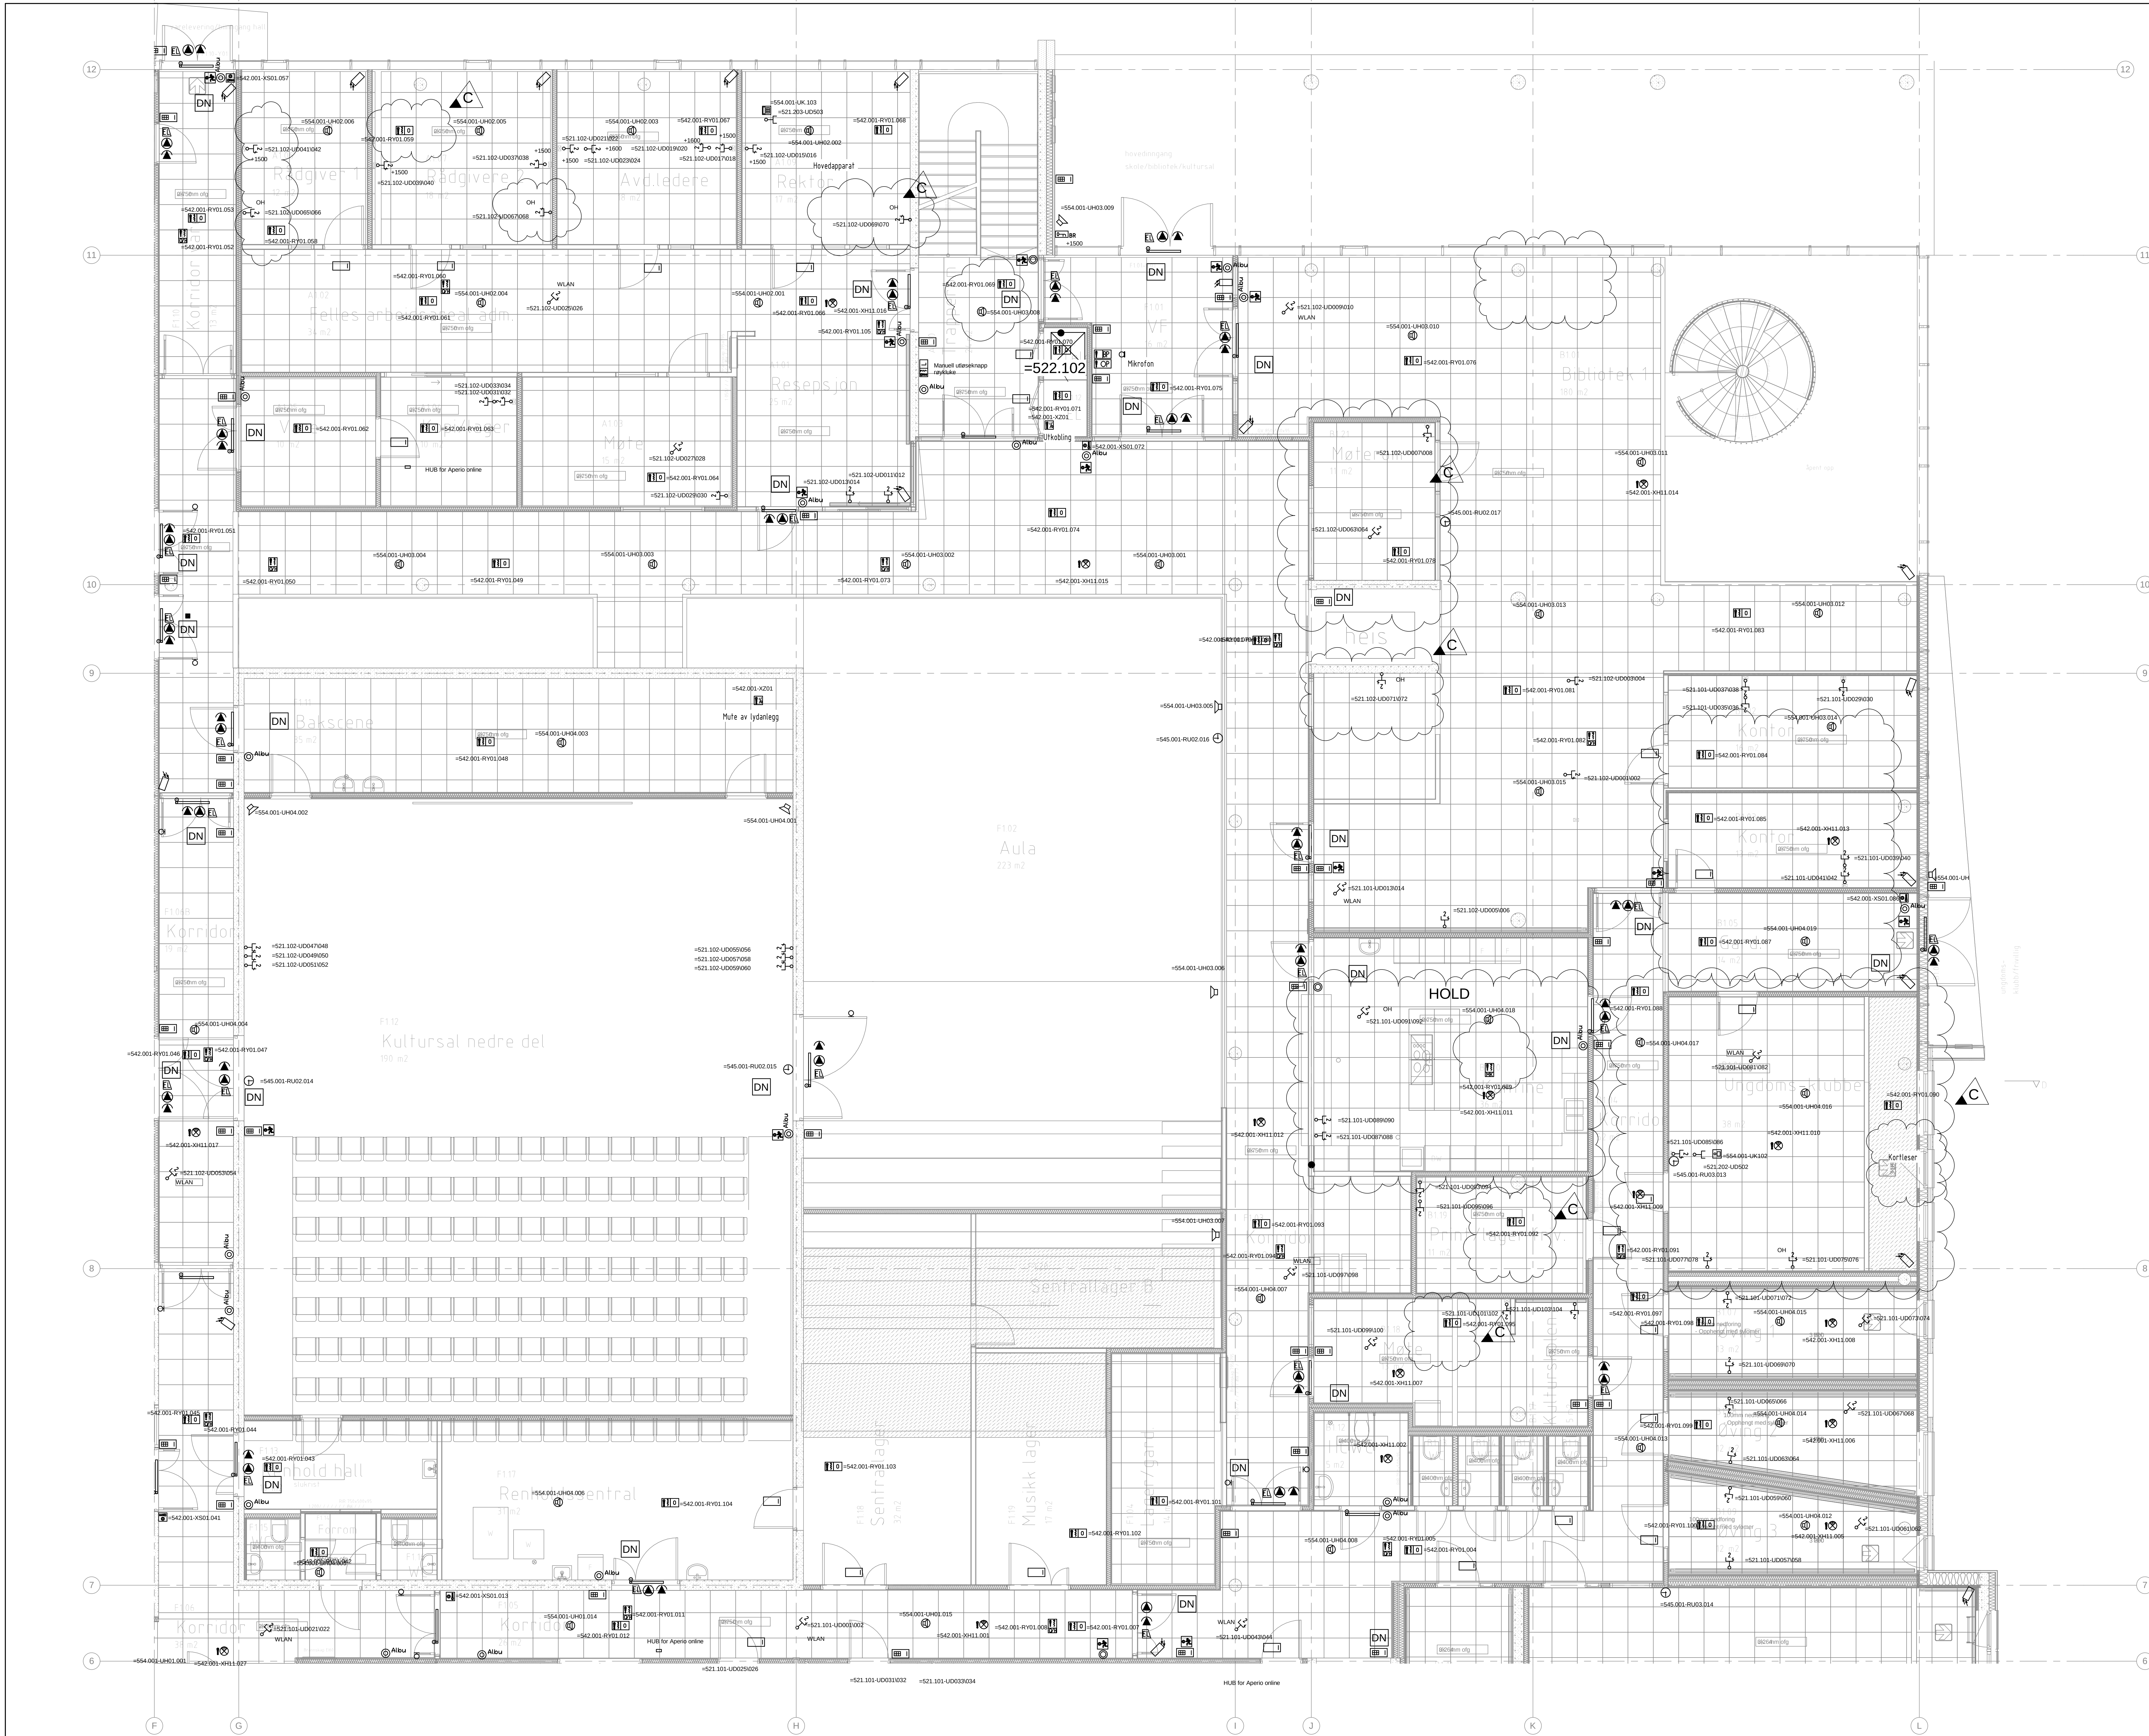

Symbol	Produktkode	Beskrivelse
	RV010T	Brannalarm Optisk røykdetektor
	RV018T	Brannalarm Optisk røykdetektor
	RV022T	Brannalarm Optisk Røykdetektor OH
	RV025T	Brannalarm Multisensor detektor
	RV027T	Brannalarm Aspirasjonsdetektor
	OS002T	Brannsensort
	RV009T	Brannalarm Varmedetektor
	OS007T	Brannsensort
	OS014T	Brannalarm Berøringspanel
	OS018T	Brannalarm Orienteringsplan
	OS016T	Nettskifte for Brannvesen
	OS017T	Brannalarm Alarm Sender
	OS008T	Serial Intercom
	OS006T	Brannalarmcentral
	OS013T	Brannalarm Kontrollehet sprinkel
	QD003T	Brannalarm Berøringspanel
	XS008T	Brannalarm Manuell medler
	XS009T	Manuell Røykalkulator
	X2001T	Brannalarm adresseløst
	OS002T	Brannalarm Alarmlys
	OS007T	Telekassa central
	UD001T005T	Tele Data dobbel uttak innvend / gulv
	UD002T004T	Tele Data uttak påvegg / inn / gulv
	UD007T	Tele Data dobbel uttak i tak-WLAN
	KM003T	Antenne
	UH001T	Hornhøyttaler
	UH002T	Hayttaler innfelt
	UH003T	Hayttaler 2-veis innfelt korridor
	UH004T	Intercom equipment
	UH001T	Uttak HDMI, VGA og minipack
	RB001T	Passiv IR detektor
	RC005T	Magnetstrømslås
	RK002T	Kortleser med tastatur
	RK002T	Kortleser offline på dempe
	XS004T	Låseskiltet
	XS006T	Magnetstyrt dørlås
	XS007T	Hæddelner KAC
	XS008T	Uppassingsknapp
	XS008T	Alarmljus

TEGN NR: E-01-02-03	OPPROR NR: 50500002	REV: C
TYPE TEGN: Plan 1. Telesentral del C	MÅL: 1:50	


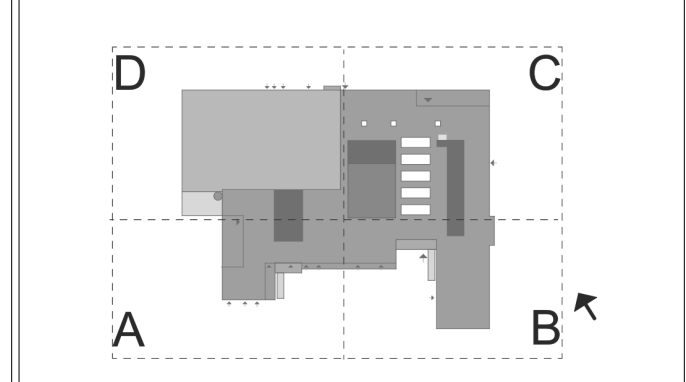

BYGGERE			
PROSJEKT: Skaun Ungdomsskole midtrethall og kultursal			
ENTREPRENØR: VEIDEKKE ENTREPRENØR			
RE: SWECO			
PAGE: Detaljprosjektering			
TYPE TEGN: Plan 1. Telesentral del C			
TEGN NR: E-01-02-03			
OPPROR NR: 50500002			
REV: C			
MÅL: 1:50			
INDEX: C			