


110-14


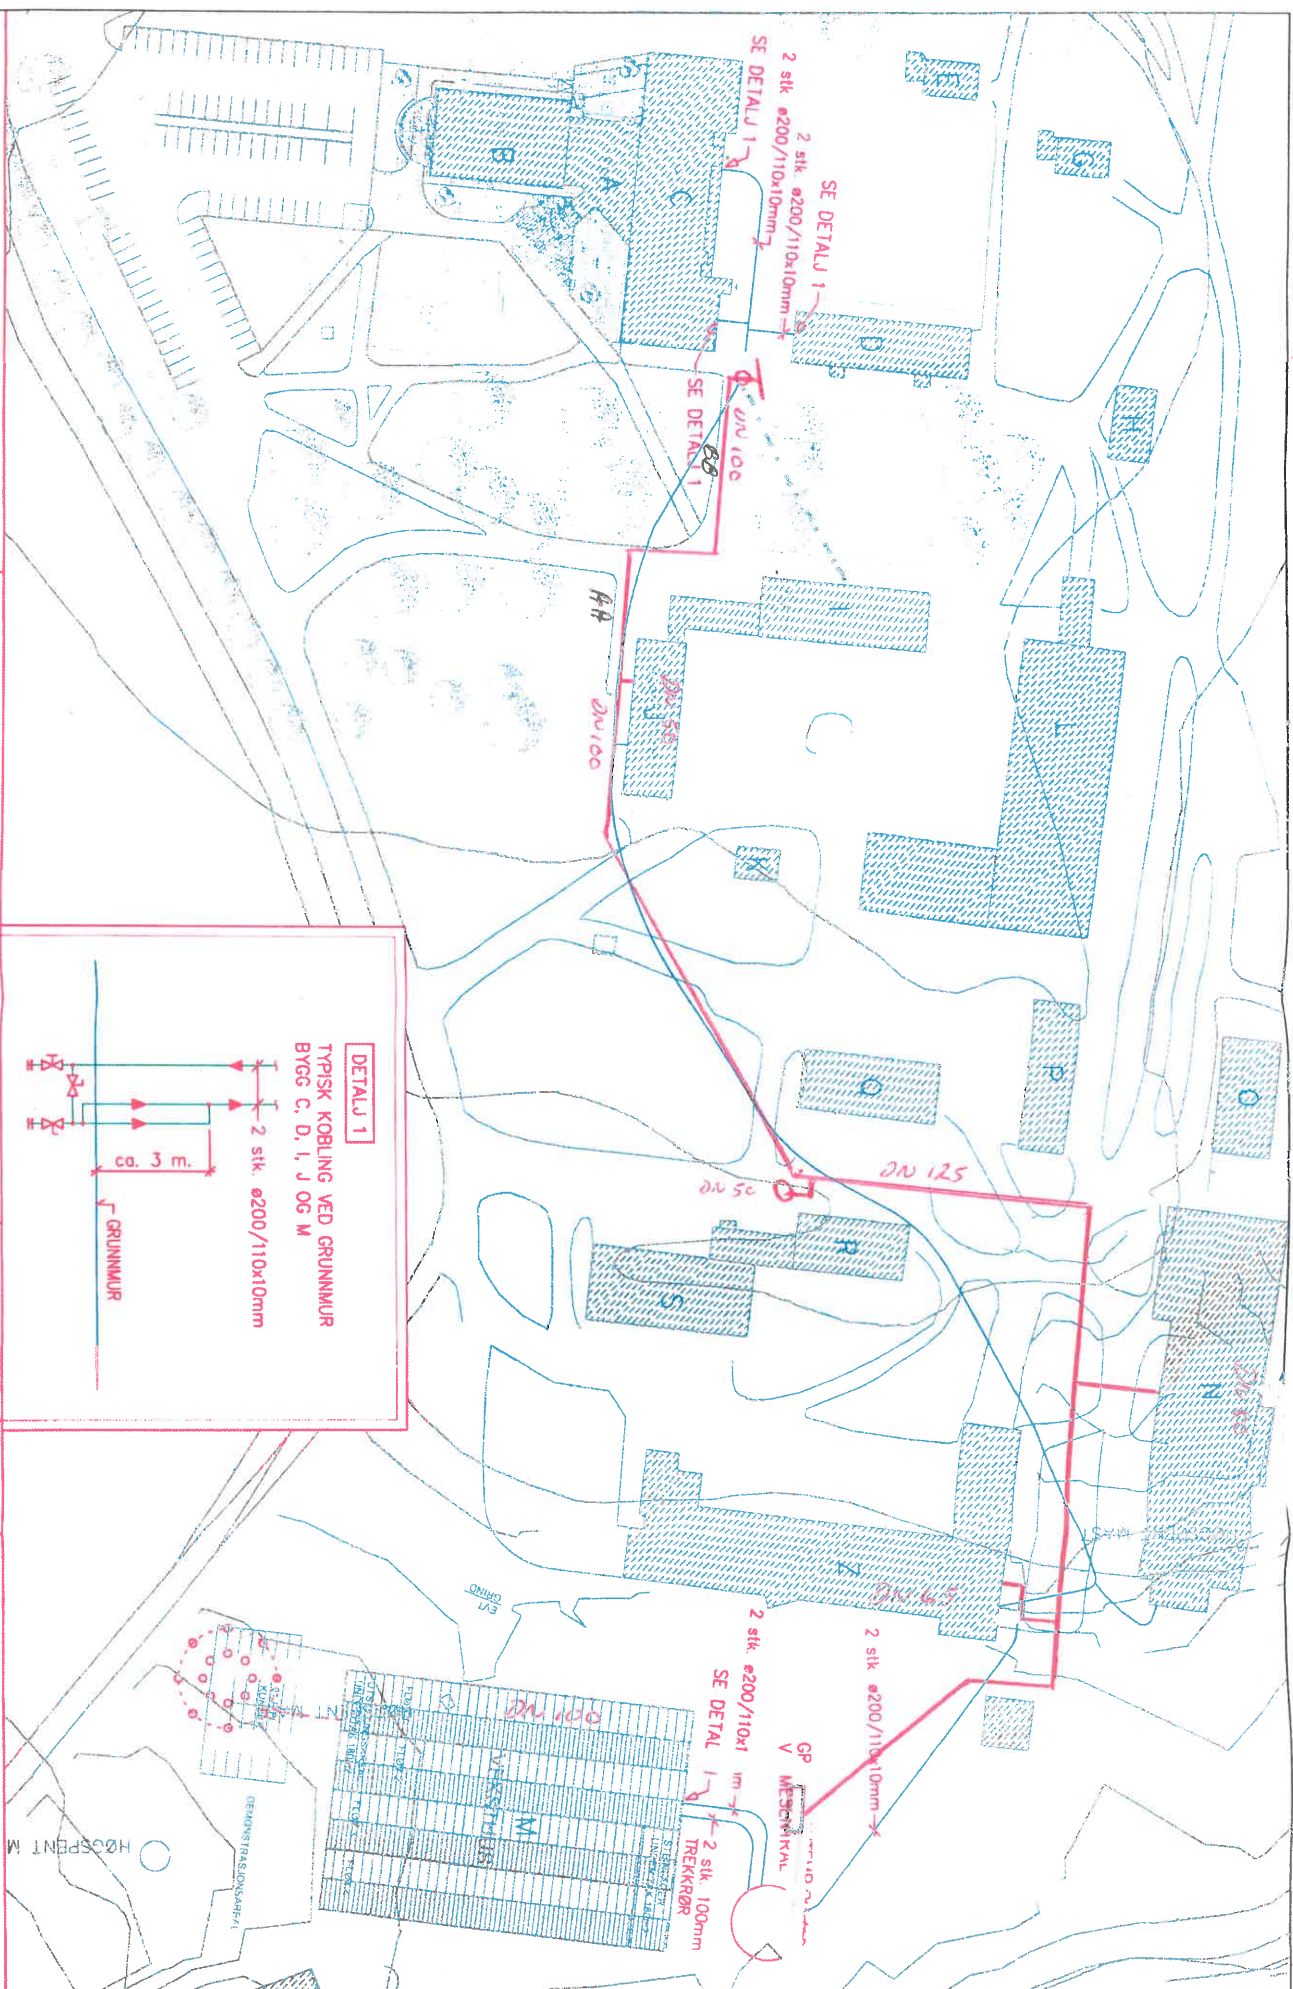

REV 2 26/6-14



Prosjekt: 1341
Prosjekt: Møre landbruksskole
Nord-Trøndelag Fylkeskommune

Status: Totalentreprise
ProsjektIdel: Nærvarmeanlegg
Situasjonsplan

Date: 13.06.13
M.stokk: 1:1000 (A3)
Tegn.nr.: 1341-100

Topic: EA
Rev.: 1

