


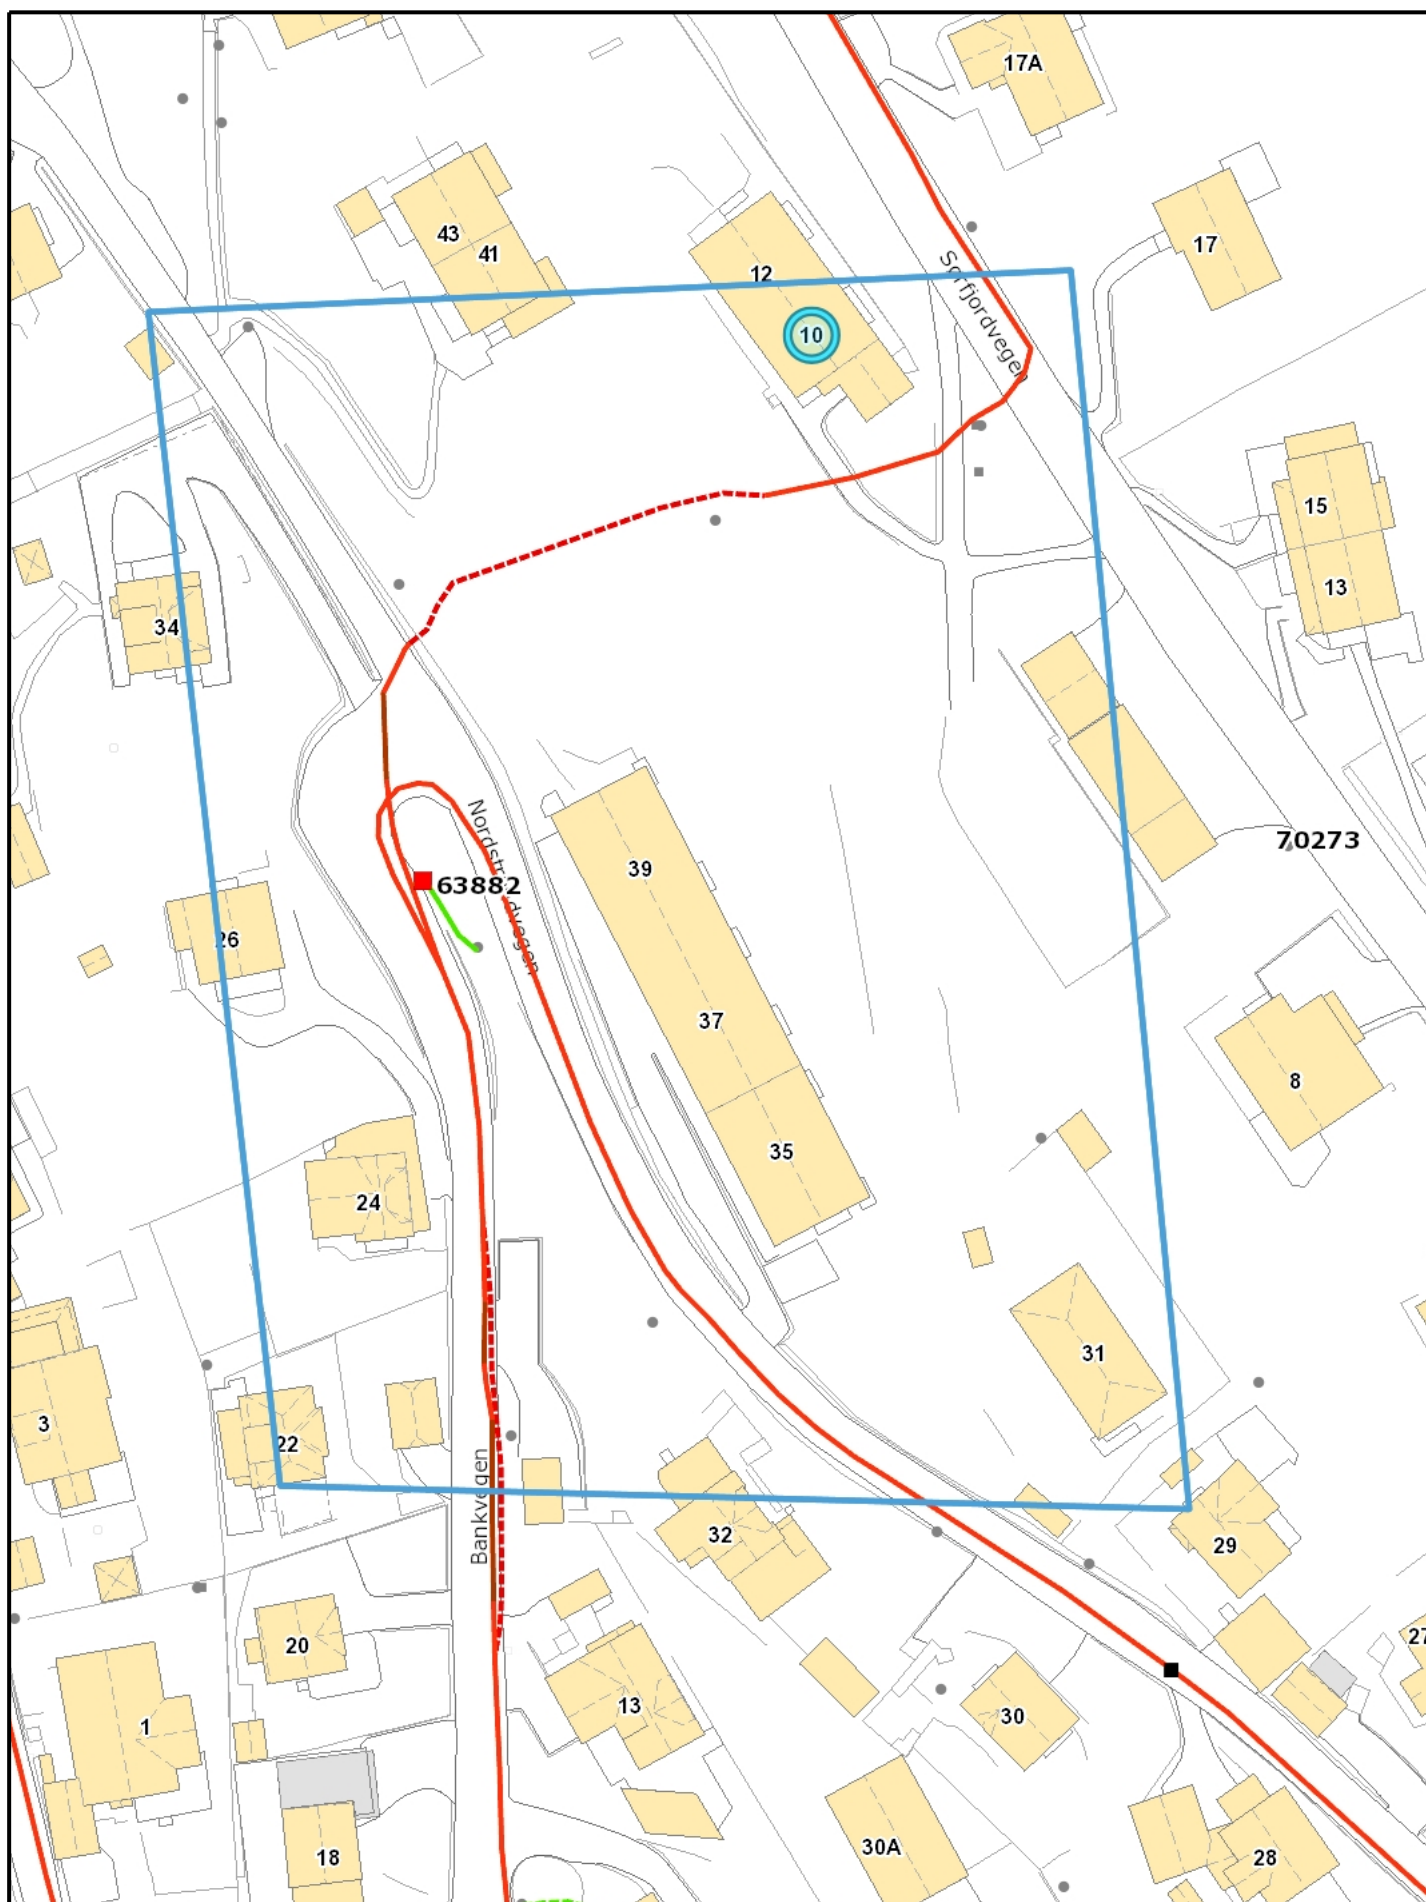

BKK
Gravemelding
T: 99 59 82 17

Målestokk:
1: 750

Utskriftsdato:
08.01.2018
Gyldig 1 mnd.

Oversiktskart. Bruk detaljkart ved graving

Gravemelding nummer:

41819

