Prinsipp fordelerskap gulvvarme.

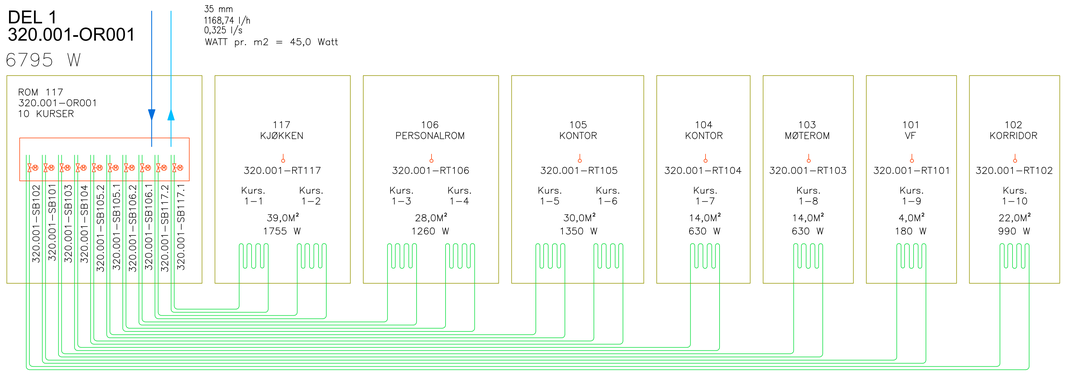

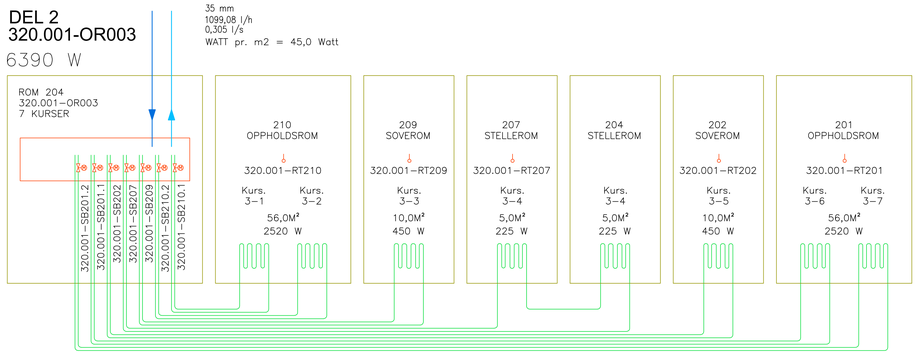

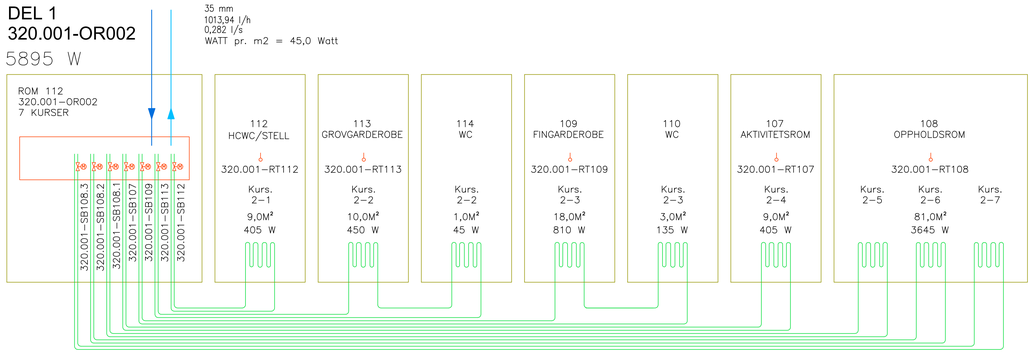

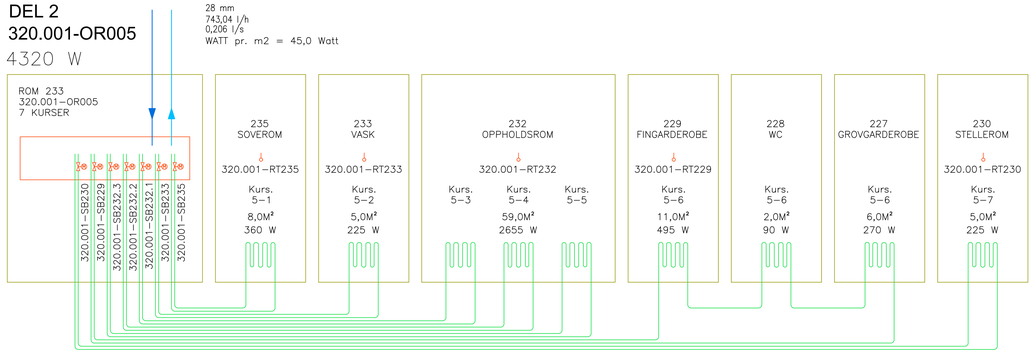

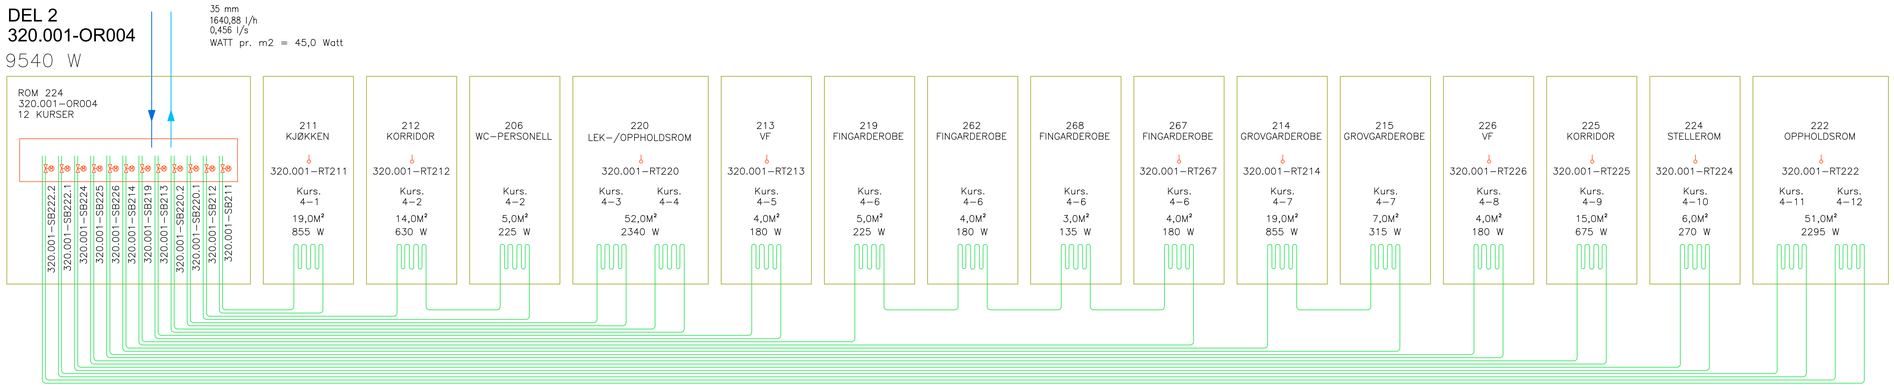

Rev.	Rev. gjelder	Dato:
E	AS BUILT	23.08.2016
D	KORRIGERT FØLERNR -RT267	28.10.2015
C	ROM 216 - 320.001-RT216	25.09.2015
B	ENDRET ROMNUMMER DEL 2	23.07.2015
A	ARBEIDSTEGNING	03.03.2015

Prinsipp for gulvarme
320-Varmeanlegg

RIV-855-785-70-811-E

Dato:	22.10.14	Tegn. av:	JF
Målest:		Kontroll	AT

Prosjekterende:

Prosjekteringsgruppen:

- ARK.
- RIB.
- RIE.
- RIV.

Kongsgrend 10
7462 Trondheim
Tlf. 70 11 11 00

Rev.: AS BUILT

Tegningsnr.: | Målestok.: | Rev.:

Prosjekt: HOELSAND BARNEHAGE

Godkjent:

Kontroll prosjekt: Sign. | Kontroll

Dato:

Kontroll utførende: Sign. | Kontroll

Prosjektnr.:

Arkivsystem for prosjekterende/rev.:

Tegningstittel:

Tegningsnummer Nedmarsg.AS:

RIV-855-785-70-811-D