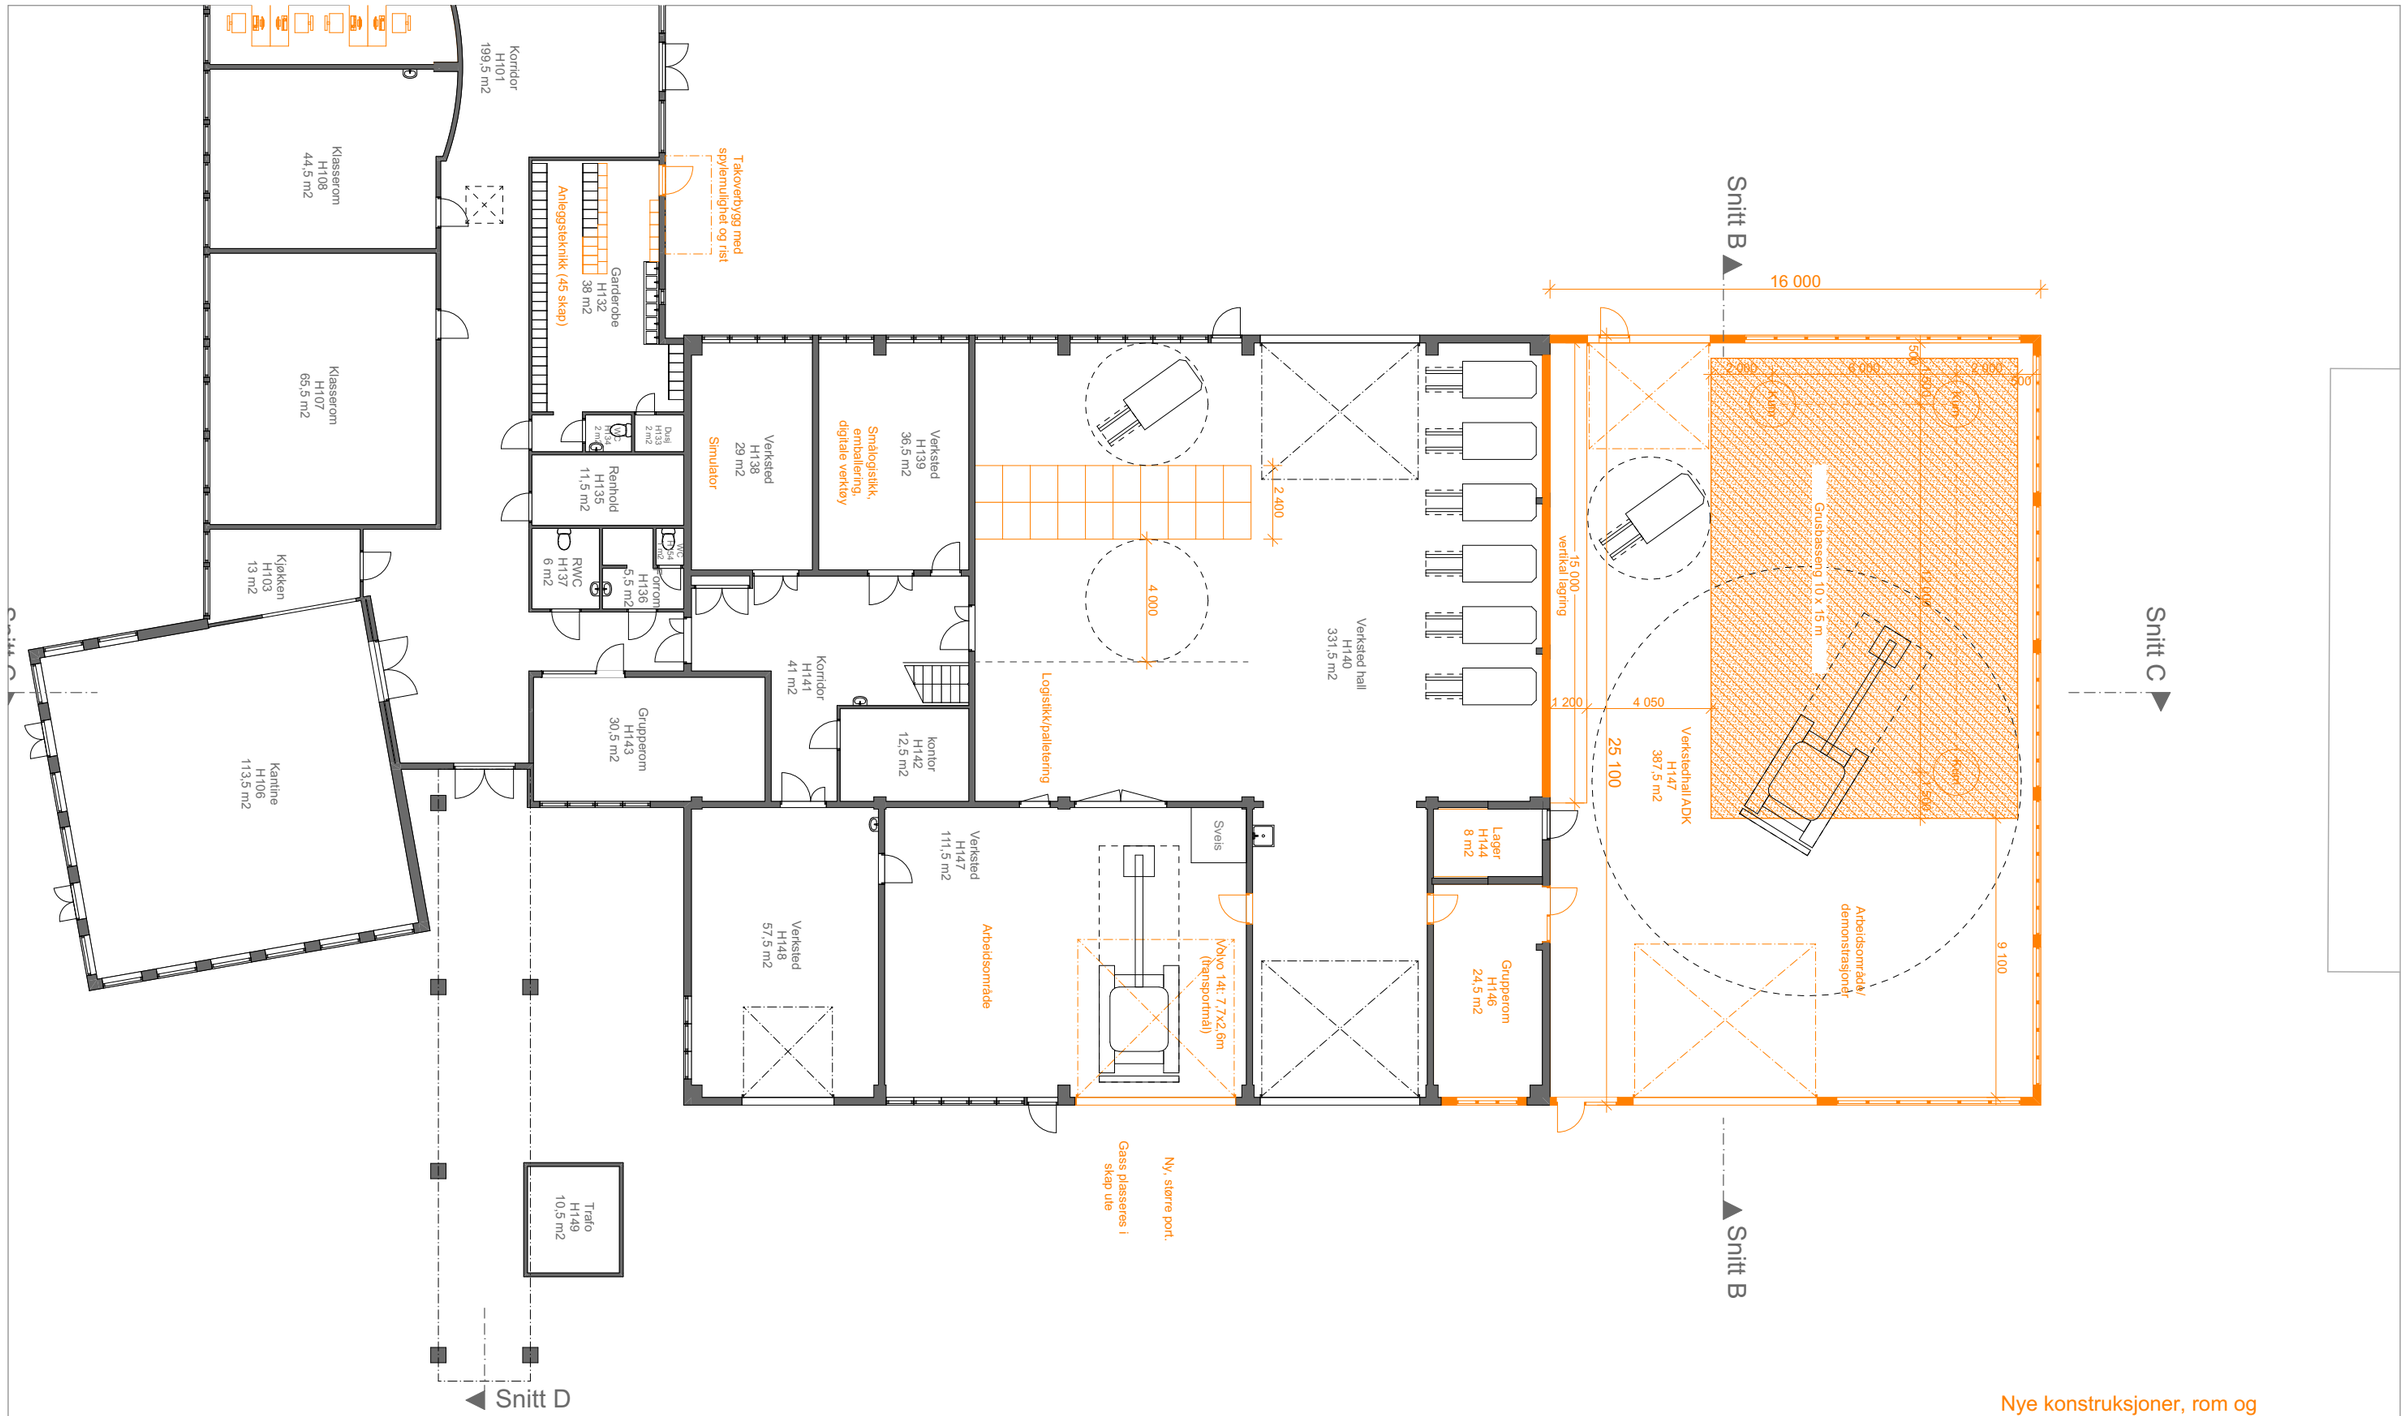


Nye konstruksjoner, rom og innredninger vises i oransje.

| BYGGHERRE: | OPPDRAGSNR: | GNR/BNR/FNR: | PROSJEKT: | FASE: | TEGN. NR: | TYPE TEGNING: | MÅL: | FORMAT: | DATO: |
|---|---|---|---|---|---|---|---|---|---|
| Trøndelag fylkeskommune | 19009 | 82/33/2-3 | **Ole Vig vgs - nytt verksted Sutterøy** | Foreløpig | A20-3 | **Planutsnitt verksted 1. Etasje** | 1:200 | A3 | 16.08.2019 |

HUS arkitekter AS
NORDRE GT. 10, 7011 Trondheim
TLF. 73 10 10 50 e-post: firmapost@husark.no