




1:250 Fasade Sør

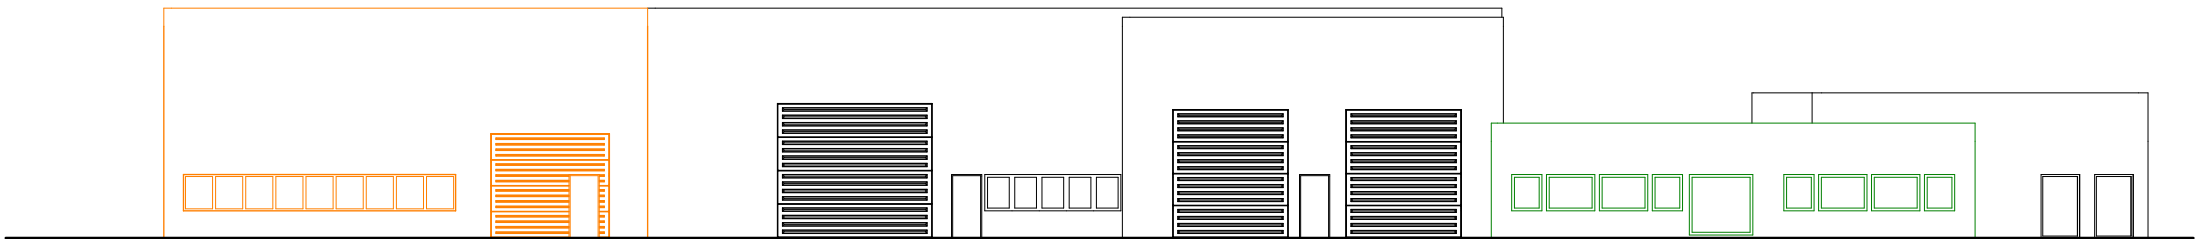

1:250 Fasade Nord

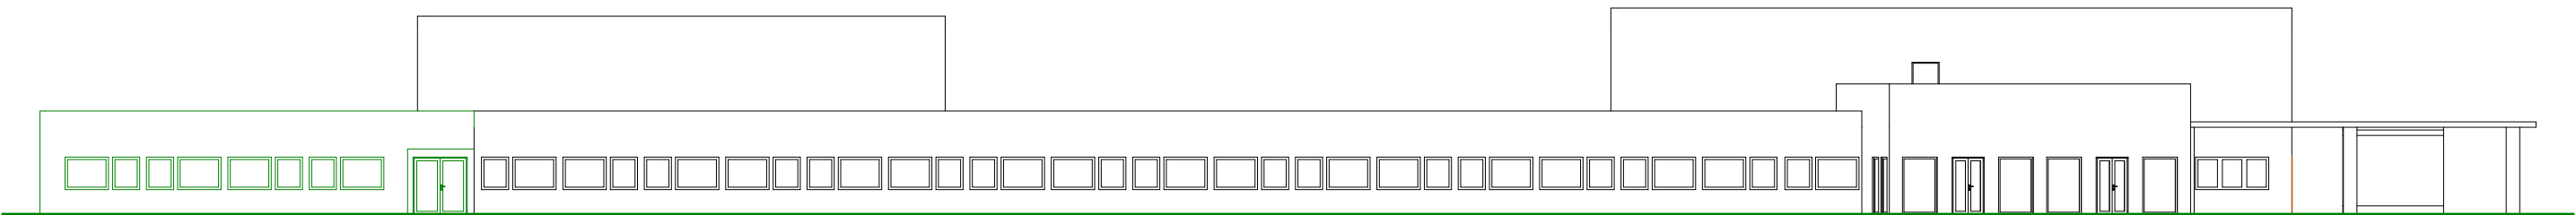

1:250 Fasade Vest

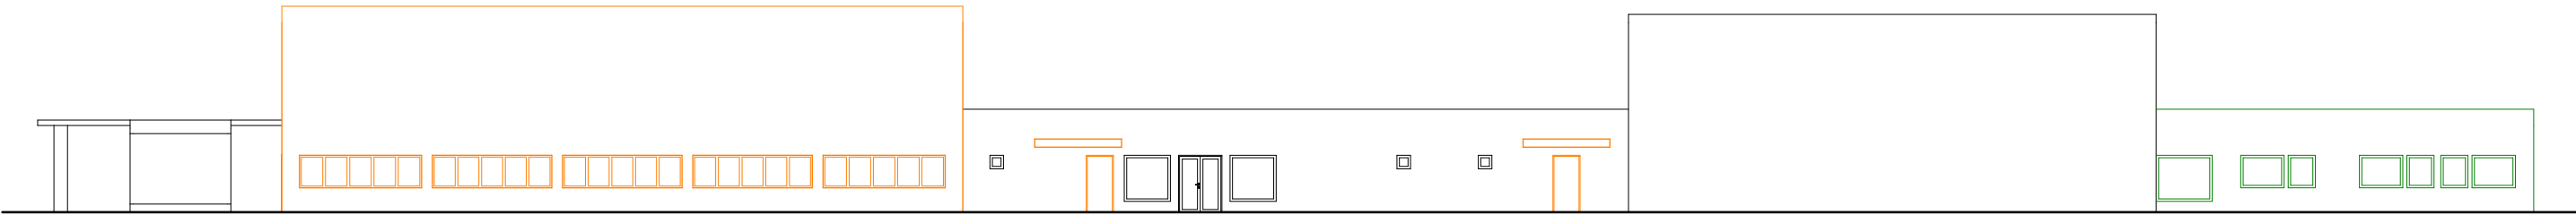

1:250 Fasade Øst

Nye konstruksjoner, rom og innredninger vises i oransje.

Nye konstruksjoner, rom og innredninger som inngår i opsjon vises i grønt.