


RI GGOMRADE / BYGGEPLASS.

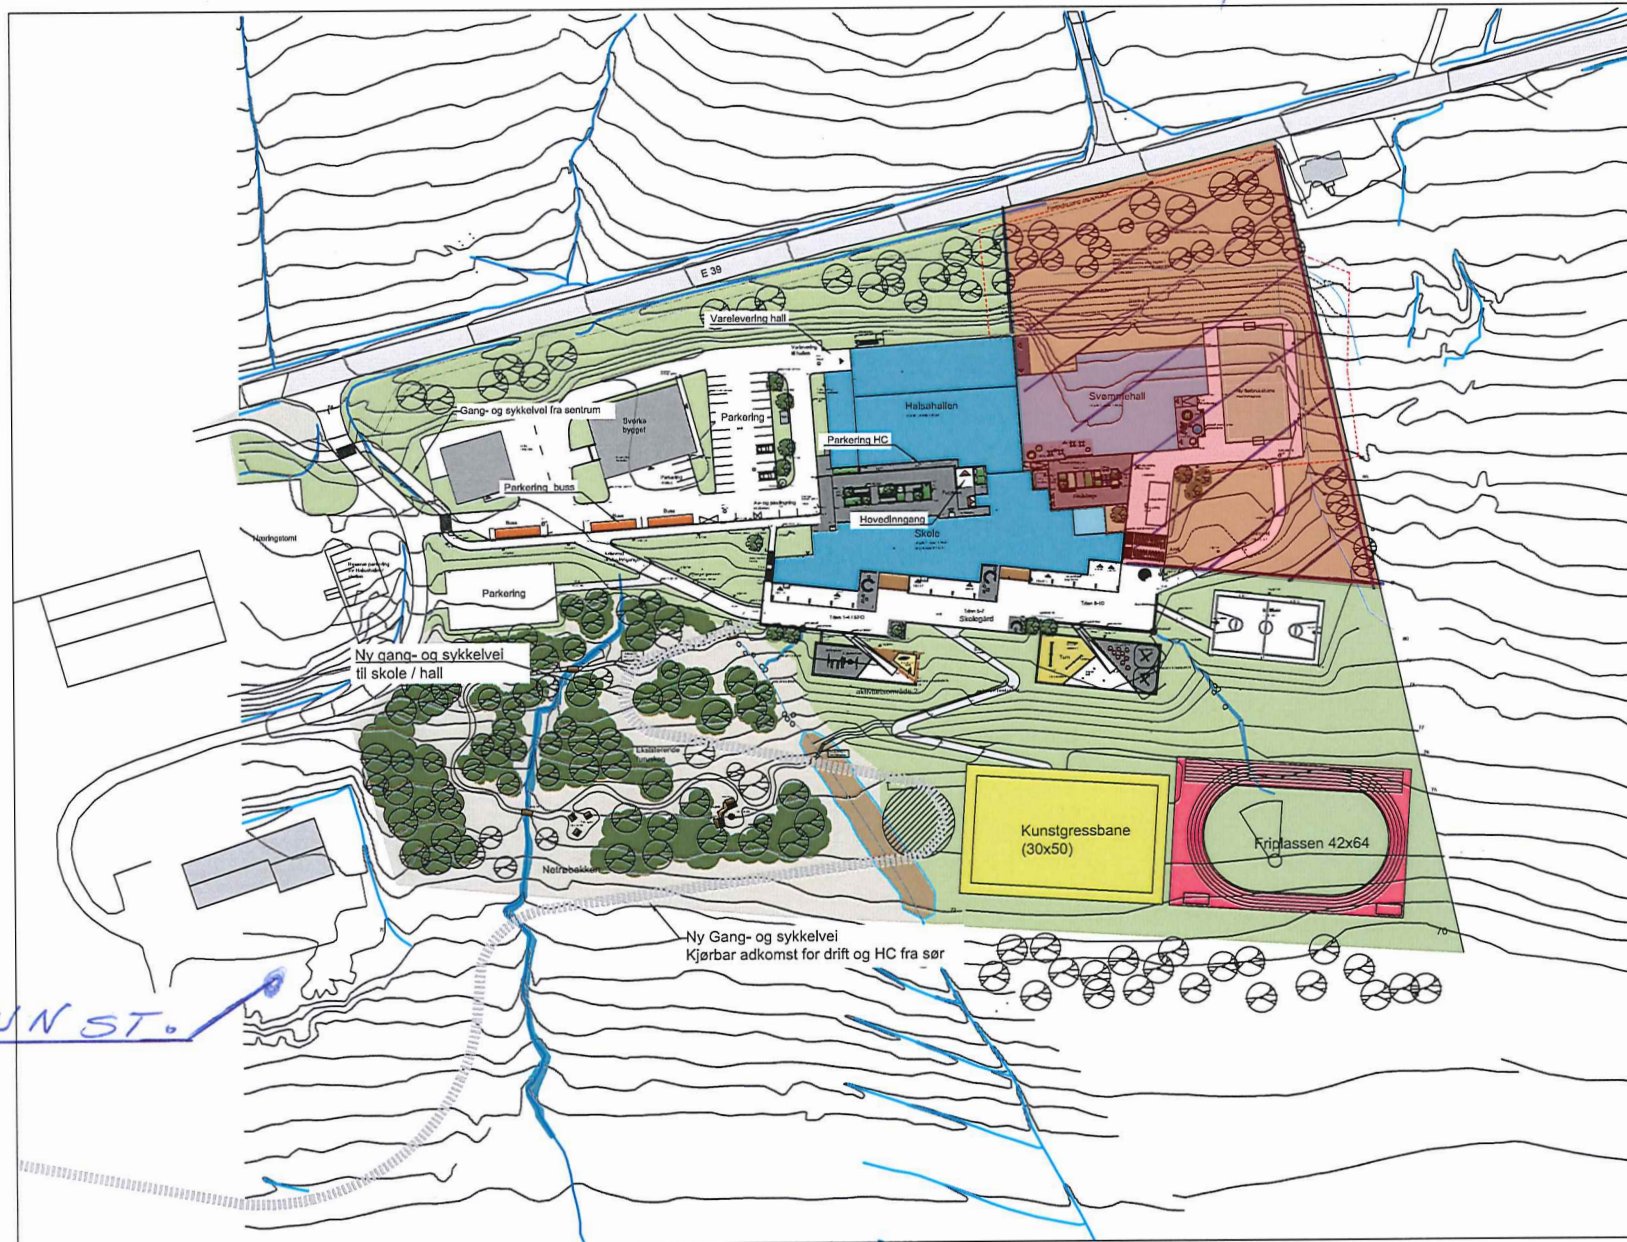

Rev	End	Forbudsgrader	Utg
Halså svømmehall			
Halså kommune			

Situasjonsplan		Prosjekt nr.	20.12.18
Prosjekt		Signatur	20.12.18
Prosjekt		Signatur	20.12.18

LOV TARIK LANDSKAP AS
Sæviernegata 8
7013 Trondheim