

INNREDNING SPESIELLE ROM


Fast innredning: Levers av entreprenør, jfr. beskrevet nedenfor

Løst inventar: Kontorpulter, stoler, PC-utstyr, maskiner, hyller og skap tilknyttet kontorpult leveres av byggherre.

Forrom legekontor


Oppsettet legger vekt på at alle steg i renhold av utstyr i forbindelse med skiftestua kan utføres i rommet.

Utstyr kan plasseres i stor kum før manuell vask. Dekontaminator er neste trinn, deretter pakkes utstyret på benk, pakkematerialet oppbevares i skuff. Sterilisering utføres til slutt. Oppsettet gir god plass til ambulansebåre. Obs stor nok skyvedør mot skiftestua, senga er 105 bred, og døra må være 120 cm. Lager og fødeseng har byttet plass her mot opprinnelige tegninger.

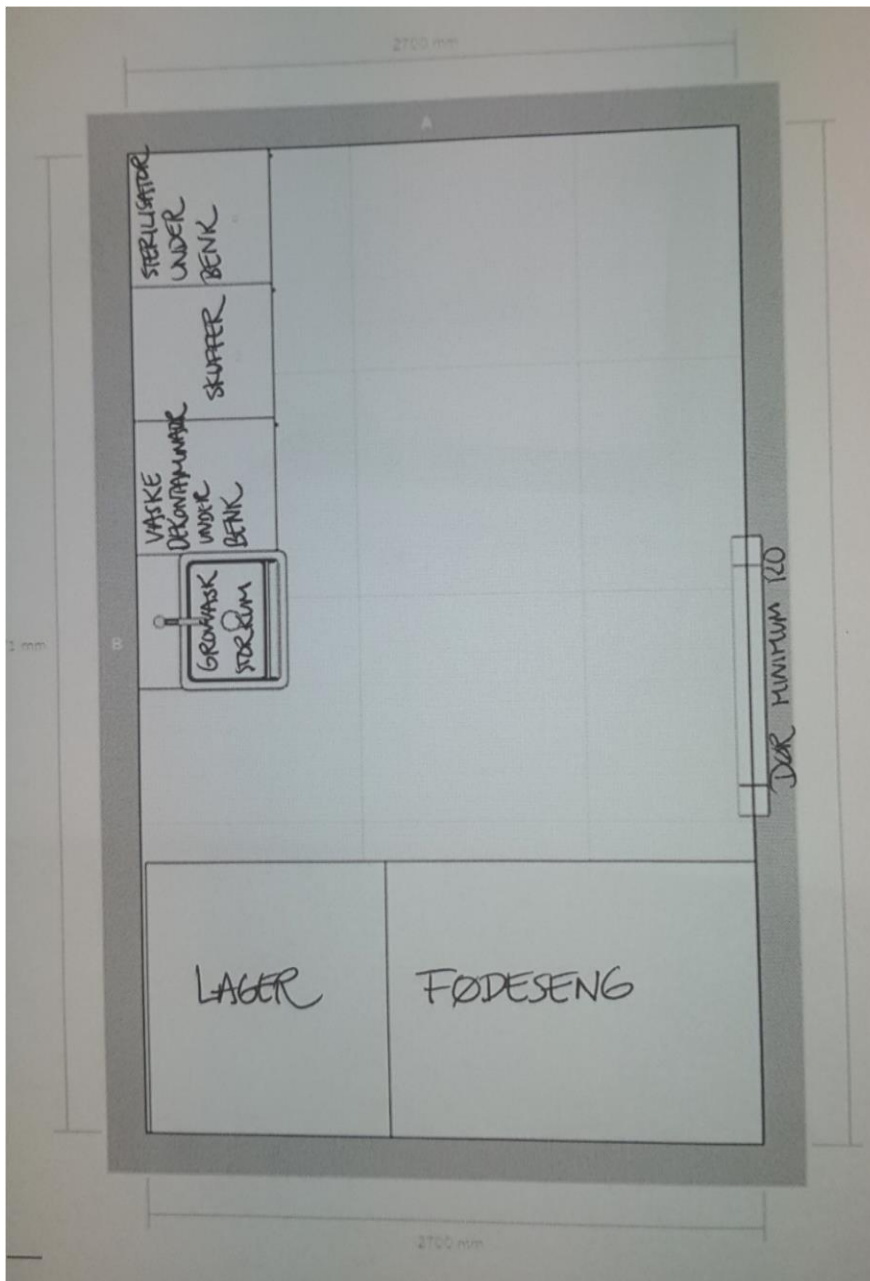

Skifttestue

- * Håndvask, sensorstyrt
- * Todelte overskap, høyde til tak, glass i nedre del.
- * Lys under overskap
- * Skuffer i underskap
- * Vindu: smalt og høyt, ikke ta for mye plass fra overskap.
- * Plass for stasjonær pc, skjerm festet på vegg
- * lampeuttak på vegg og i tak
- * Plass for store knagger til oppheng klær

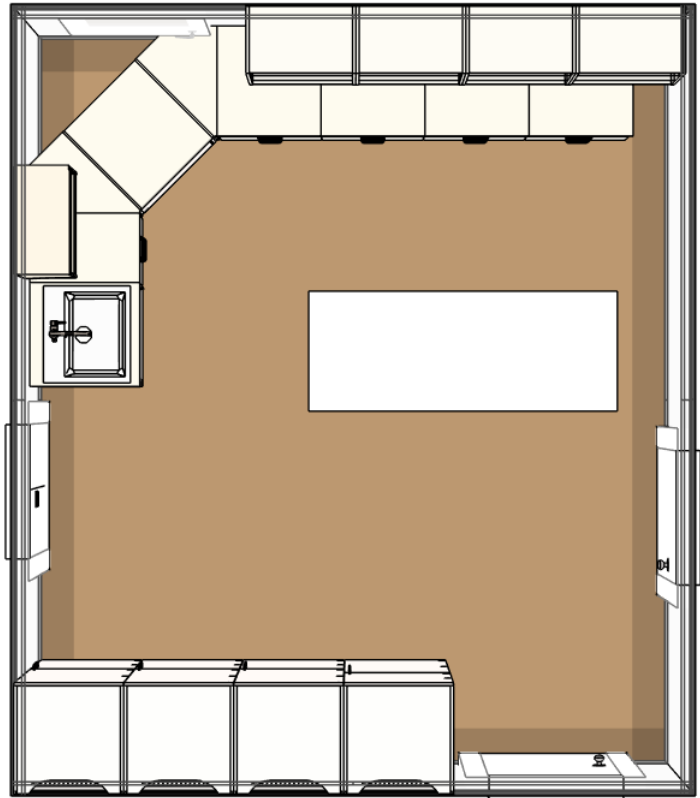

Laboratorium

* Dør mellom lab og skiftestue: 120 cm bred. (gir inntrykk av åpen løsning, men kan lukkes når det trengs).

* Vask øverst til v./mot yttervegg: welch allyn øreskyllesystem.

* Vask til høyre/vegg mot kontor: utslagsvask – uren sone.

* Vask nederst/mot gang: Håndvask, sensorstyrt.


* Overskap: til tak, todelte dører (horisontalt), glass i nedre del.

* Kjøkkenbenk nederst/mot gang:
Plass for sentrifuge (toppåpning), nedfelt i benk (evt annen løsning) for å avgrense støy.
System for kildesortering

* Plass for vegghengt skjerm, harddisk under pult.

* Plass for dymo, afinion, liten printer, urilyzer, hb, gluc

* Plass for knagger til klær

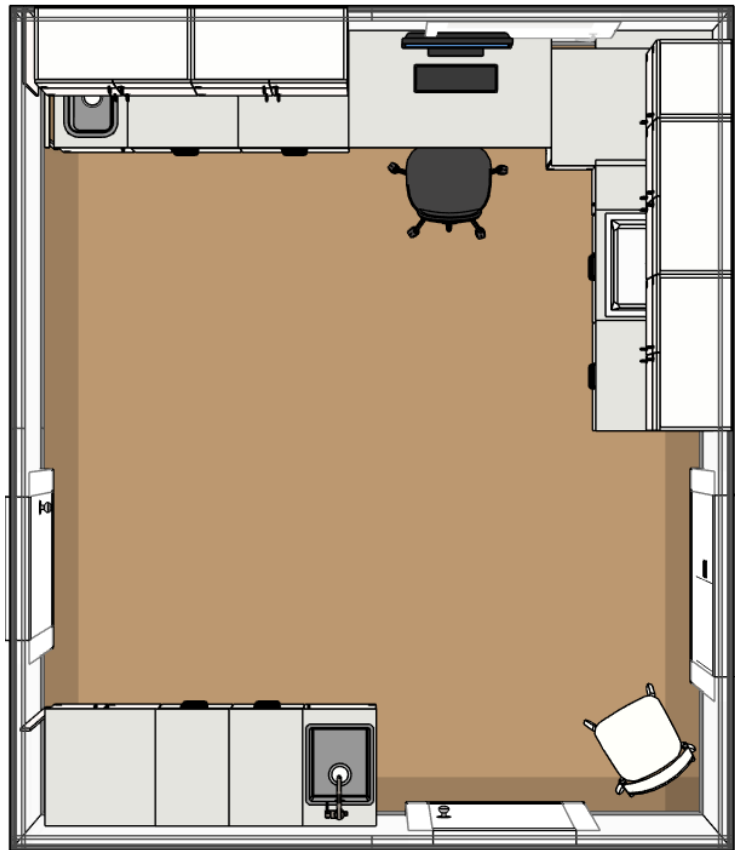


Kontor legesekretær

* Luke nederst til venstre/mot skiftestue. Glass må være 120 fra gulv pga. innsyn. Luke med praktisk utforming, kjapt å åpne. Åpent rom foran, slik at 2. personell kan adm. luka.


* Ekstra bryter for å åpne døra inn til venterommet, plassert ved luka.

* Plass for to fullverdige arbeidsstasjoner. (pc i skranke, to skjermer), skuffeseksjon til kontorutstyr og div. tilhørende arbeidsstasjonene, låsbart skap til å henge på vegg, hyller for printere og annet utstyr på hylle på vegg.

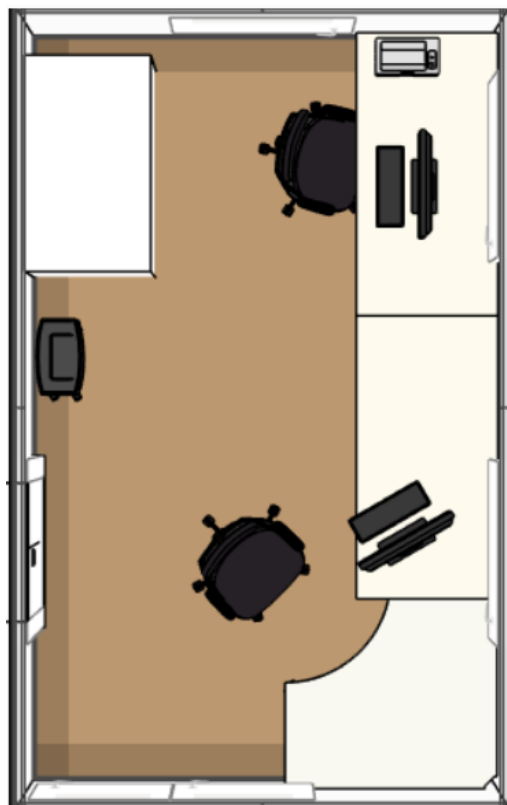

Medisinrom

- Viktig med god lydisolering
- Viktig med god ventilasjon, ikke mulighet for åpning av vindu
- Viktig med god belysning
- Lyse farger
- Hev/senk arbeidsstasjon
- Punktavtrekk ved blanding av medikamenter

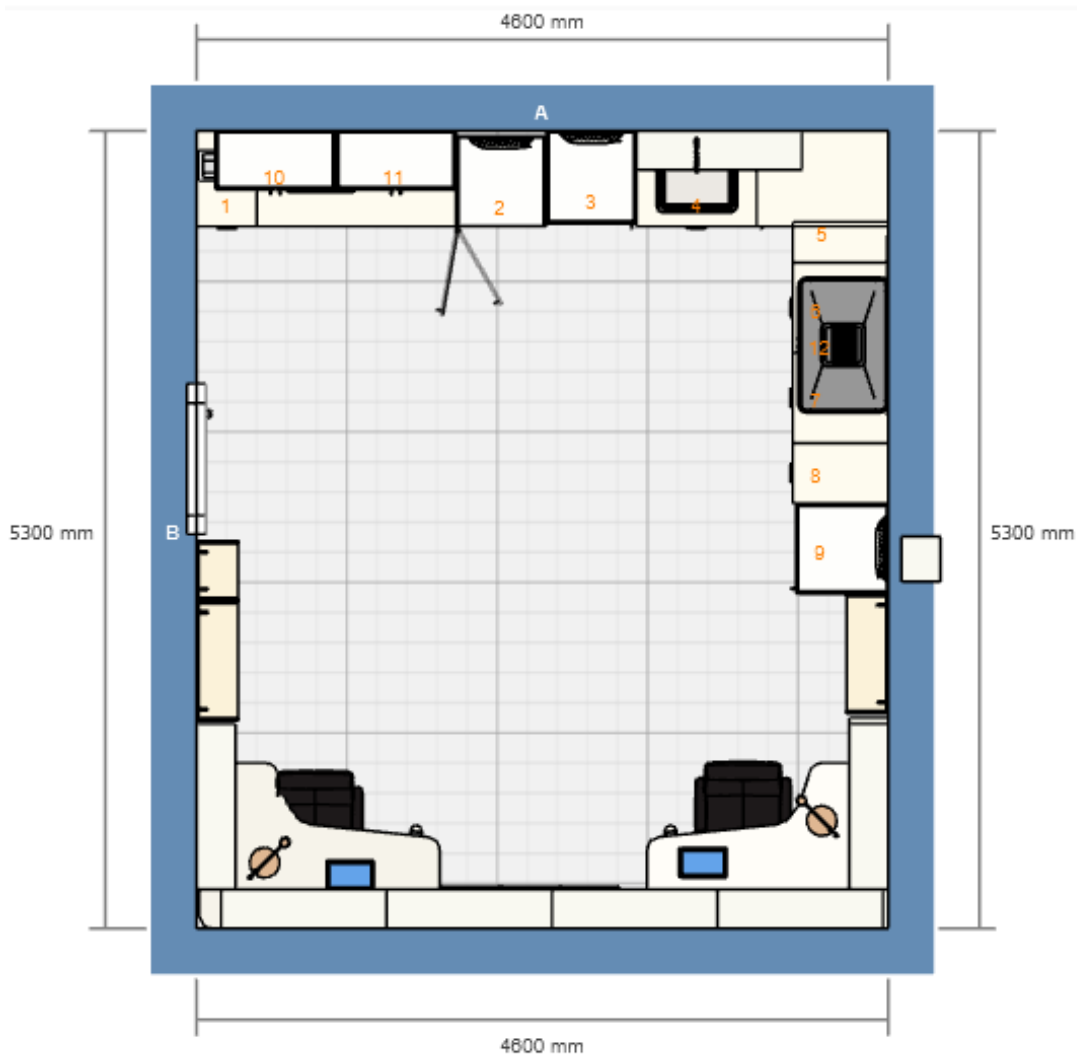

Fra venstre for inngang:

- Arbeidsstasjon for PC, skriver, makuleringsmaskin til venstre for inngang. God lagringsplass i hyller over arbeidsplass.
- Felles kjøleskap integrert i et høyskap. Neste høyskap skal tilhøre legekantor og jordmor, og være låsbart.
- Neste er en vask med mulighet for avspyling/dusj. Søppelbøtte under dusj. Hjørneskap med mulighet for oppbevaring. Videre avtrekk/punktavsug. Lukkede dører i skap.



- Høyskap, åpen bokhylle.
- Plass for hev/senk-kontorpult (levers av byggherre).



- Plass for to hev/senk kontorpult.
- Godt med åpne hyller.



- Plass for hev/senk kontorpult.
- Åpne hyller.

Spiserom - Kjøkken

- Oppvaskmaskin
- Integrert Microbølgeovn
- Integrert Stekeovn
- Platetopp keramisk
- Integrert Kjøøl/fryseskap
- 2 stk kum med armaturer
- Skjerming for vinduer



Skyllerom – i omsorgsboliger


Nødvendige installasjoner for dekontaminator, vaskemaskin og tørketrommel. Montering av utslagsvask m/dusj for å kunne ivareta hygieniske prinsipp på riktig måte.

Inndeling av rommet i to soner – skitten og ren sone. Skitten sone vil være rett innom døra, med vask, dekontaminator, vaskemaskin og benker i rustfritt stål. Veggskap med muligheter for oppbevaring av vaskemidler og div. annet.


Ren side vil være på andre siden av rommet med tørketrommel, høyskap, benkplass og plass til tørkestativ.


Benk under vinduene mellom ren og skitten sone, med mulighet for oppbevaring under.

Store vinduer ut mot veien i tillegg til to vinduer inn mot gangen til omsorgsboligen og dør med halvt glass for godt innslipp av dagslys.

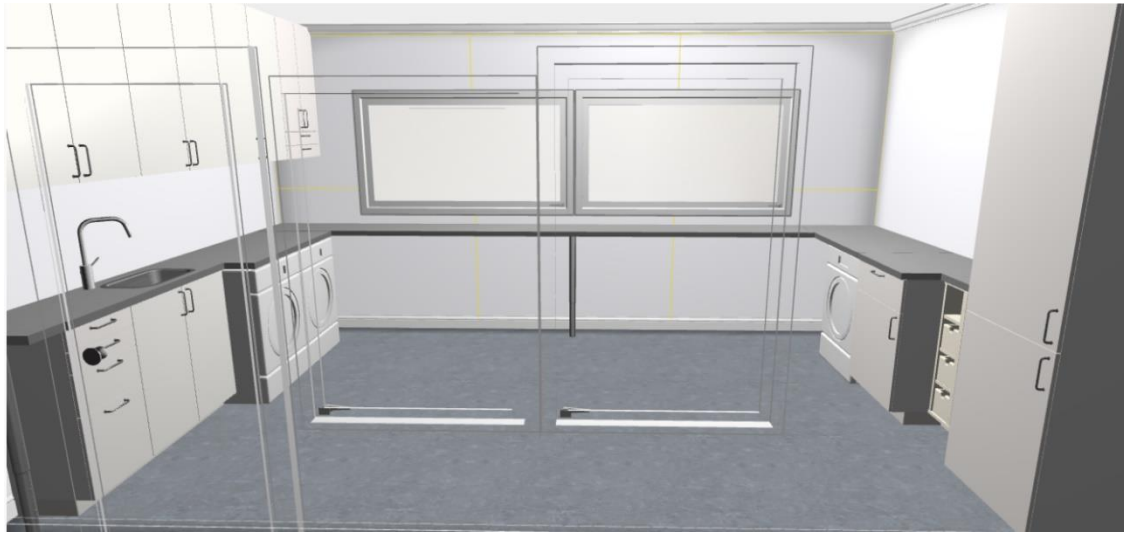

Skyllerom Gullstein - Vegg øst
0001-1597-5507

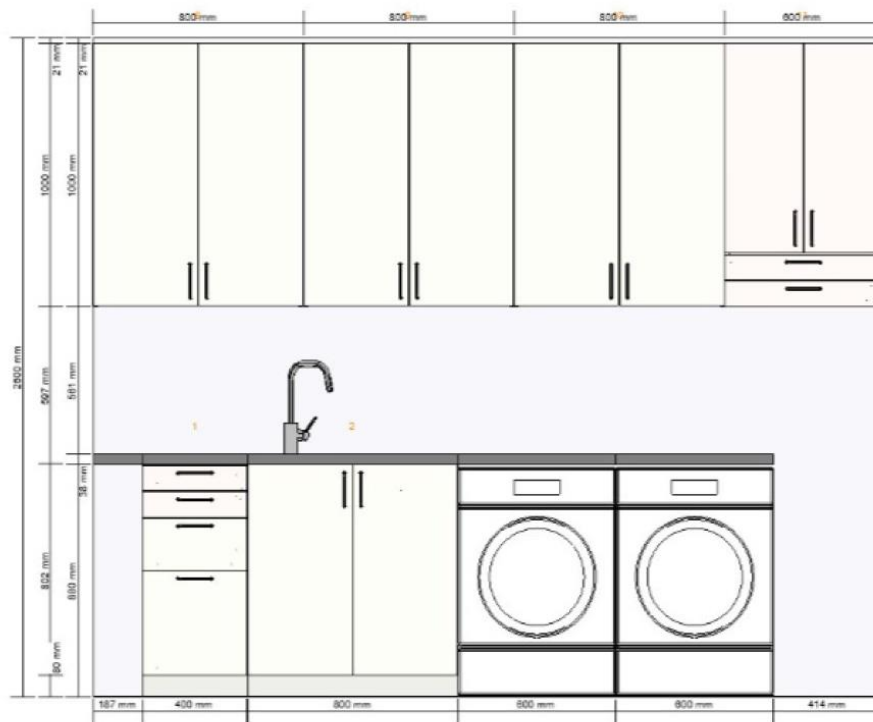

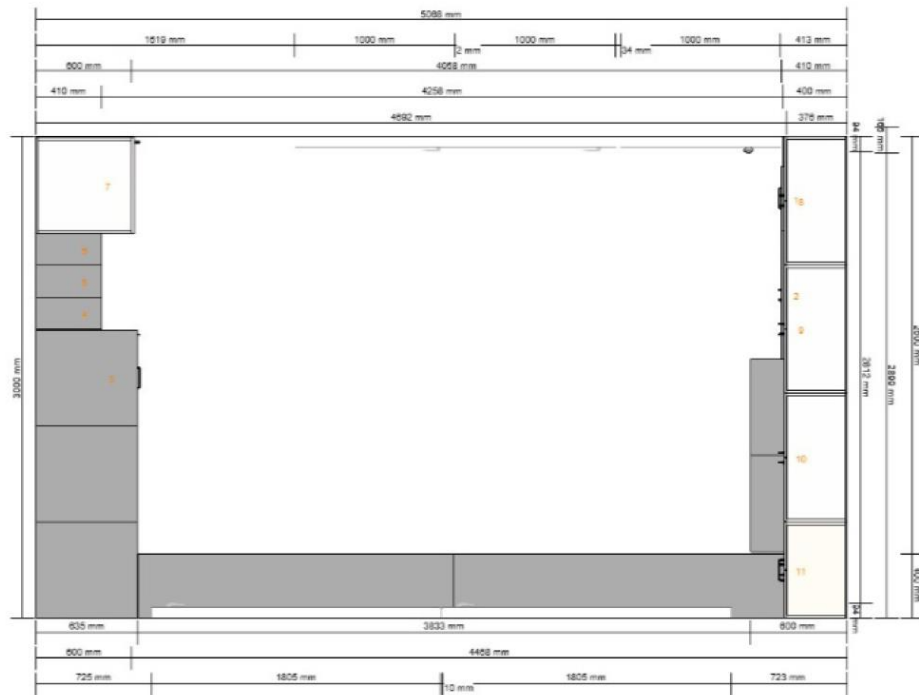

Generelt

- Alle vindu – film som hindrer innsyn, men med utsyn. Viktig!
- Vindu mellom gang og venterommet bør være så stort som mulig, fra gulv og opp. Målet er god oversikt inn til venterommet. Stort vindu i dør.

Lager

- Åpne hyller, skinneresystem.