


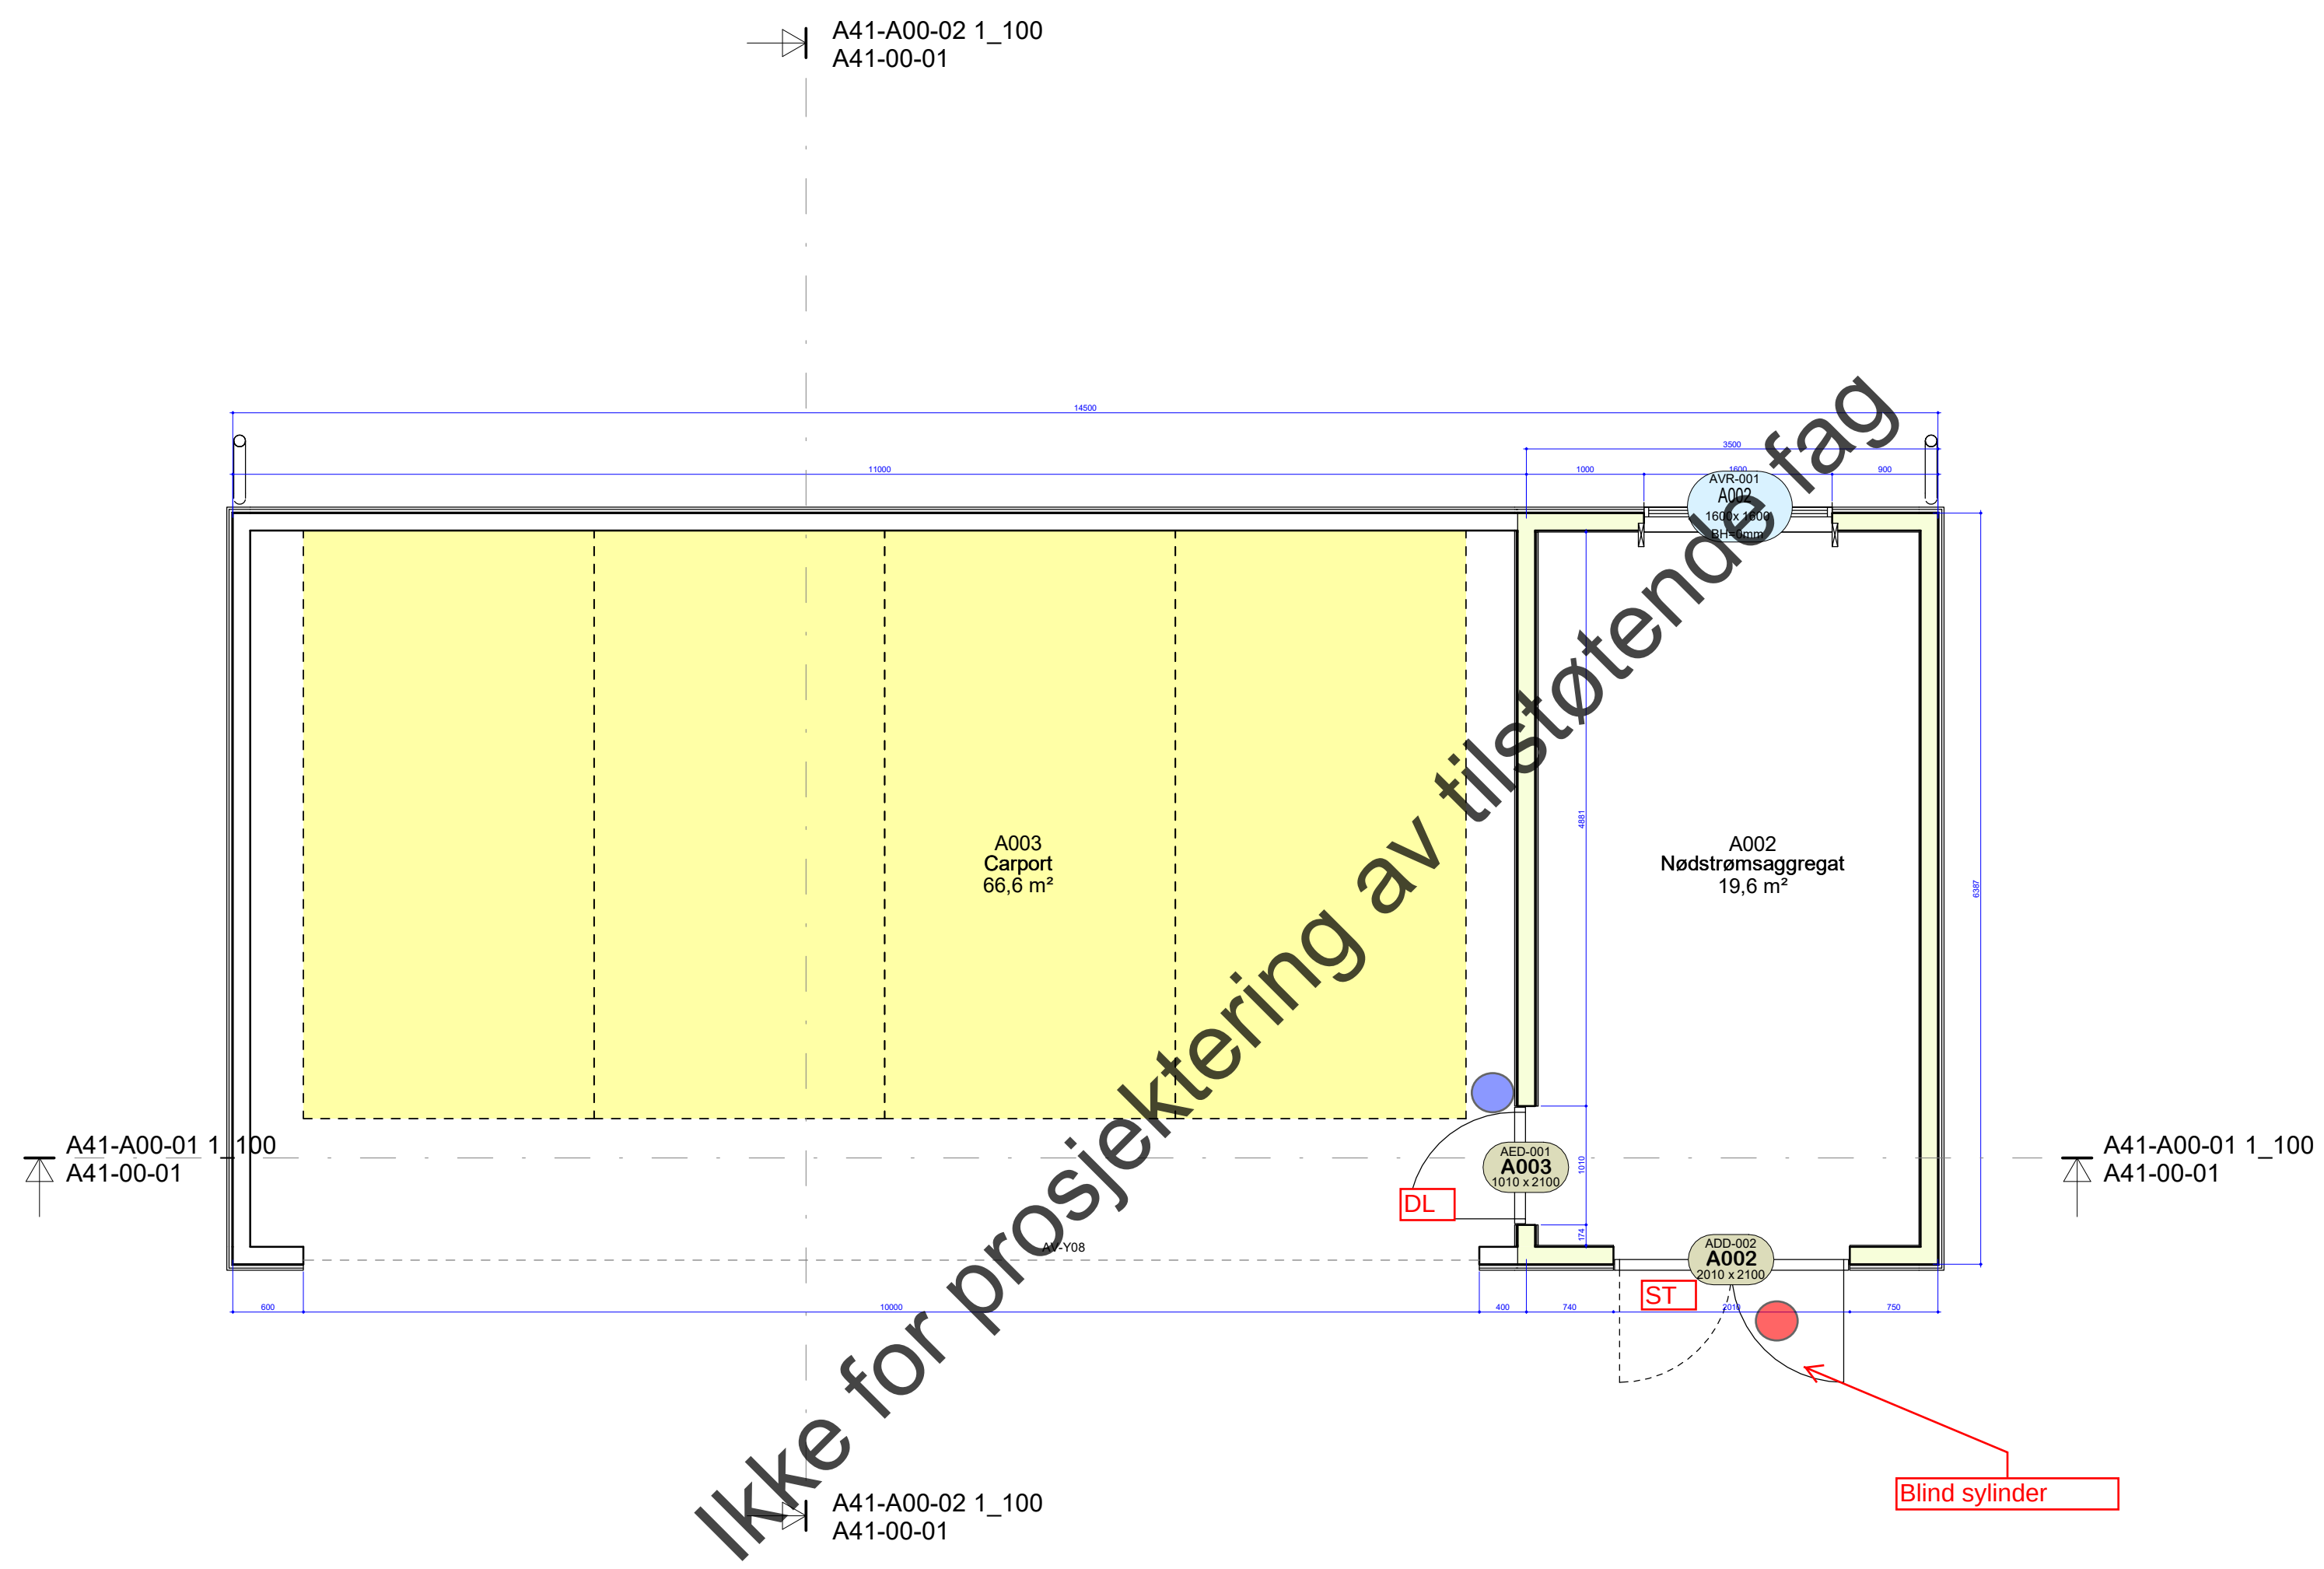

 SIGN ARKITEKTUR®	Rev.	Revisjonen gjelder			Utført	Kontr.	Dato
	Bindal kommune				Målestokk	Dato	2019.05.20
	Bindal sykehjem				1 : 50	Tegnet	FAV
					Kontr.	EA	
	Plan 1 Carport				Arkstørrelse A2	Prosjektnr.	2018-44
	Anbudstegning				Tegningsnr. A20-A0-03		Rev.