


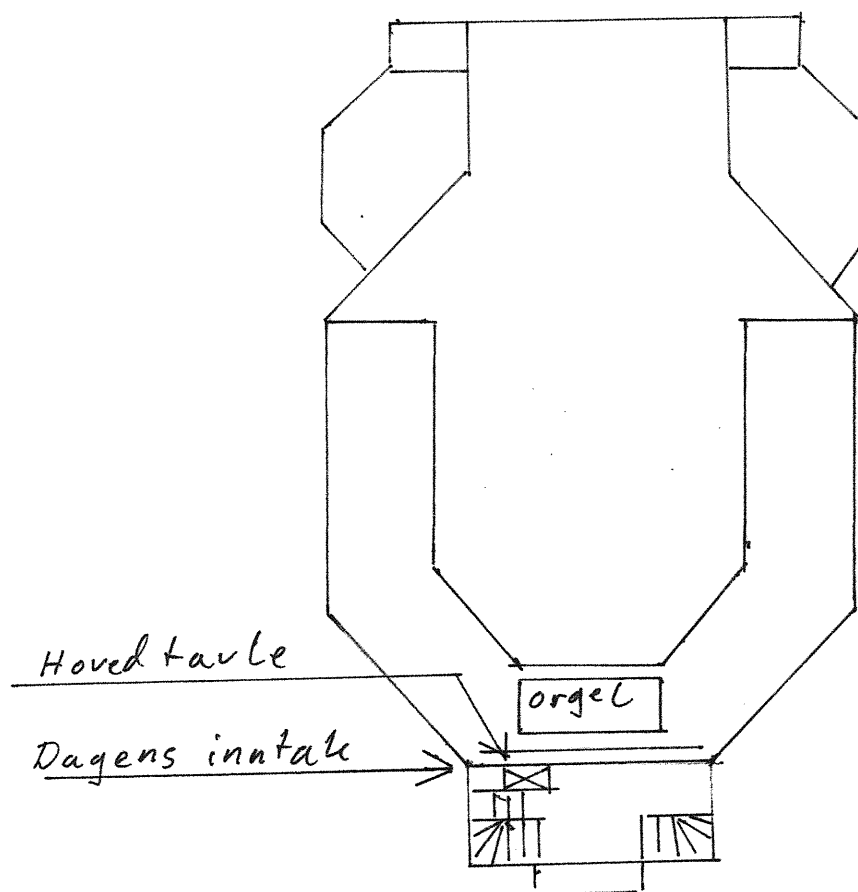

Hovedkirke i
Stor-Elvdal
Skisse av
galleri plan
Plassering
Hovedtavle
07.08.2019