



- 3X ACO DRAIN 4m
- 17m selvfallsledning
- 1 pumpekum
- 20m pumpeledning

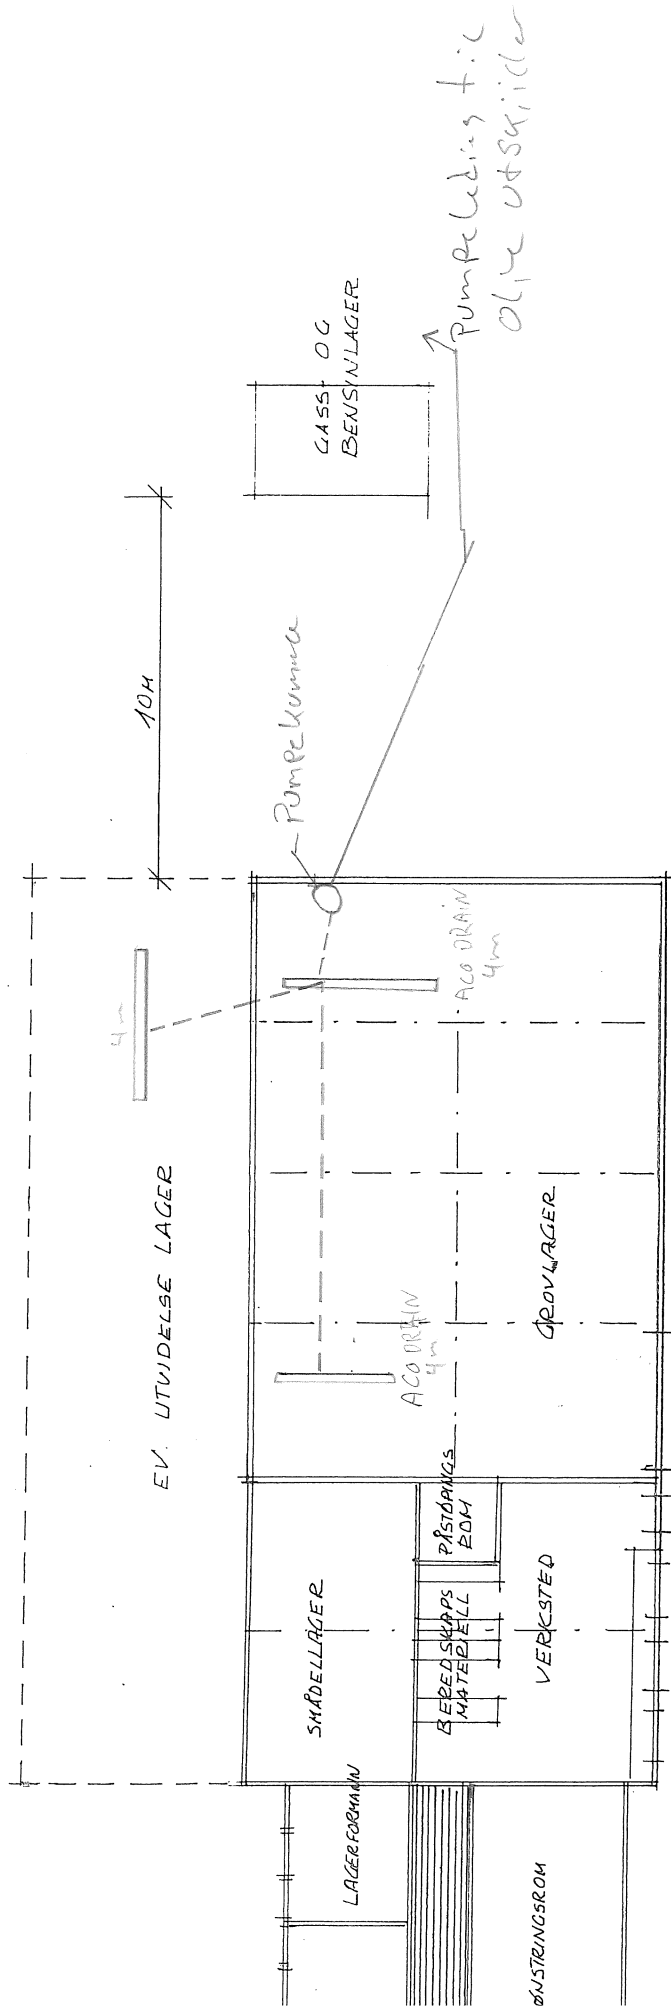

EV. UTVIDELSE GARASJER

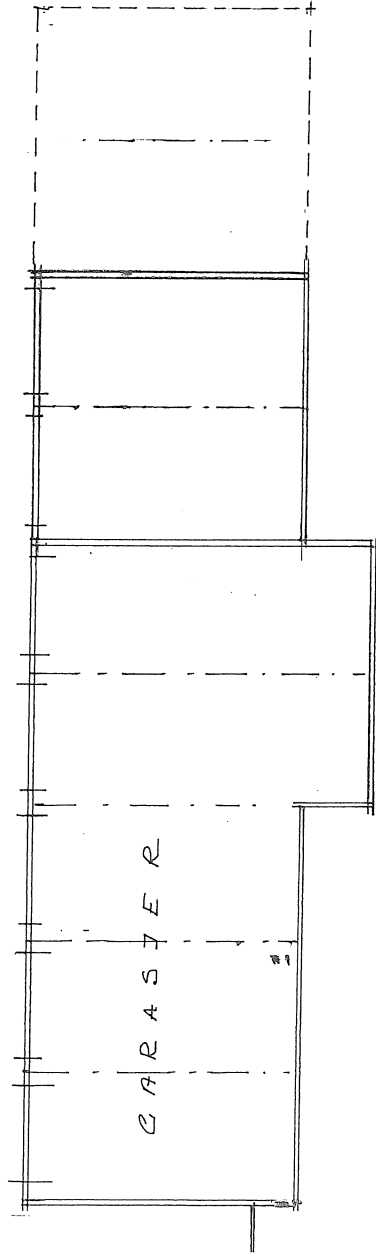

N.11R. i MÅLESTOKK 1/50

HELGELAND KRAFTLAG A/L UTVIDELSE ADMINBYGG ETC. BRØNNØYSUND	DATE: 18.10.90
	SCALE: 1:200
SITUASJONSPLAN	
BJØRN GRIMSBY ARKITEKT M.N.A.L.	B9.