




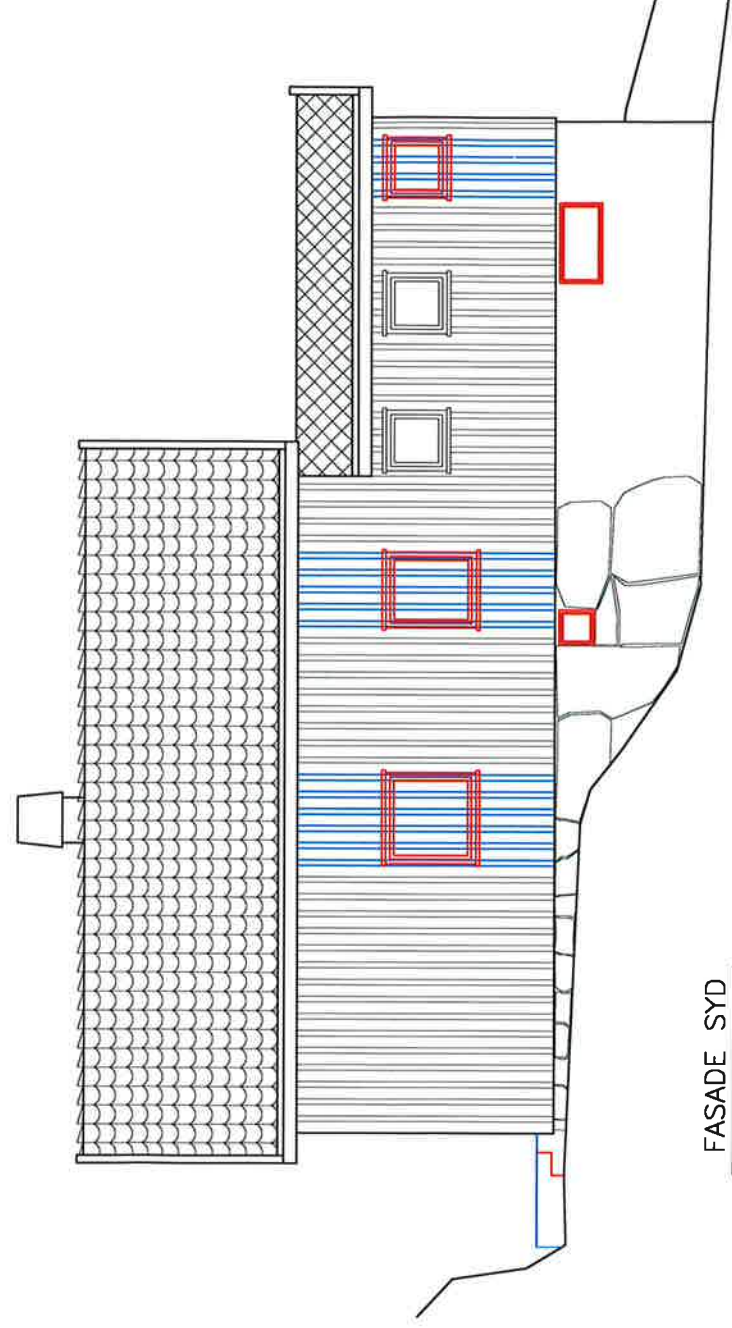

FASADE SYD

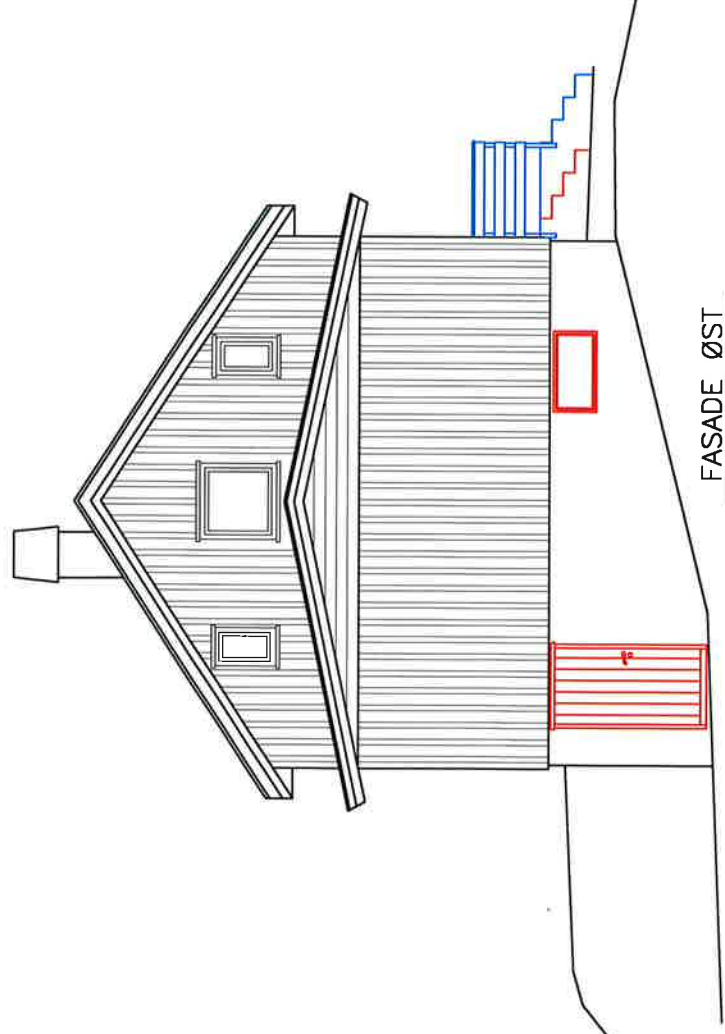

FASADE ØST

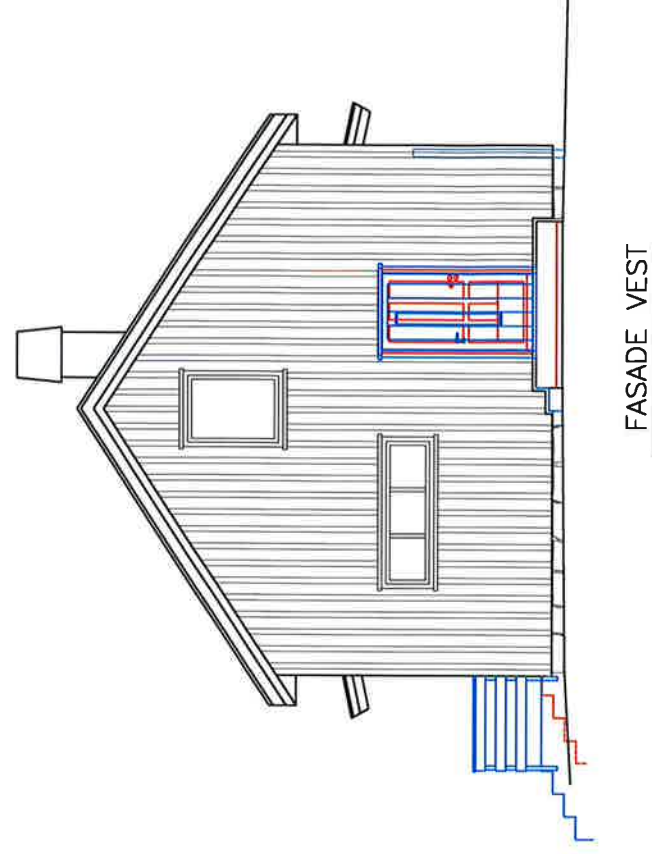


FASADE VEST



FASADE NORD

UNDER ARBEID  
04.02.2019

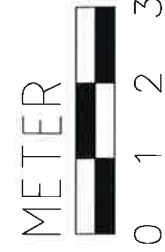

Mål må kontrolleres på stedet

EKSIST  
NYE FORHOLD  
RIV / FLYTT

## 6101 LAHELLEVEIEN 2

SKISSEFORSLAG

OMBYGGING TIL 2 BOLIGER

FORVALTNING OG UTVIKLING M 1:100 A3ark

03