


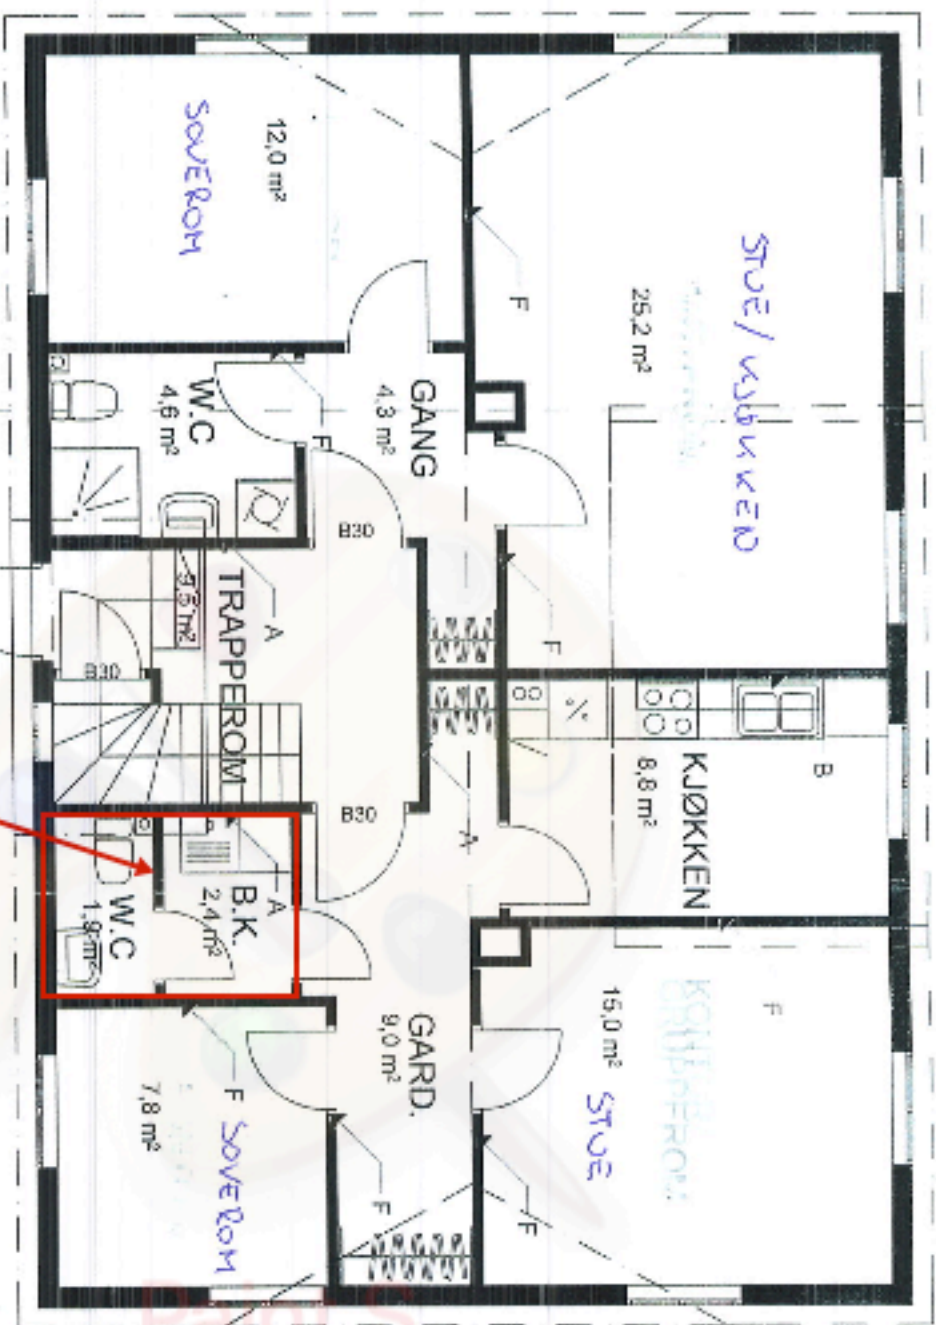

PLAN 1. ETG.

Vegg skal
bort

PLAN 1. ETG. GYLDENPRISVEIEN 9

GYLDENPRISVEIEN

BBB

ARKONAS

ARKONAS
