



LØVSTAKKEVEIEN 27 A - B - C
LOFT FØR OMBYGGING.

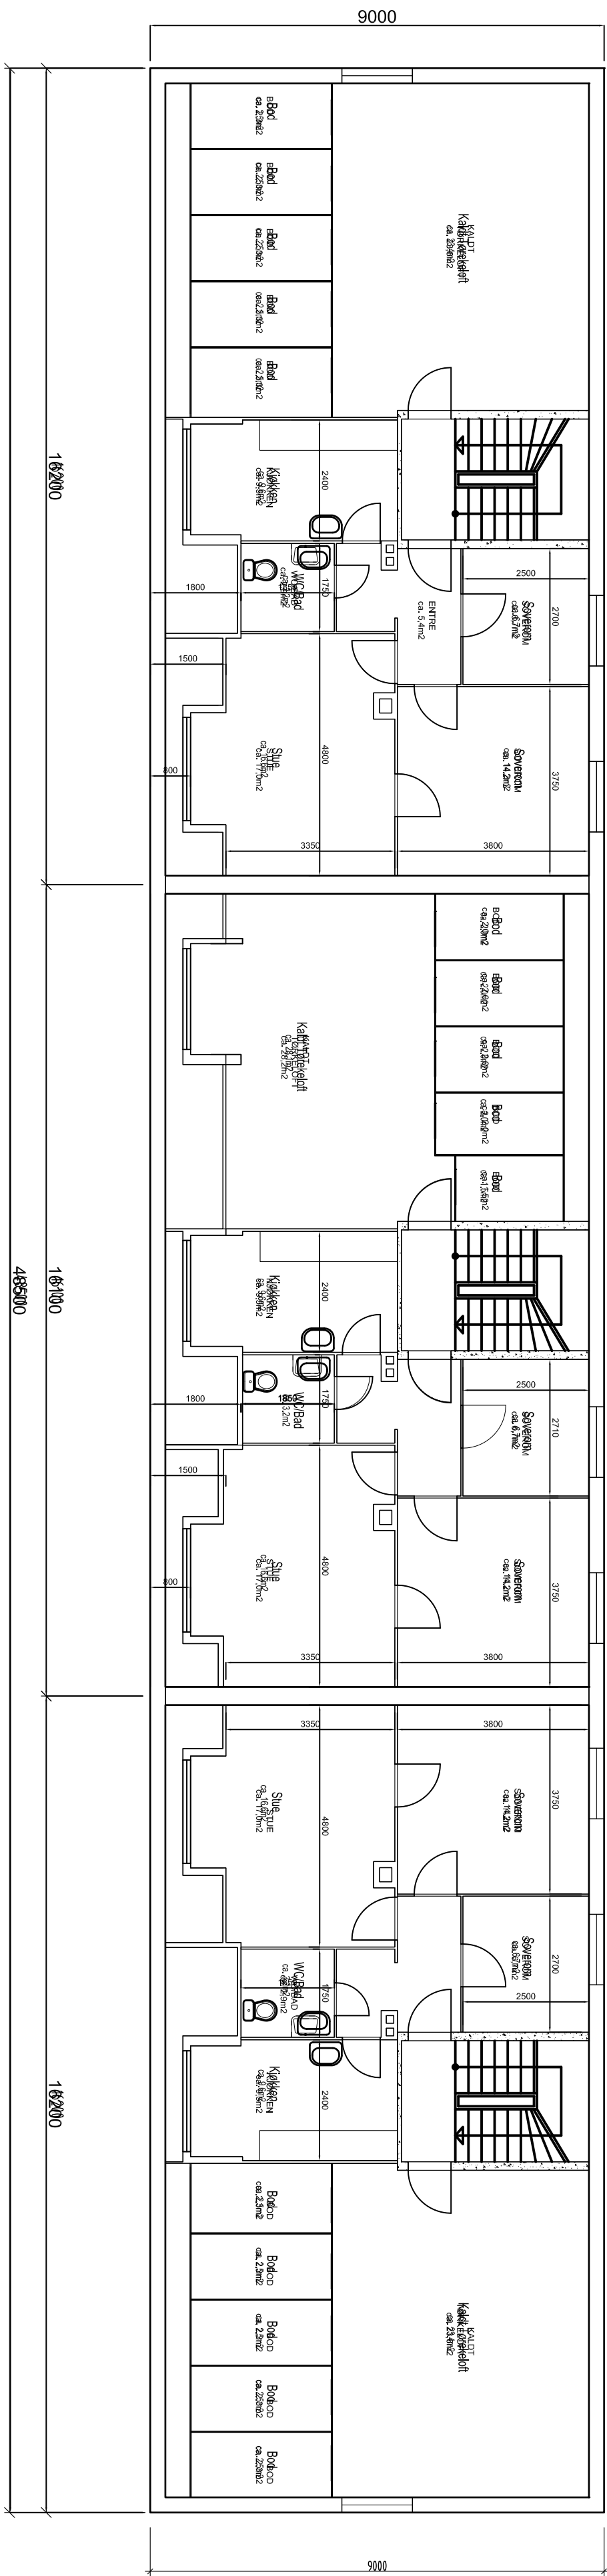

LØVSTAKKVEIEN 27 A - B - C
LOFT ETTER OMBYGGING.

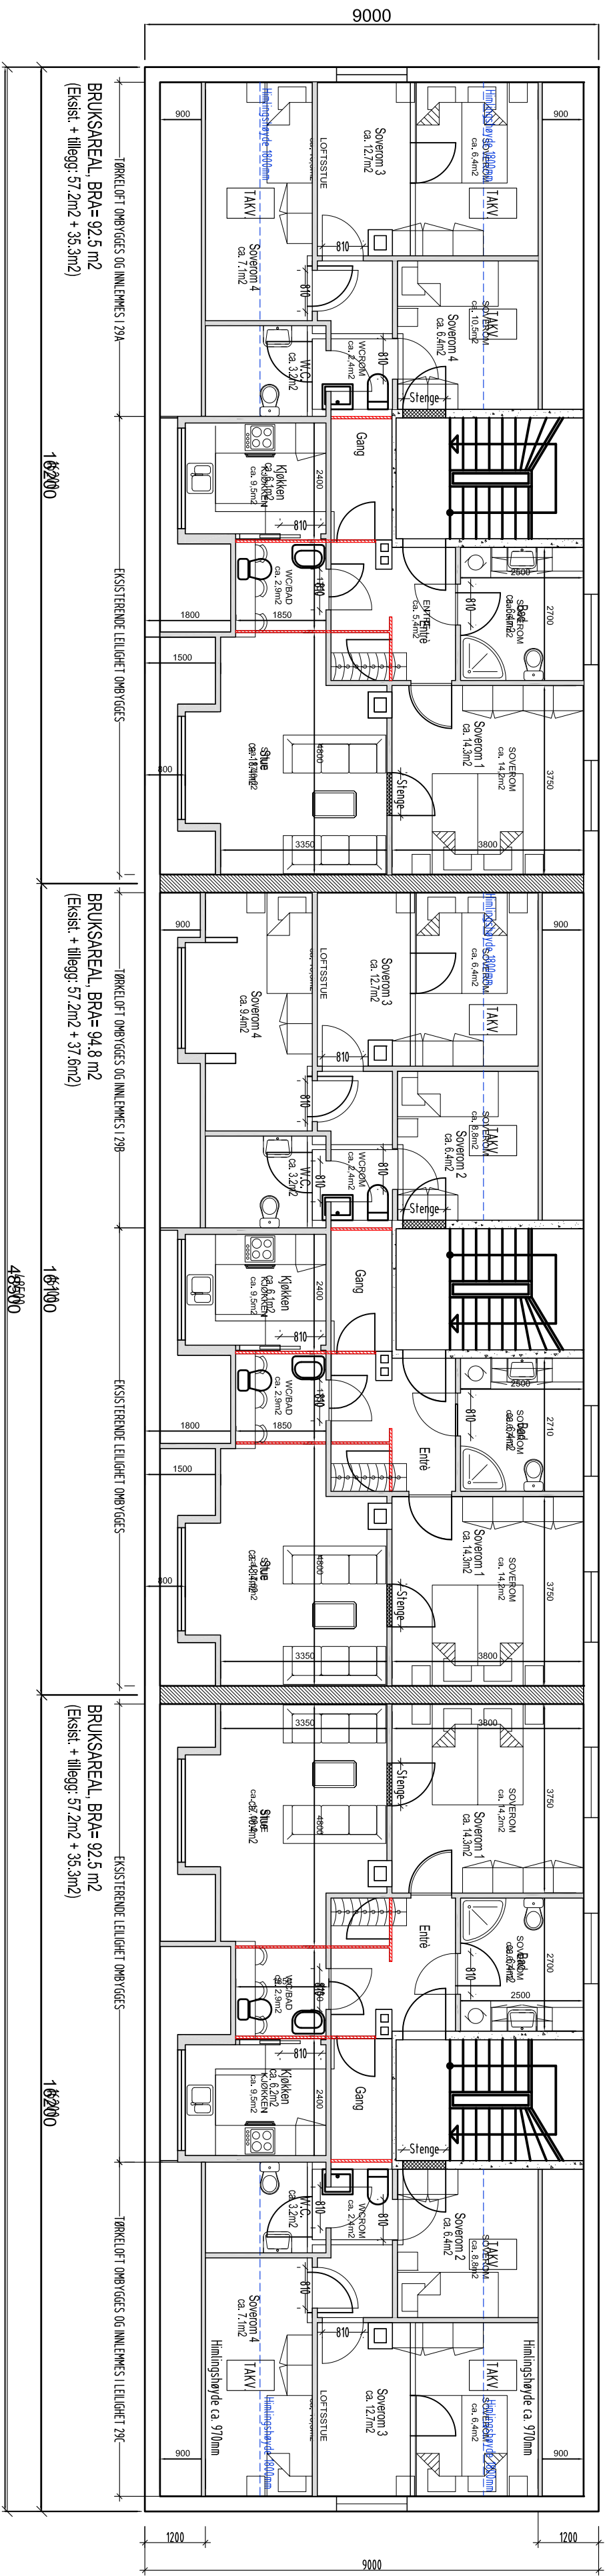

VEGGER SKAL RIVES

BERGEN KOMMUNE EBF							
LØVSTAKKEIEN 27 A-B-C							
OMBYGGING LOFTET/TAJSE							
Relatortil: 1:100							Formål: A2

PLAN LOFTETASJE. FØR/ETTER OMBYGGING

habj

10211622



SWECO Norge AS

SWECO


[illegible]

101